

PLANIMETRIA DI INTERVENTO
TRATTO 3
scala 1:2000

Note:
La verifica ultima su:
- percorso proposto ed eventuali varianti
- ulteriori interferenze per i trasporti
- le portate dei ponti se richiesto dagli Enti nei nulla osta di transito
spetta all'impresa incaricata della movimentazione

Le indicazioni presenti nelle tavole grafiche sono connesse con le opere richieste nelle tavole della sezione "adeguamento viabilità" e viceversa

LEGENDA


- Interferenza Enel ● int 00
- Interferenza Telecom ● int 00
- Interferenza viaria / arredo urbano ● int 00
- Interferenza non definita ● int 00
- Interferenza puntuale vegetazione ● int 00
- Interventi generali su vegetazione —
- Spostamento/interramento linea Enel —

INTERFERENZA 06



NON INTERFERENTE

INTERFERENZA 07

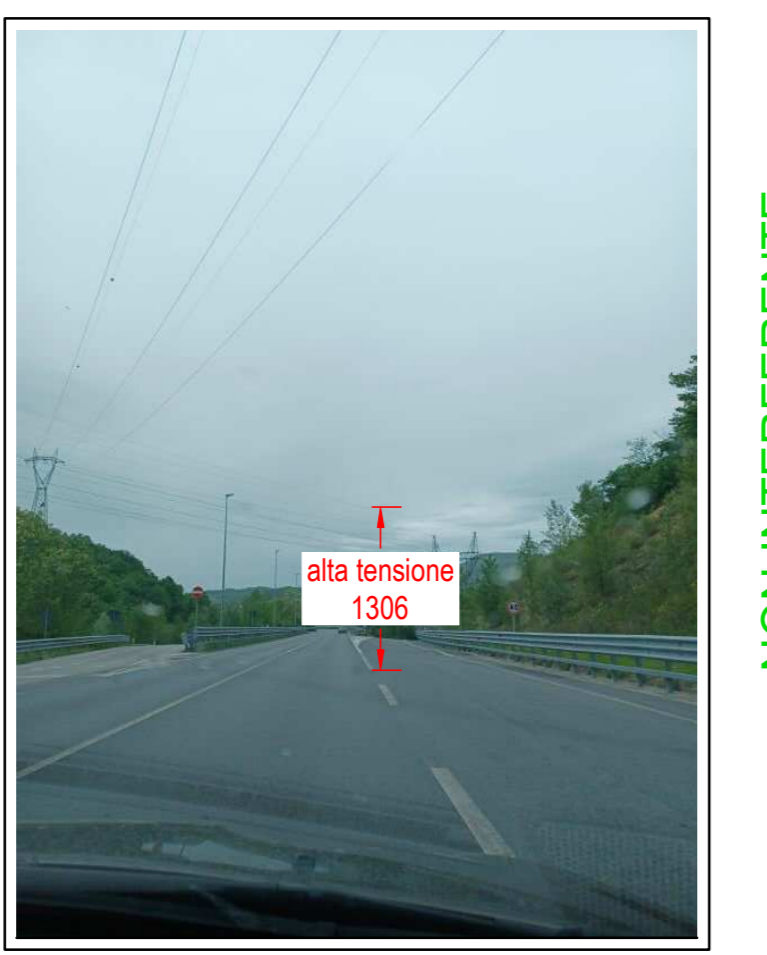


NON INTERFERENTE

INTERFERENZA 08




NON INTERFERENTE

INTERFERENZA 09

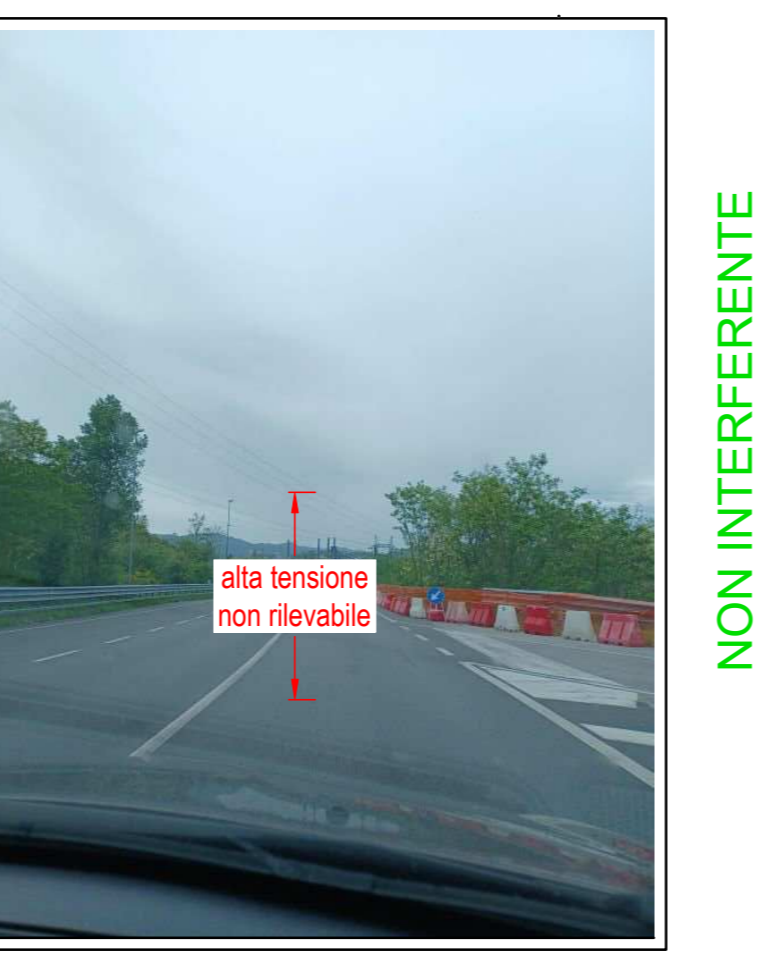

NON INTERFERENTE

INTERFERENZA 10

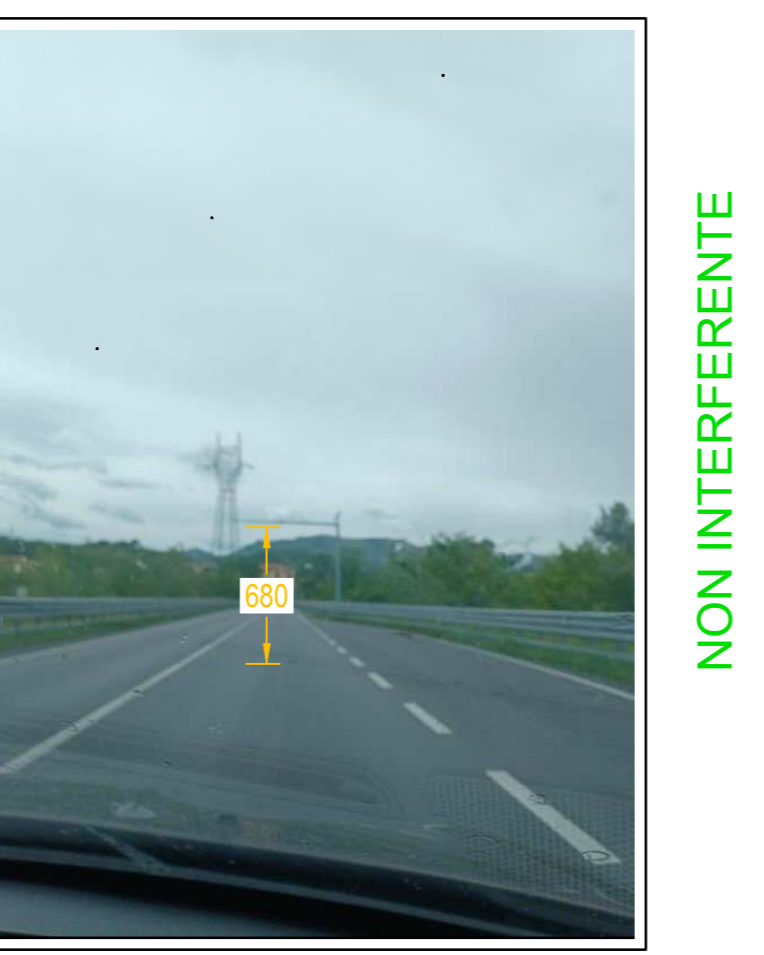

NON INTERFERENTE

INTERFERENZA 11



NON INTERFERENTE

PARCO EOLICO
MONTE CERCHIO

Il Committente: Windtek Sede Legale: Corso Vercelli n. 10 10152, Torino (TO) P.IVA e C.F. 12536940015

Oggetto: INTERFERENZE DI TRASPORTO
Titolo: IDENTIFICAZIONE SOVRASERVIZI INTERFERENTI
Planimetria di intervento tratto 3

Il Progettista

Ing. Silvio Mario Bauducco

| Data | Emis. | Aggiornamento | Data | Contr. | Data | Autor. | SCALA: |
|---------|-------|---------------|---------|--------|---------|--------|-------------|
| 07/2023 | FO | Emissione | 07/2023 | MP | 07/2023 | SMB | 1:2.000 |
| | | | | | | | FORMATO: A0 |
| | | | | | | | LUGLIO 2023 |

| Commissa | Tp. Impianto | Fase Progetto | Disciplina | Tp. Doc. | Titolo | N. Elab. | REV |
|----------|--------------|---------------|------------|----------|--------|----------|-----|
| 22102 | EO | DE | AE | D | 02 | 0004 | A |

RICERCA, SVILUPPO E COORDINAMENTO IMPIANTI EOLICI E FOTOVOLTAICI A CURA DI:
 EMME CONSULTING...
Sede Amministrativa e Operativa: via Benetton, 14 10152, Torino (TO) tel. 011 5621133 e-mail: amministrazione@emme.it e-mail: emmeconsulting@gmail.com
Geom. Domenico Bresciano
PROGETTAZIONE EDILE, AMBIENTALE, STRUTTURALE ED IMPIANTISTICA A CURA DI:
 BAUTEL s.r.l.
Sede Amministrativa: via Marconi, 23 10124, Moncalieri (TO) tel. 011 6052113 - 011 6059915 e-mail: amministrazione@bautel.it
Sede Operativa Torino - via Marconi, 23 10124, Moncalieri (TO)
Sede Operativa Genova - via Barabesani, 24 16121, Genova (GE)
I Tecnici:
Coor. gruppo di progettazione: Ing. Silvio Mario Bauducco
Collaboratori:
Geom. Benozzi Manuel
Per. Ind. Biasin Emanuele
Arch. Occhini Felice
Arch. Ostero Paolo
Arch. Pelleri Martina

TUTTI I DIRITTI SONO RISERVATI. Questo documento è di proprietà esclusiva del progettista ed indicato su quale si riserva ogni diritto. Permetto questo documento non può essere copiato, riprodotto, comunicato o divulgato ad altri o usato in qualsiasi maniera, nemmeno per fini sperimentali, senza autorizzazione scritta dal stesso progettista.