






 TRATTO A- PLANIMETRIA DI LOCALIZZAZIONE OPERE A VERDE

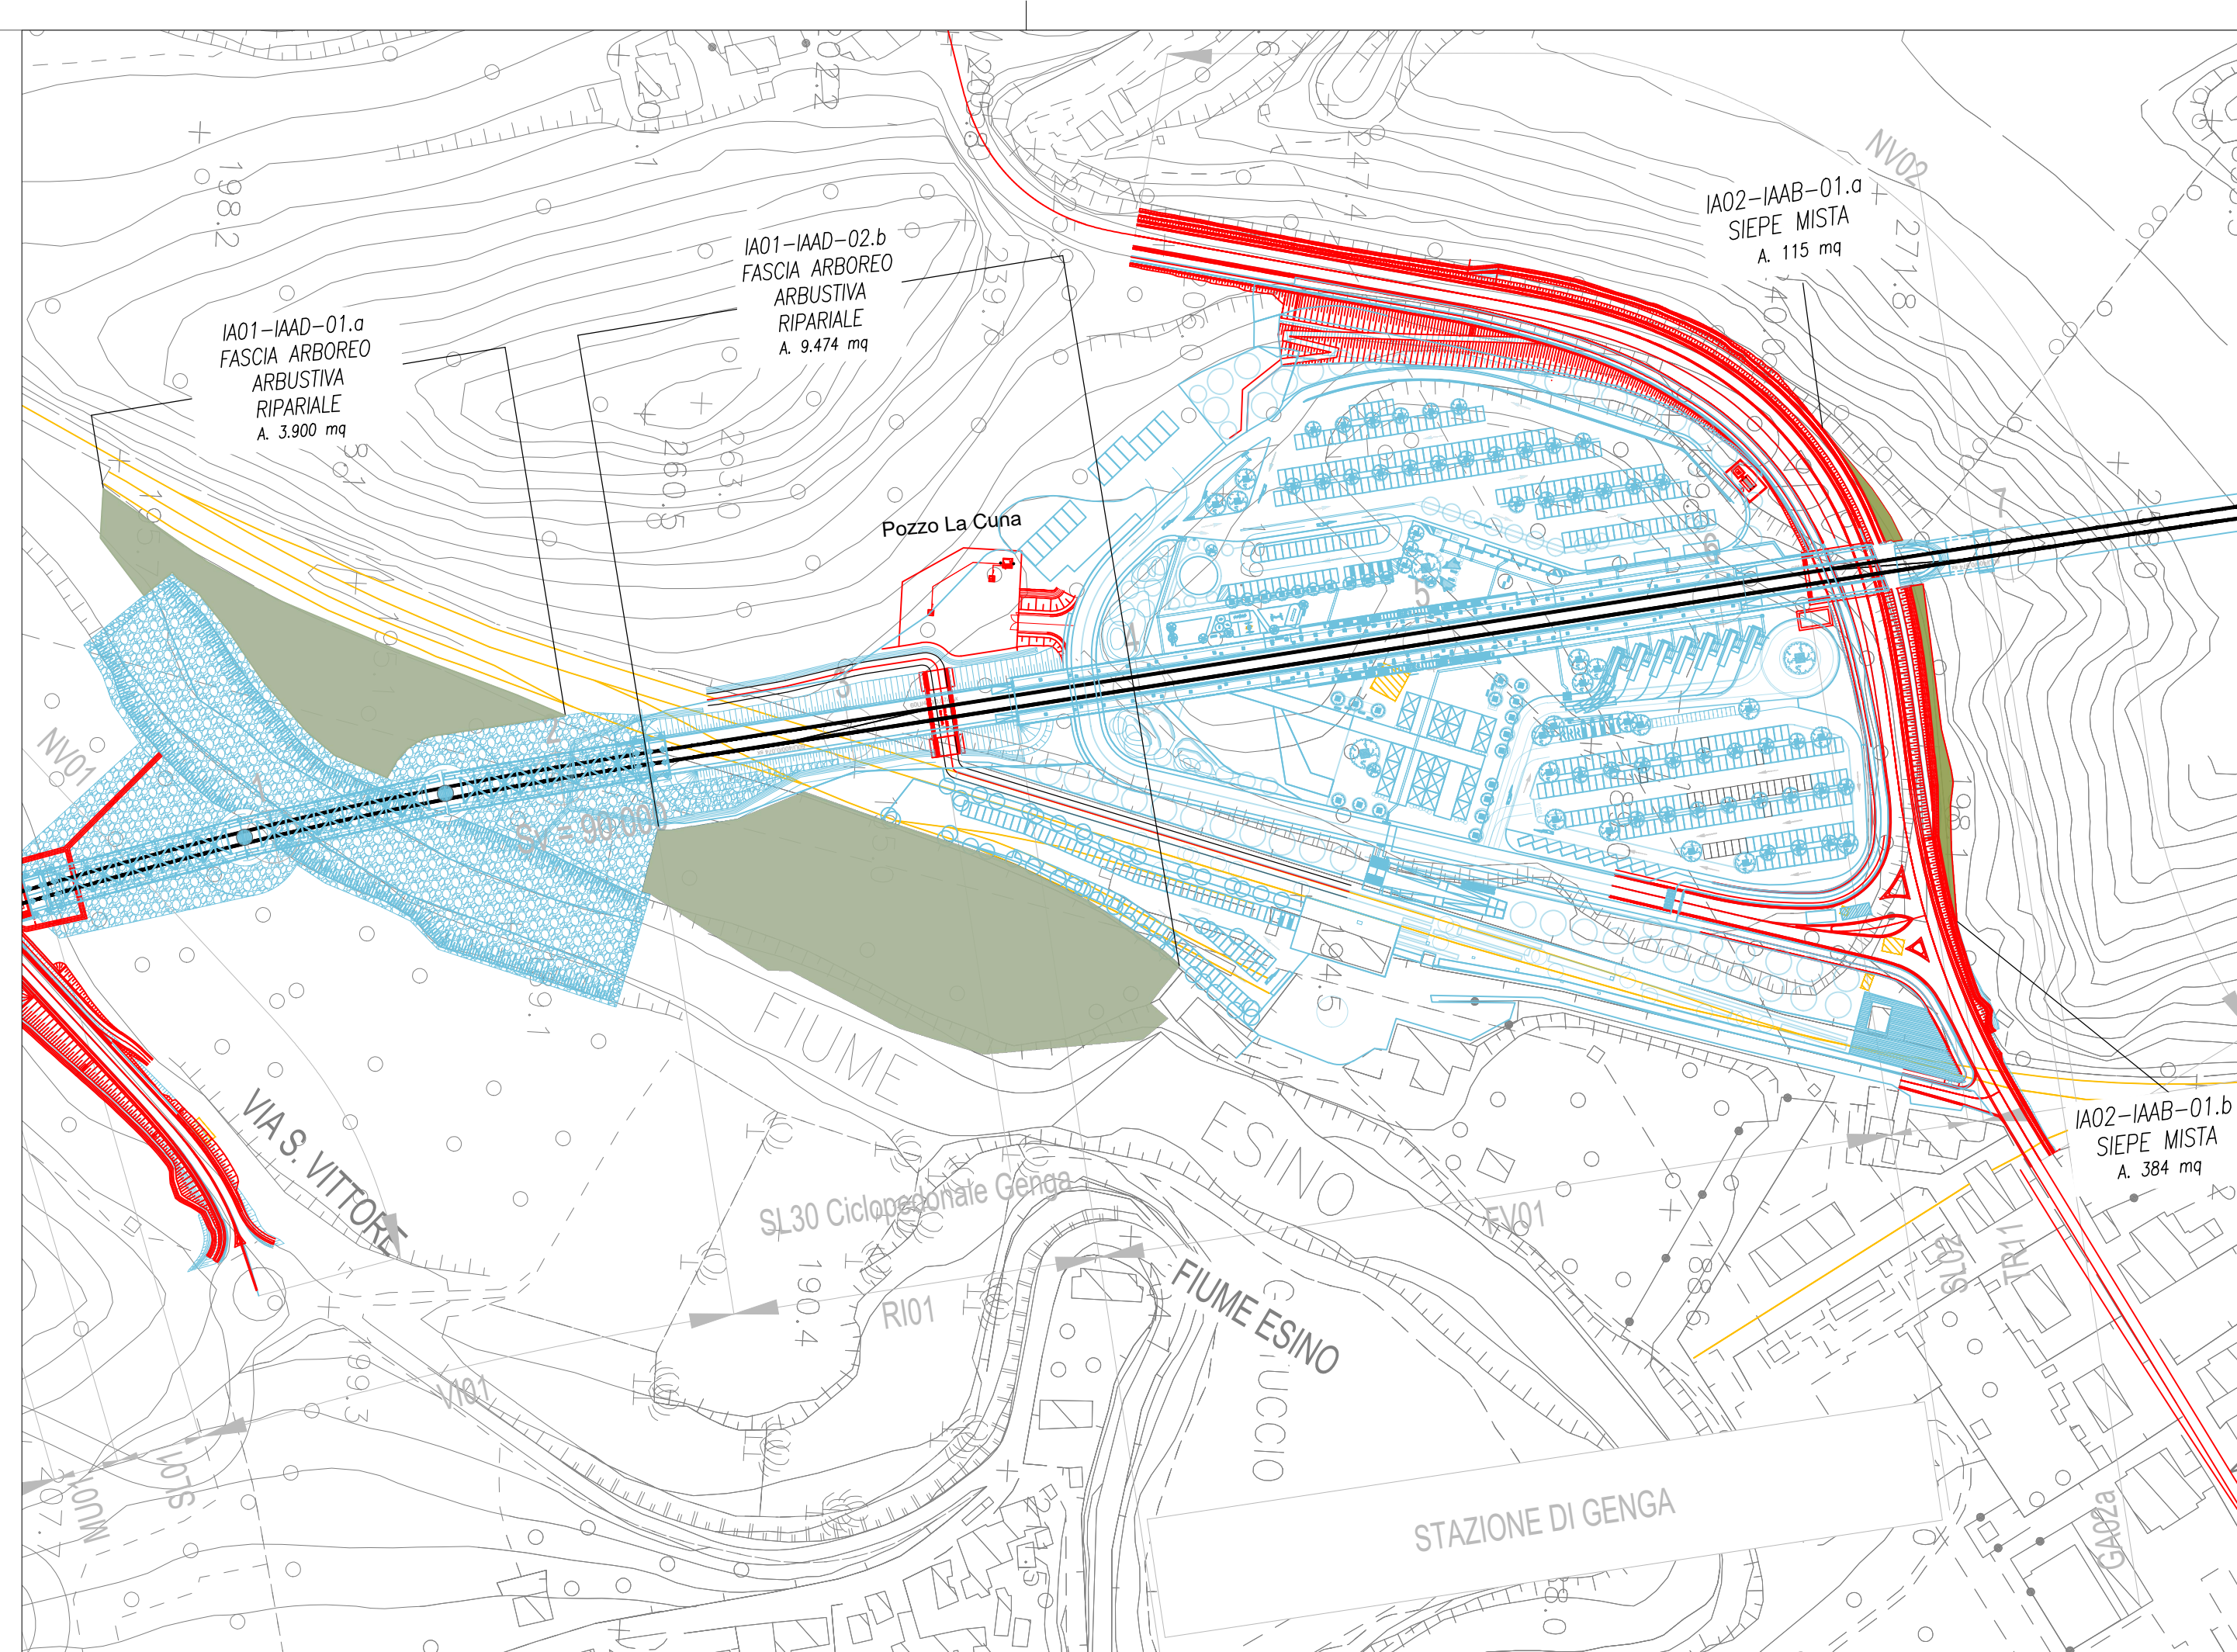


TRATTO B- PLANIMETRIA DI LOCALIZZAZIONE OPERE A VERDE

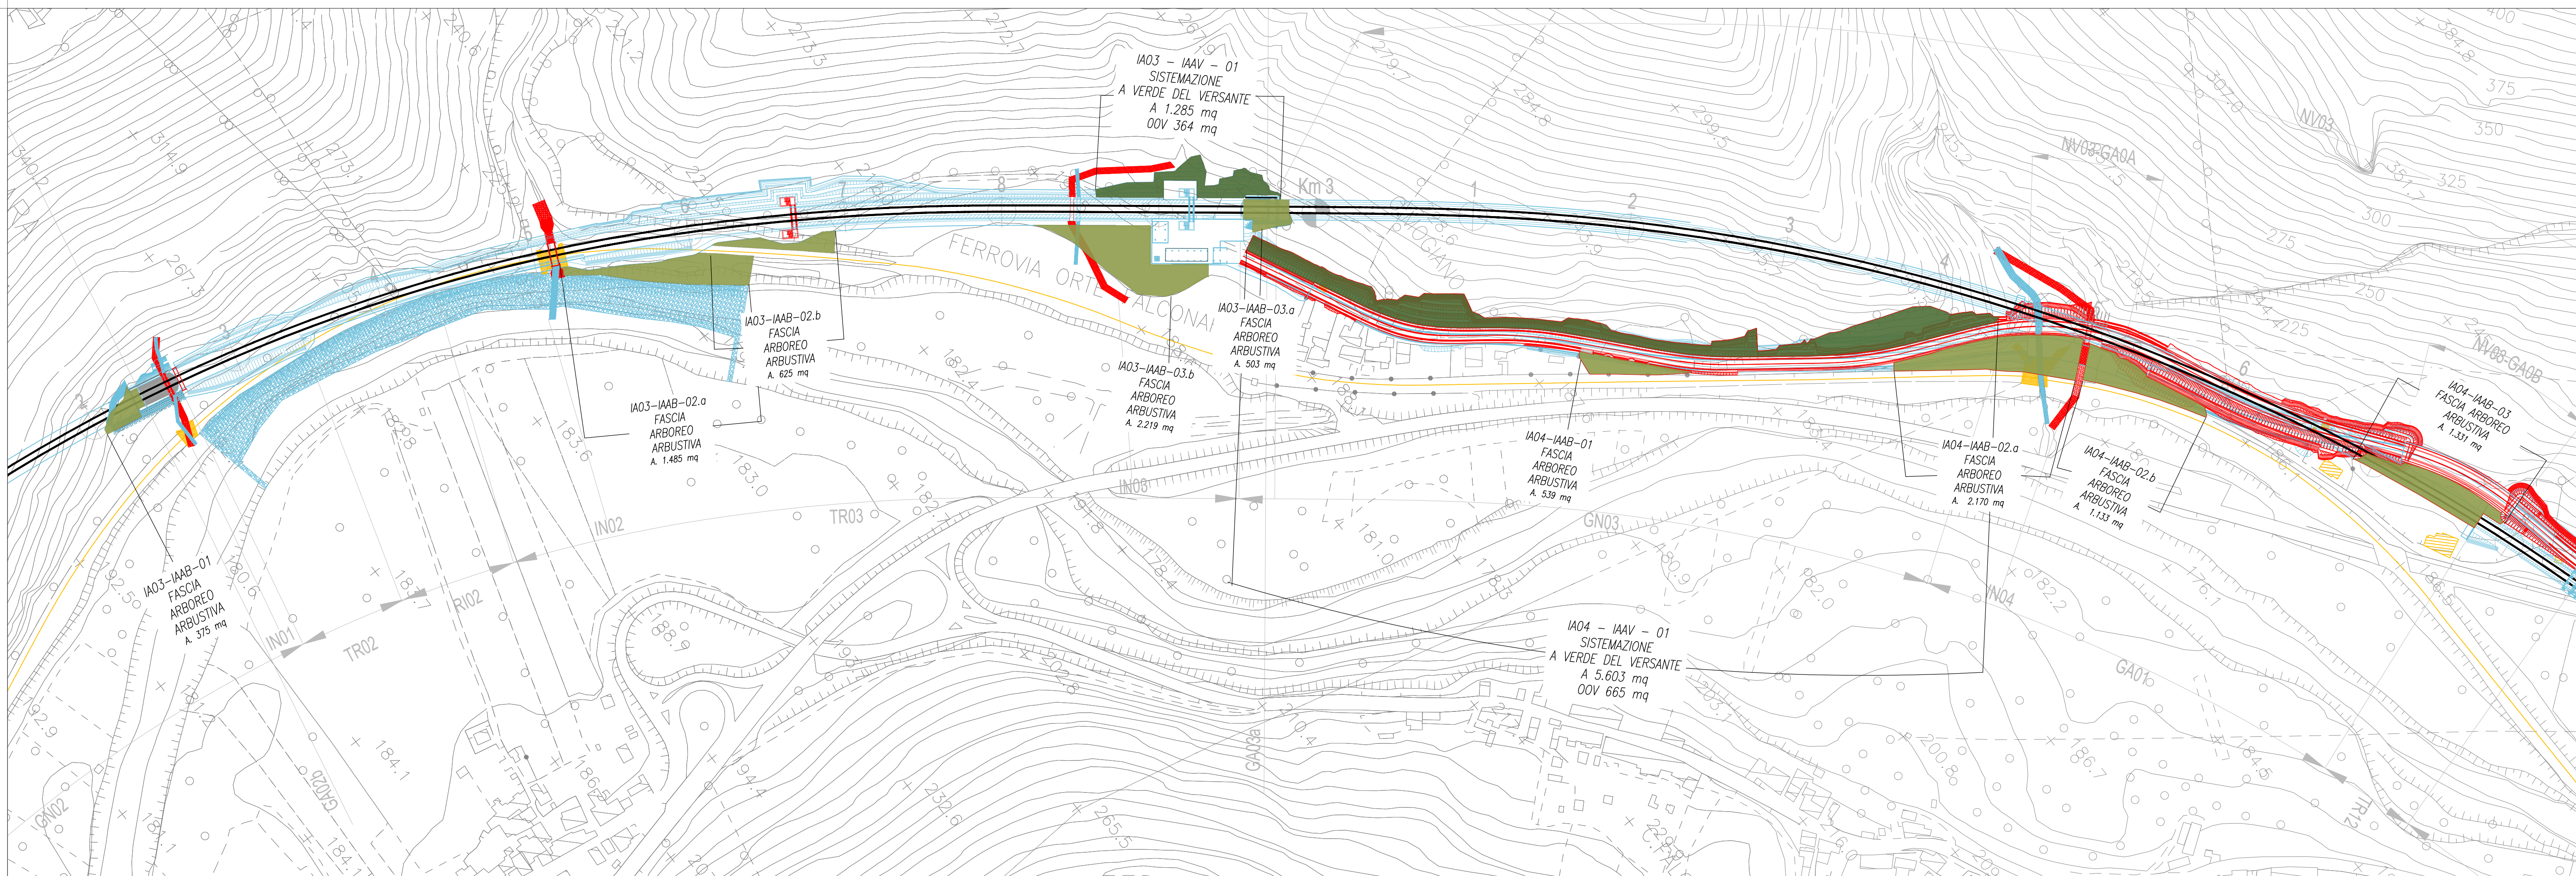


 TRATTO C- PLANIMETRIA DI LOCALIZZAZIONE OPERE A VERDE

KEY PLAN

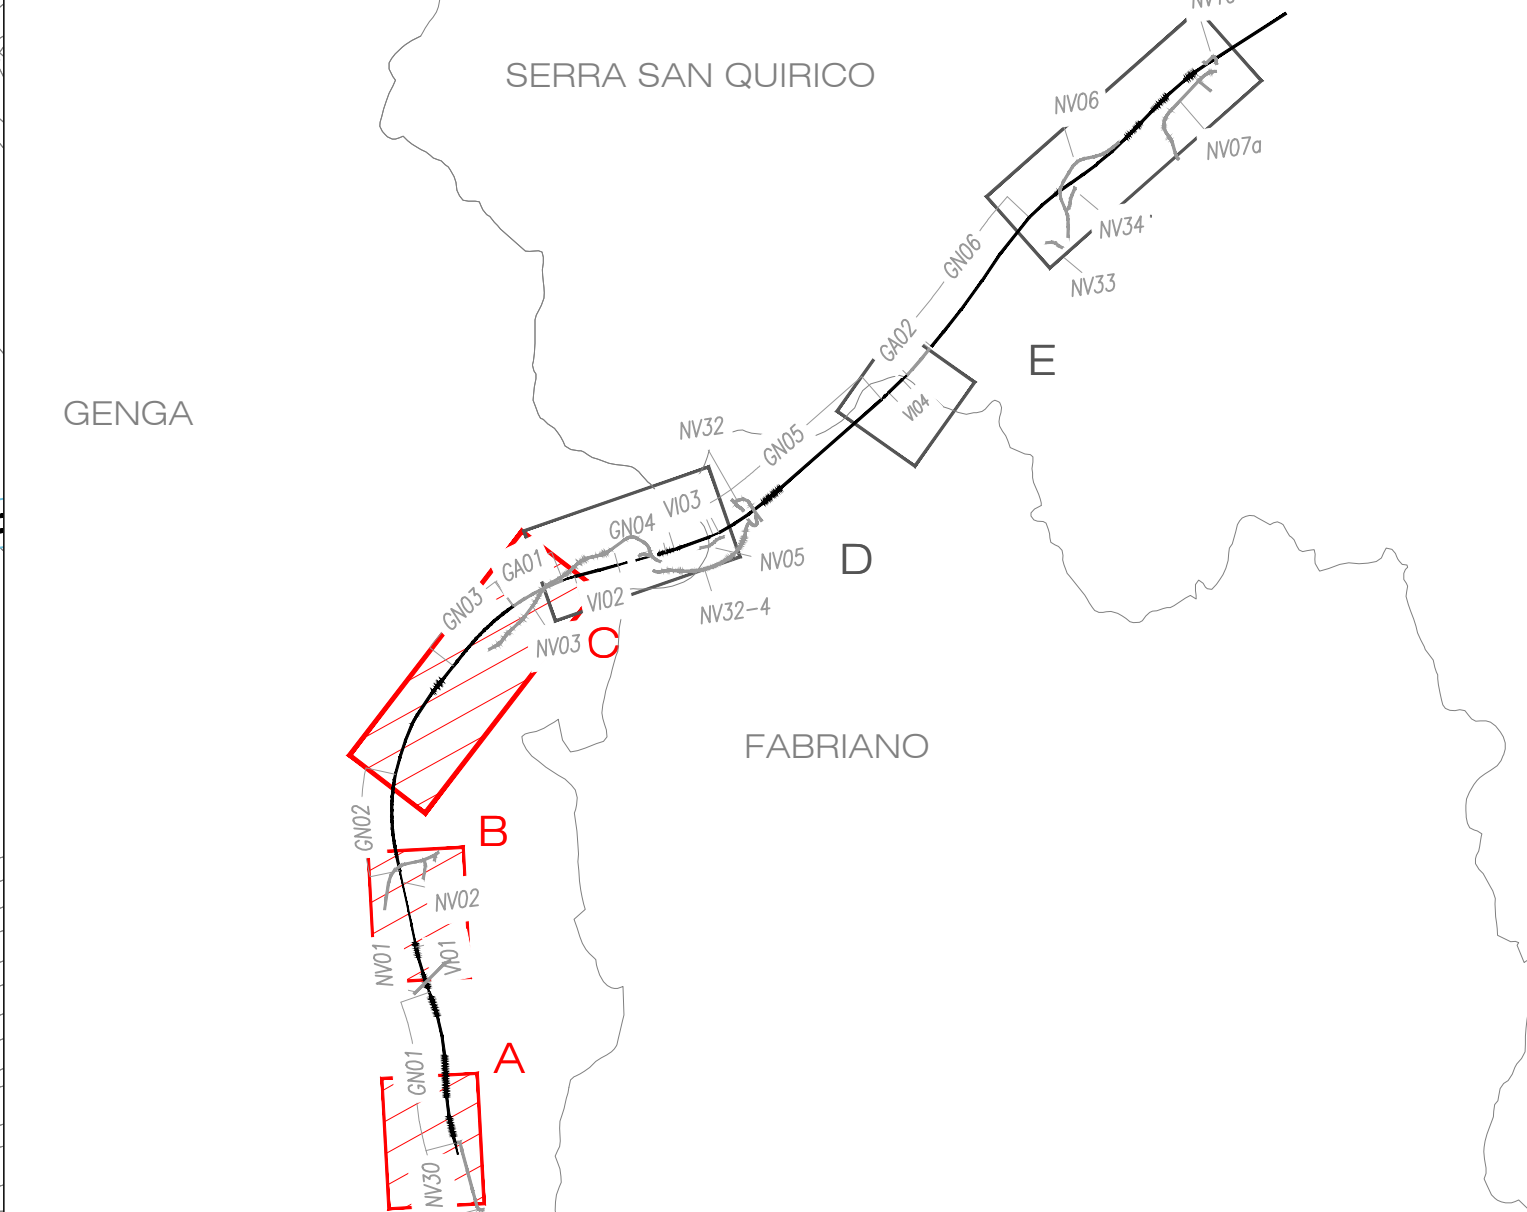

LEGENDA
TRACCIATO DI PROGETTO

	Viadotto		Nuova viabilità		Rilevato		Gallerie
---	----------	---	-----------------	---	----------	---	----------



LEGENDA		TRACCIATO DI PROGETTO	
OPERE A VERDE			
	IAAD - Fascia arborea arbustiva ripariale		PFTE assentito / affinamenti progettuali
	IAAB - Fascia/macchia arborea arbustiva		PFTE ottemperanza
	IAAB - Siepe mista		PFTE+ Parti variate
	IAAV - Sistemazioni a verde del versante		Barriere antirumore
	Opere a Verde PFTE + Parti variate		Demolizioni



COMMITTENTE:



PROGETTAZIONE



DIREZIONE PROGETTAZIONE

U.O. ARCHITETTURA, AMBIENTE E TERRITORIO

S.O. AMBIENTE ED ENERGY SAVING

PROGETTO DI FATTIBILITA' TECNICA ECONOMICA

POTENZIAMENTO INFRASTRUTTURALE ORTE-FALCONARA

RADDOPPIO DELLA TRATTA PM228-CASTELPLANIO

LOTTO 2

Opere a Verde

Planimetria di localizzazione delle opere a verde - Tav.1/2

SCALA :
1: 2.000

[illegible]

IR0P02R22P6IA0000001C.dwg

n. Elab.:	
-----------	--