


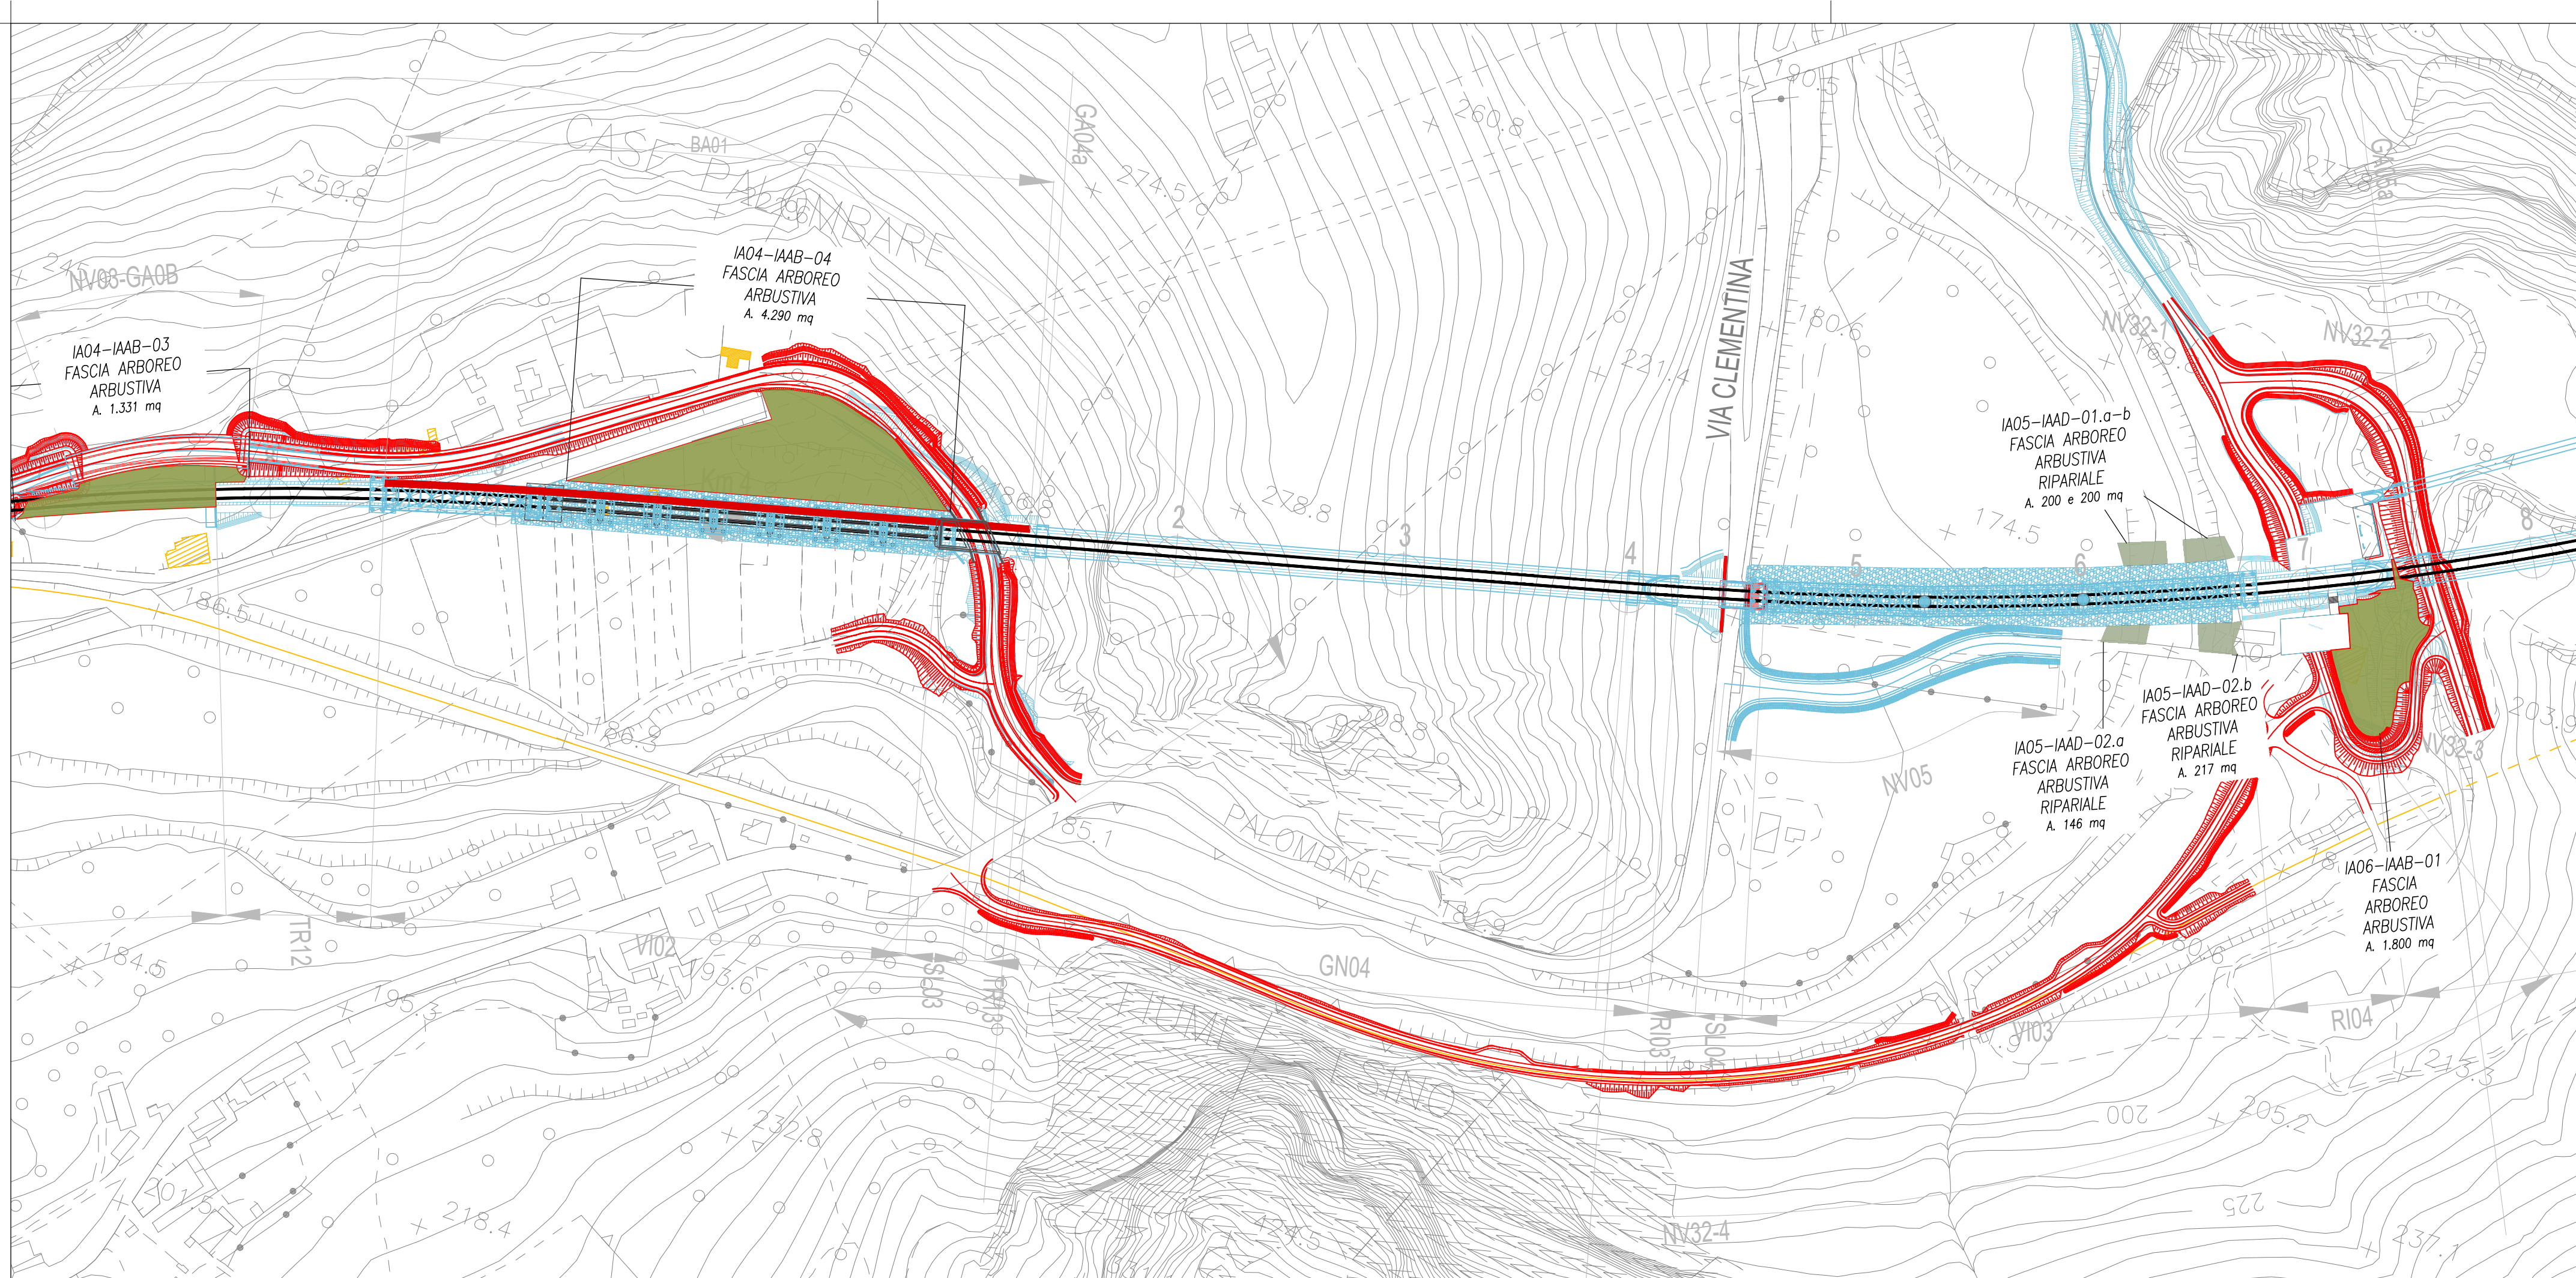


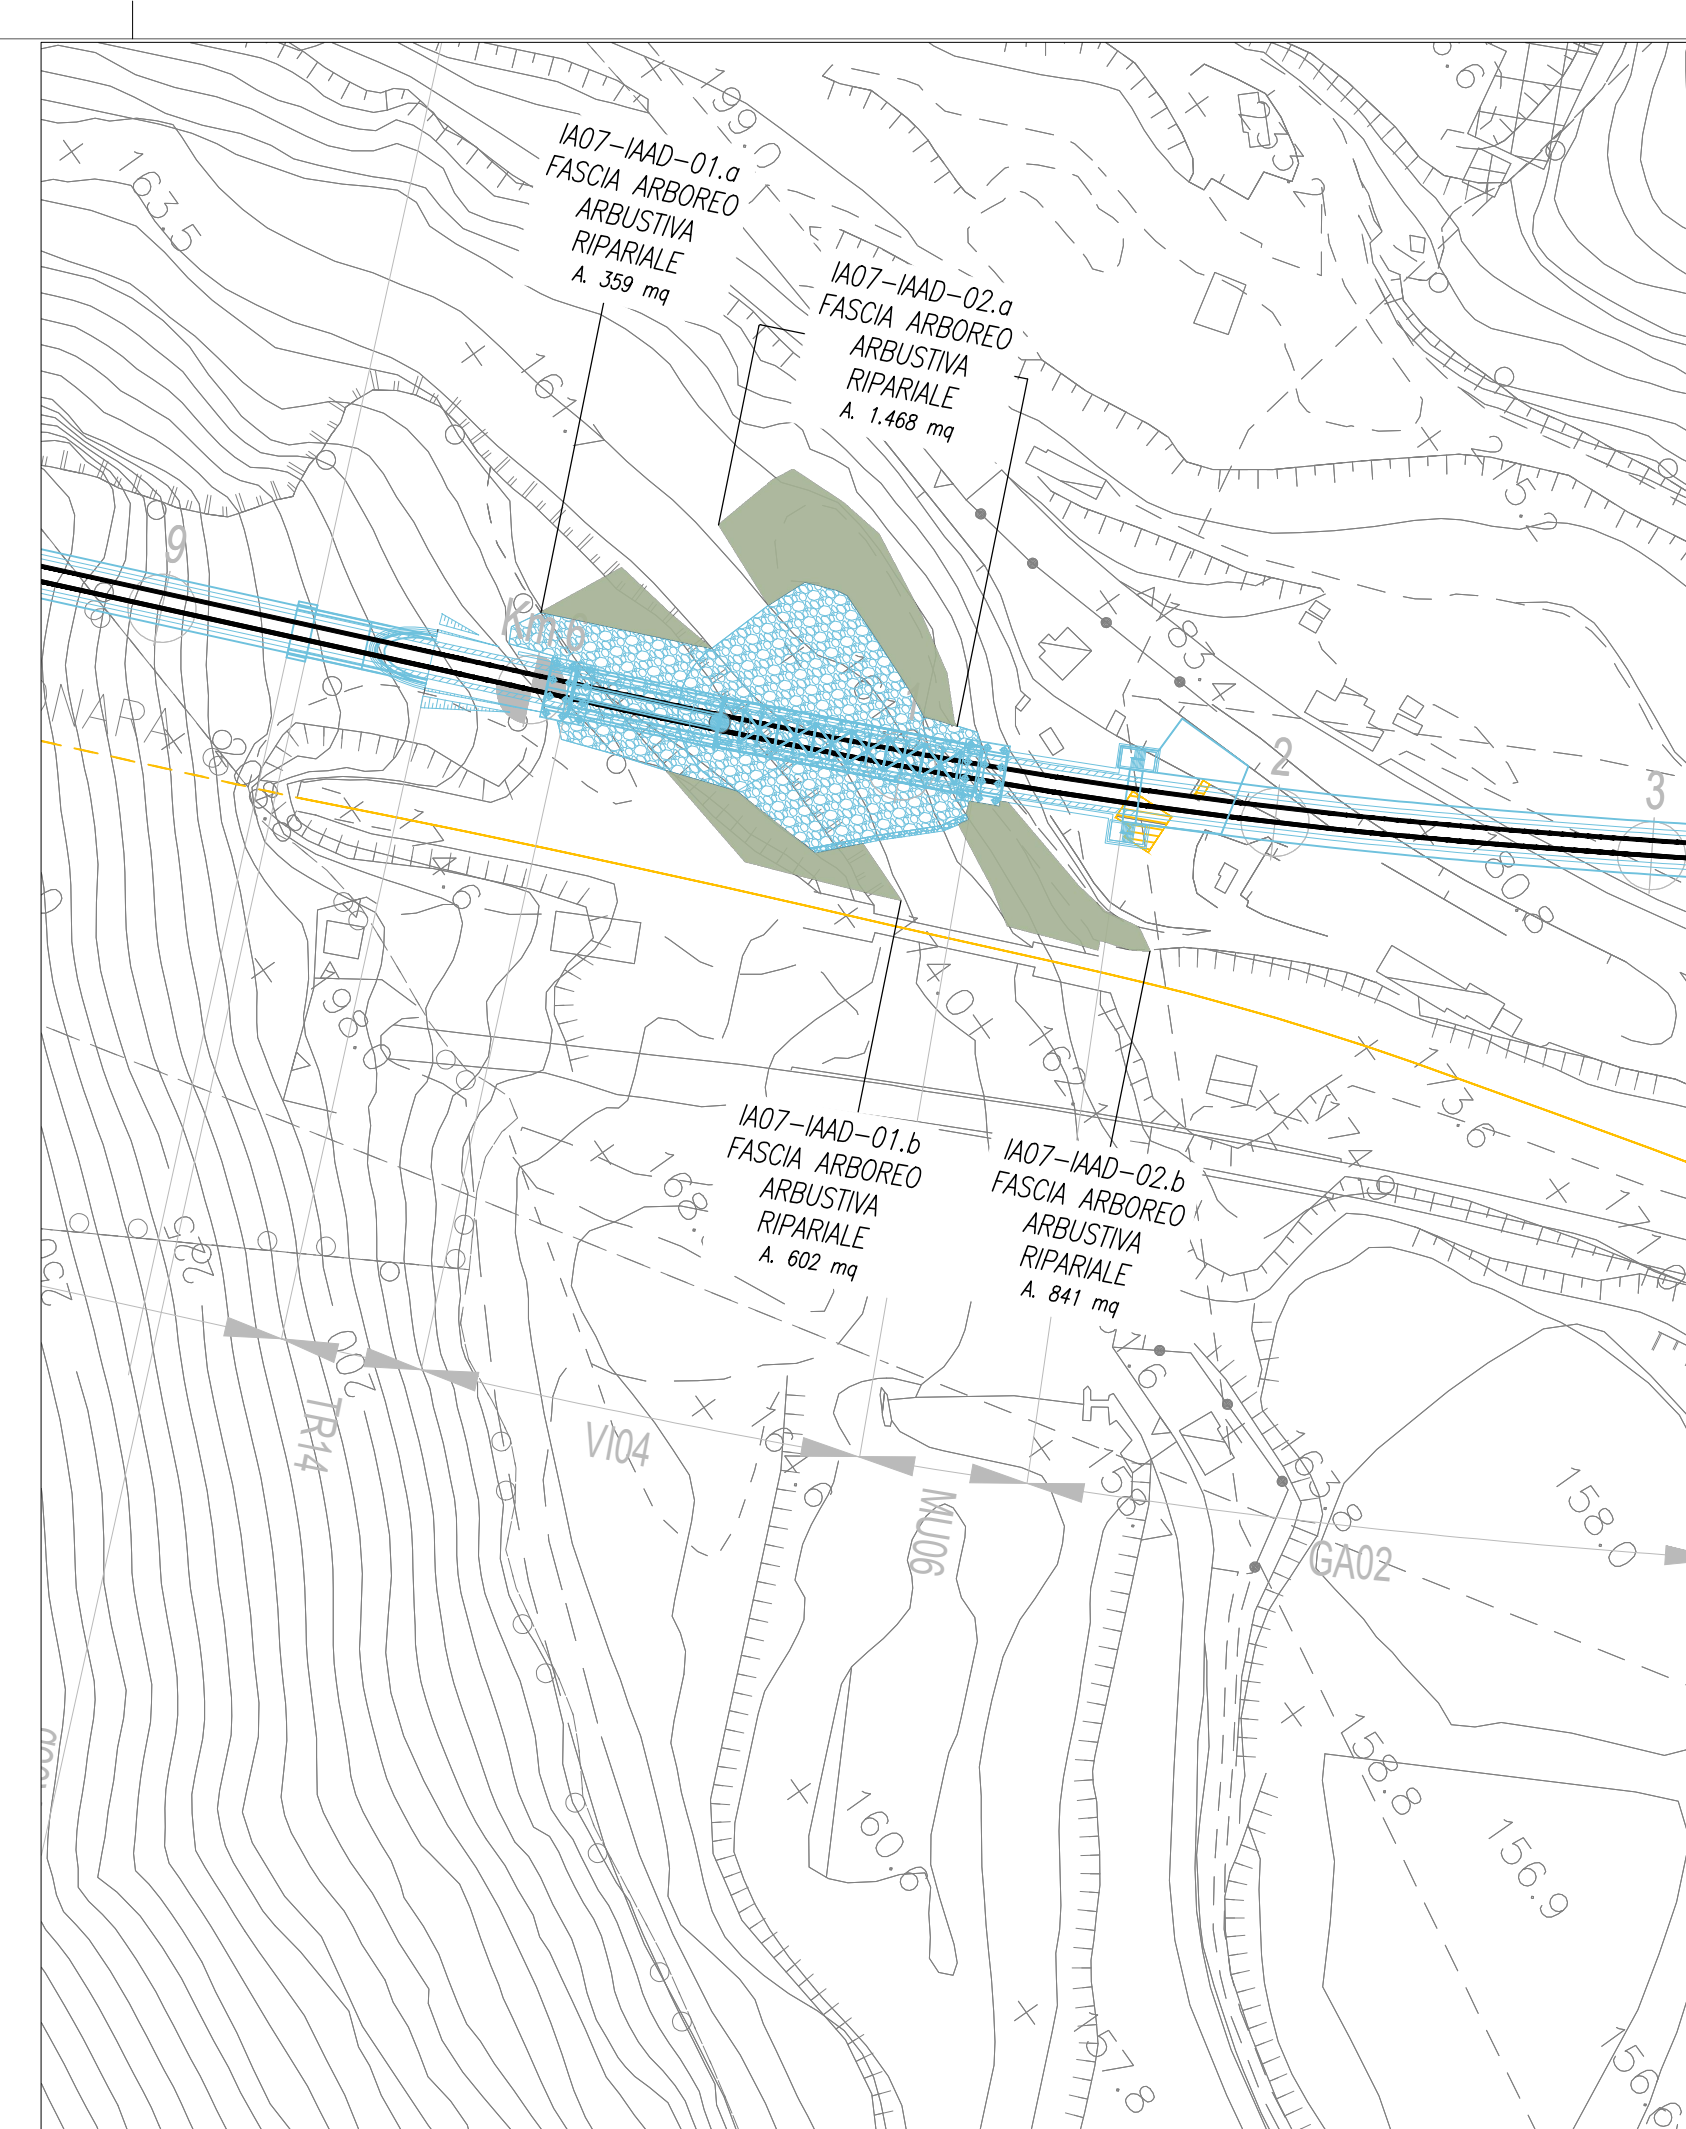

TRATTO D- PLANIMETRIA DI LOCALIZZAZIONE OPERE A VERDE

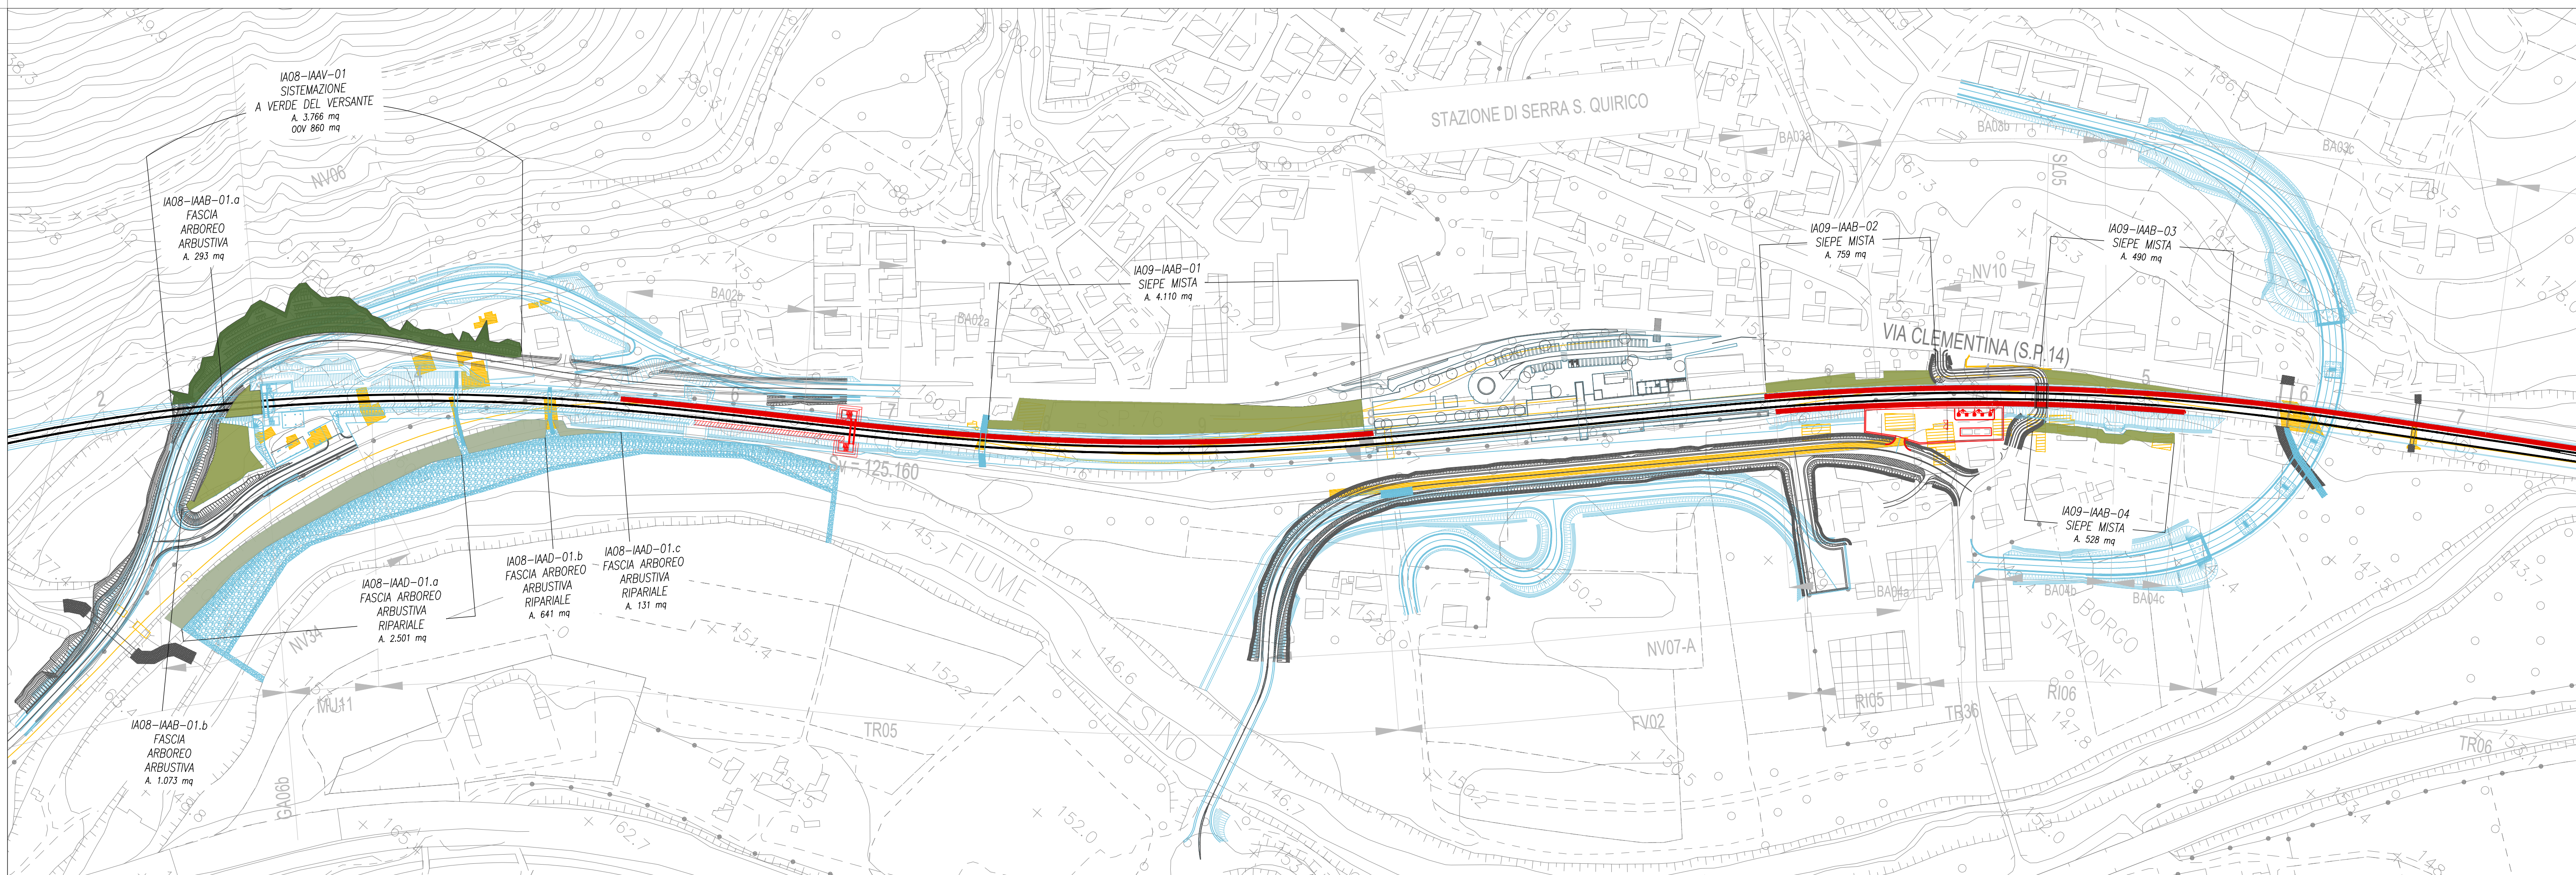

TRATTO E- PLANIMETRIA DI LOCALIZZAZIONE OPERE A VERDE

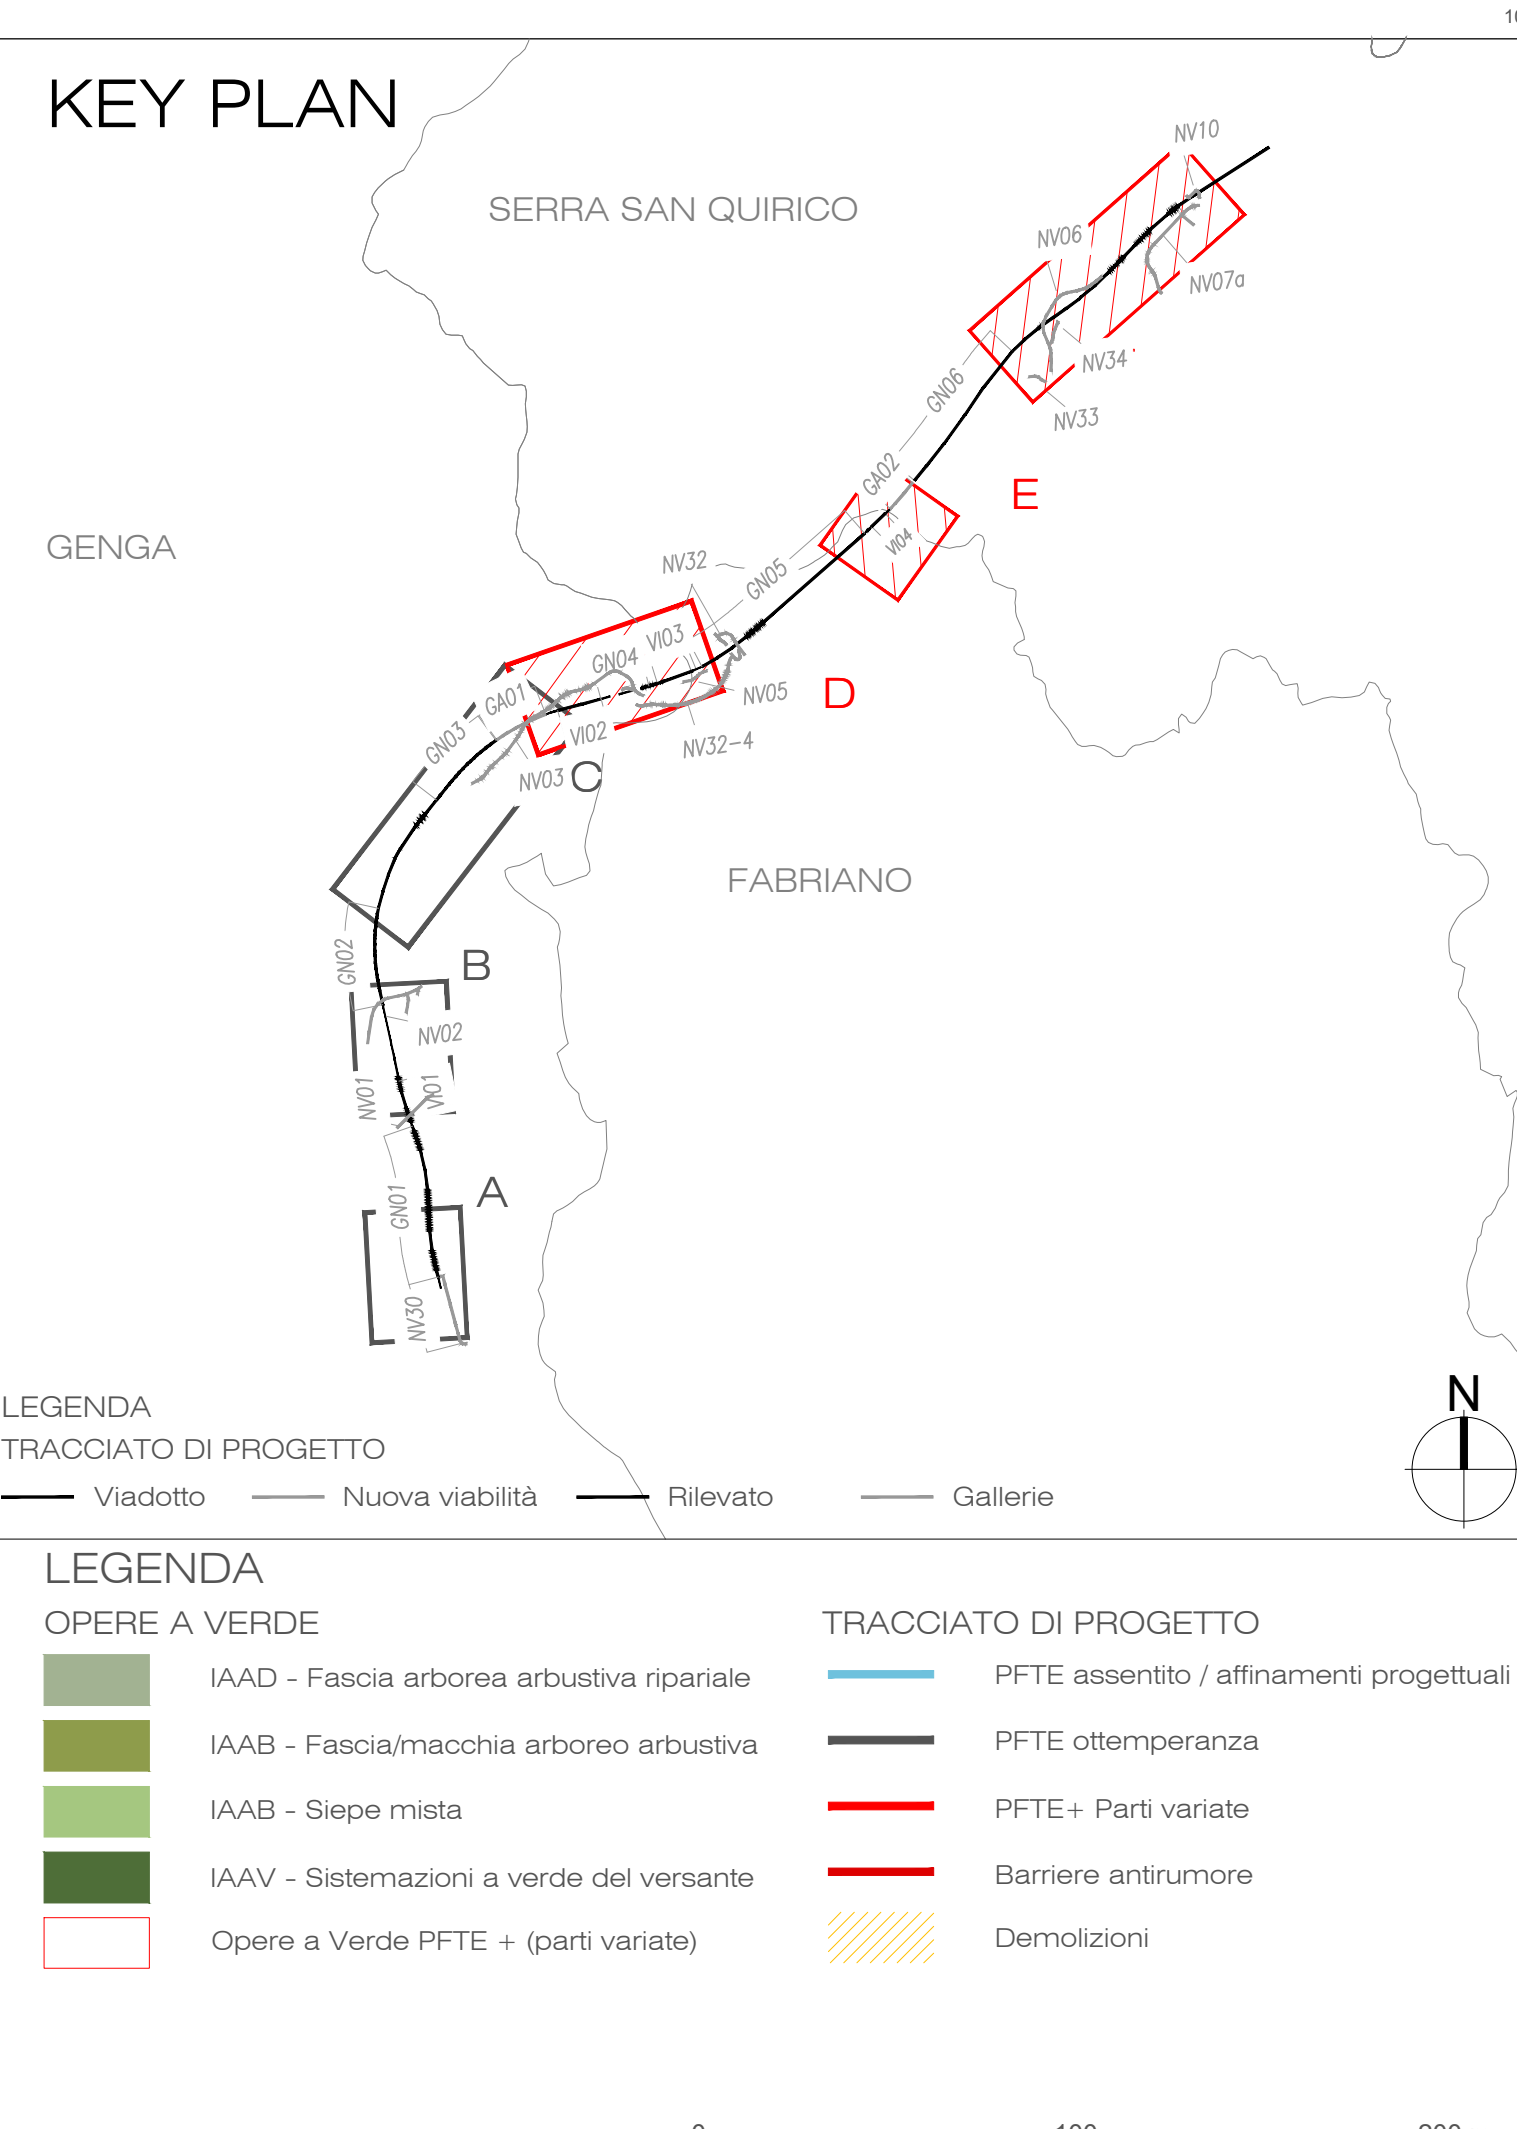

TRATTO F- PLANIMETRIA DI LOCALIZZAZIONE OPERE A VERDE

COMMITTENTE:								
 RETE FERROVIARIA ITALIANA GRUPPO FERROVIE DELLO STATO ITALIANE								
PROGETTAZIONE:								
 ITALFER GRUPPO FERROVIE DELLO STATO ITALIANE								
DIREZIONE PROGETTAZIONE								
U.O. ARCHITETTURA, AMBIENTE E TERRITORIO								
S.O. AMBIENTE ED ENERGY SAVING								
PROGETTO DI FATTIBILITA' TECNICA ECONOMICA								
POTENZIAMENTO INFRASTRUTTURALE ORTE-FALCONARA RADDOPPIO DELLA TRATTA PM228-CASTELPLANO								
LOTTO 2								
Opere a Verde								
Planimetria di localizzazione delle opere a verde - Tav.2/2								
SCALA : 1 : 2.000								
COMPRESSA	LOTTO	FASE	ENTE	TIPO DOC.	OPERA/DISCIPLINA	PROGR.	REV.	
I R O P	0 2	R	2 2	P 6	I A 0 0 0 0	0 0 2	C	
Rev.	Descrizione	Redatto	Data	Verificato	Data	Approvato	Data	Autorizzato Data
A	Emissione per gara	M. Mule	Ottobre 2022	S. Chiuchio T. Capitanio G. Dayelli	Ottobre 2022	C. Urciuoli	Ottobre 2022	C. Urciuoli Ottobre 2022
B	Emissione per gara	M. Mule	Aprile 2023	S. Chiuchio G. Dayelli	Aprile 2023	C. Urciuoli	Aprile 2023	C. Urciuoli Aprile 2023
C	Emissione esecutiva	M. Mule	Ottobre 2023	S. Chiuchio G. Dayelli <i>[Signature]</i>	Ottobre 2023	C. Urciuoli <i>[Signature]</i>	Ottobre 2023	C. Urciuoli Ottobre 2023
IR0P02R22P6IA0000002C.dwg								n. Elab.: