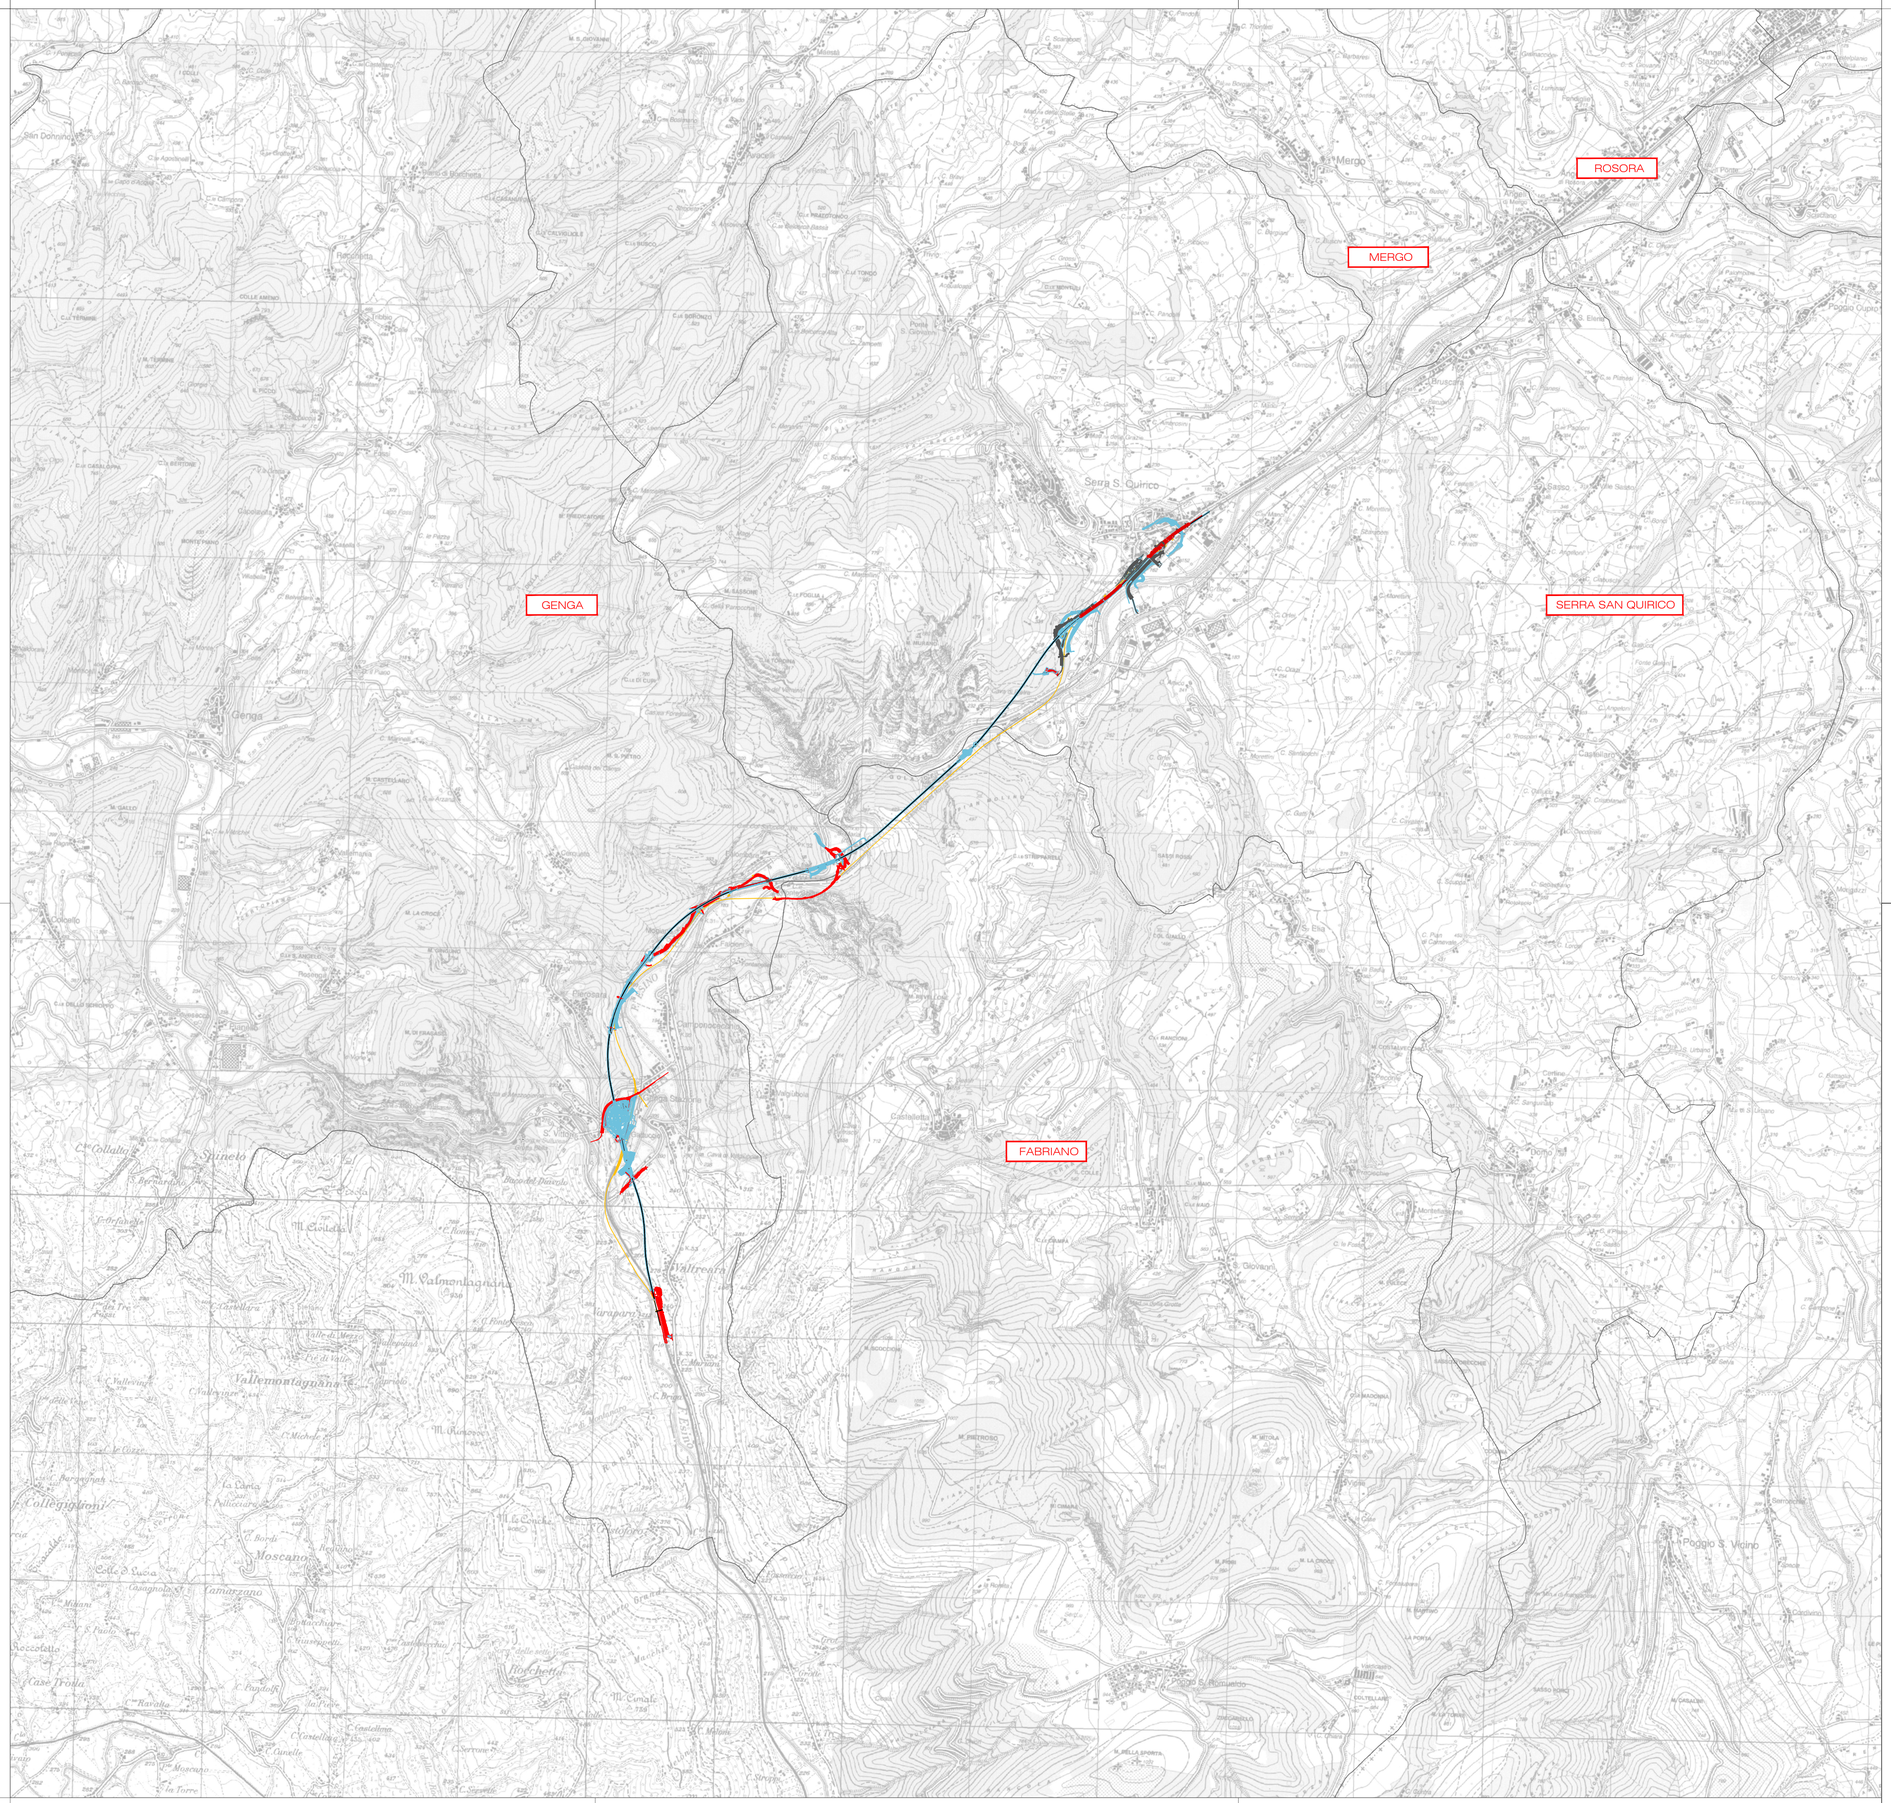

LEGENDA

Comuni

TRACCIATO DI PROGETTO

- PFTE assentito / affinamenti progettuali
- PFTE ottemperanza
- PFTE+ parti variate
- Barriere antirumore
- Demolizioni
- Aree di cantiere soggette a ripristino dello stato ante-operam per le parti non interessate in via definitiva dalle opere ferroviarie e stradali

N

0 1250 2500 m

COMMITTENTE:

RFI RETE FERROVIARIA ITALIANA
GRUPPO FERROVIE DELLO STATO ITALIANE

PROGETTAZIONE:

ITALFERR
GRUPPO FERROVIE DELLO STATO ITALIANE

DIREZIONE PROGETTAZIONE

U.O. ARCHITETTURA, AMBIENTE E TERRITORIO

S.O. AMBIENTE ED ENERGY SAVING

PROGETTO DI FATTIBILITA' TECNICA ECONOMICA

POTENZIAMENTO INFRASTRUTTURALE ORTE-FALCONARA
RADDOPPIO DELLA TRATTA PM228-CASTELPLANIO

LOTTO 2

Studio di Impatto Ambientale

Corografia Generale

SCALA : 1: 25.000

COMMESSA	LOTTO	FASE	ENTE	TIPO DOC.	OPERA/DISCIPLINA	PROGR.	REV.
IR0P	02	R	22	C3	SA0001	001	A

Rev.	Descrizione	Redatto	Data	Verificato	Data	Approvato	Data	Autorizzato Data
A	Emissione esecutiva	M. Mulet M. Mulet M. Mulet Ottobre 2023	Ottobre 2023	S. Chiuchiolo G. Dajelli	Ottobre 2023	C. Ucciuoli	Ottobre 2023	C. Ercolani Ottobre 2023 ITALFERR S.p.A. Dott.ssa Carolina Ercolani Ordine Agrotecnici e Agrotecnici Laureati di Roma, Rieti e Viterbo n. 445

IR0P02R22C3SA0001001A.dwg

n. Elab.: