


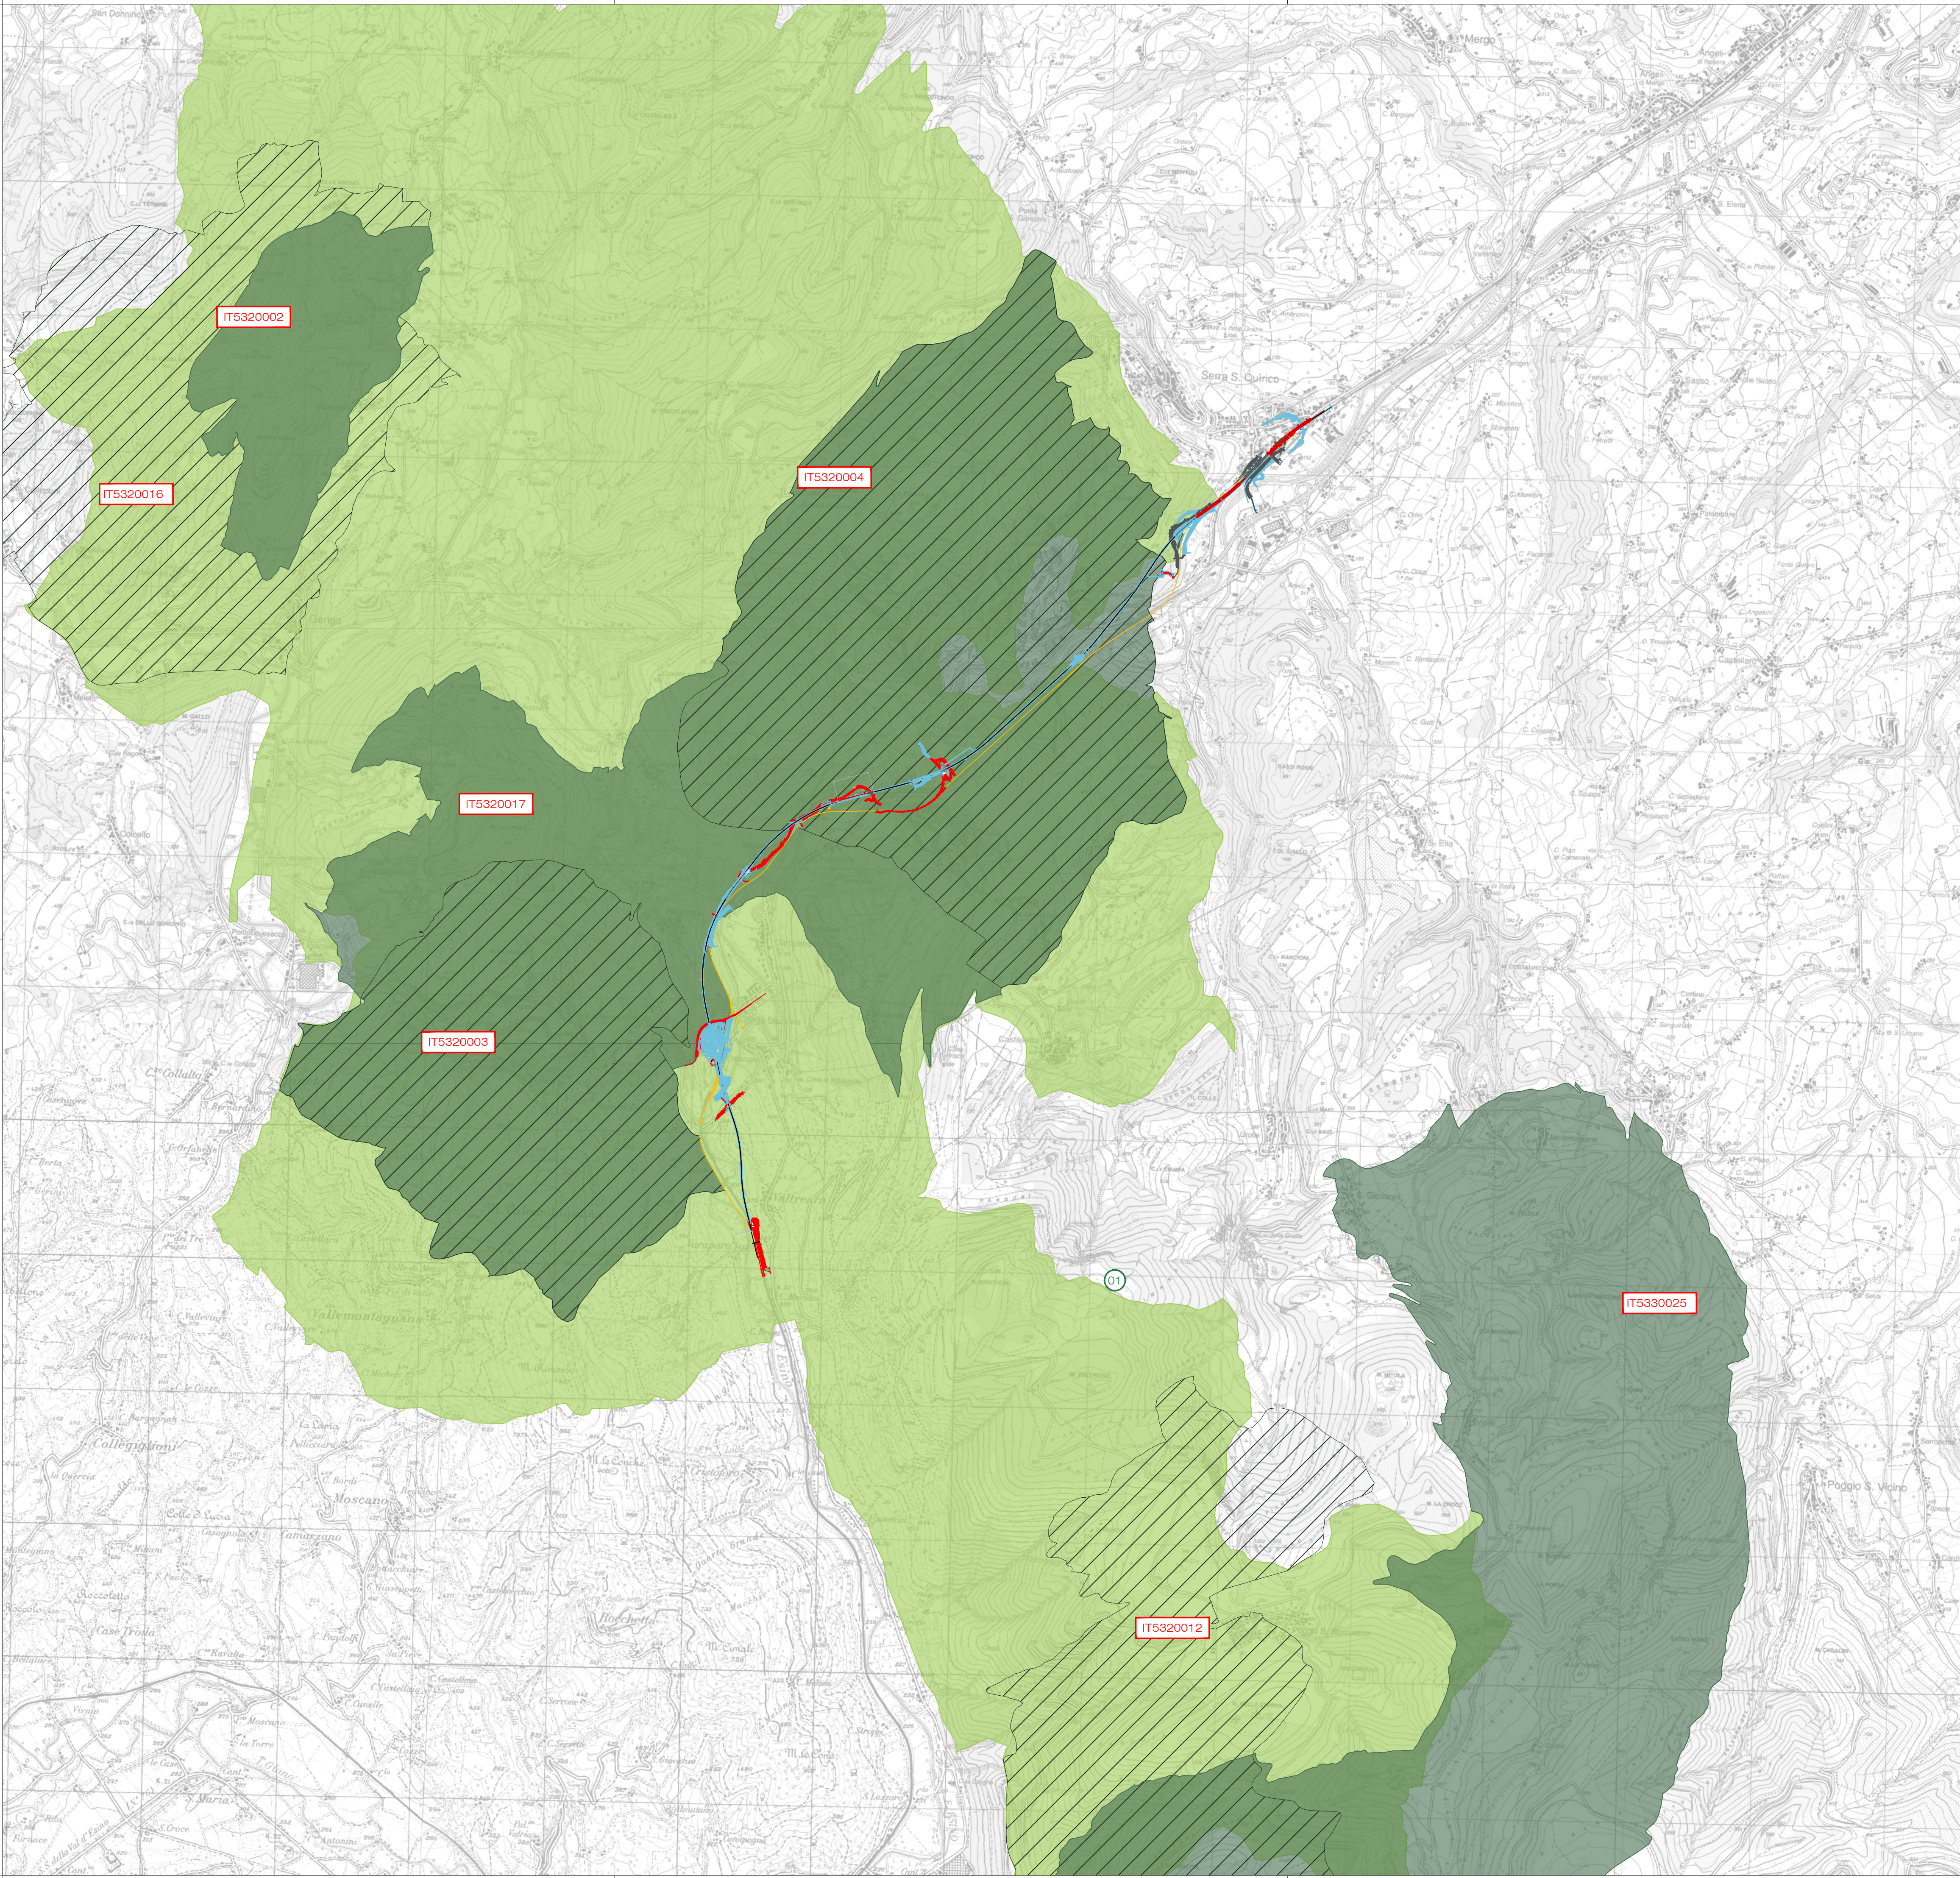

LEGENDA

QUADRO DELLE TUTELE AMBIENTALI

SITI DI INTERESSE COMUNITARIO AFFERENTI RETE NATURA 2000

- SIC/ZSC:
IT5320002 Valle Scappuccia
IT5320004 Gola della Rossa
IT5320003 Gola di Frasassi
IT5320012 Valle Vite - Valle dell'Acquarella
- ZPS:
IT5320016 Valle Scappuccia
IT5320017 Gola della Rossa e di Frasassi
IT5330025 Monte San Vicino e Monte Canfai

AREE NATURALI PROTETTE

- 01 Parco Naturale regionale della Gola della Rossa e di Frasassi
ai sensi della L.R. 57 del 02.09.1997

TRACCIATO DI PROGETTO

- PFTE assentito /affinamenti progettuali
- PFTE ottemperanza
- PFTE+ parti variate
- Barriere antirumore
- Demolizioni
- Aree di cantiere soggette a ripristino dello stato ante-operam per le parti non interessate in via definitiva dalle opere ferroviarie e stradali



COMMITTENTE:



PROGETTAZIONE:



DIREZIONE PROGETTAZIONE

U.O. ARCHITETTURA, AMBIENTE E TERRITORIO
S.O. AMBIENTE ED ENERGY SAVING

PROGETTO DI FATTIBILITA' TECNICA ECONOMICA

POTENZIAMENTO INFRASTRUTTURALE ORTE-FALCONARA
RADDOPPIO DELLA TRATTA PM228-CASTELPLANIO

LOTTO 2

Studio di Impatto Ambientale
Carta delle aree protette

SCALA :

1: 25.000

COMMESSA LOTTO FASE ENTE TIPO DOC. OPERA/DISCIPLINA PROGR. REV.

IR0P 02 R 22 N3 SA0001 001 A

Rev.	Descrizione	Redatto	Data	Verificato	Data	Approvato	Data	Autorizzato Data
A	Emissione esecutiva	M. Mura	Ottobre 2023	S. Chiuschiolo	Ottobre 2023	C. Mucoli	Ottobre 2023	C. E. Polani

IR0P02R22N3SA0001001A.dwg

n. Elab.: