



DETTAGLIO A  
AV046 - VALLE DEL SENTINO

Scala 1:10.000

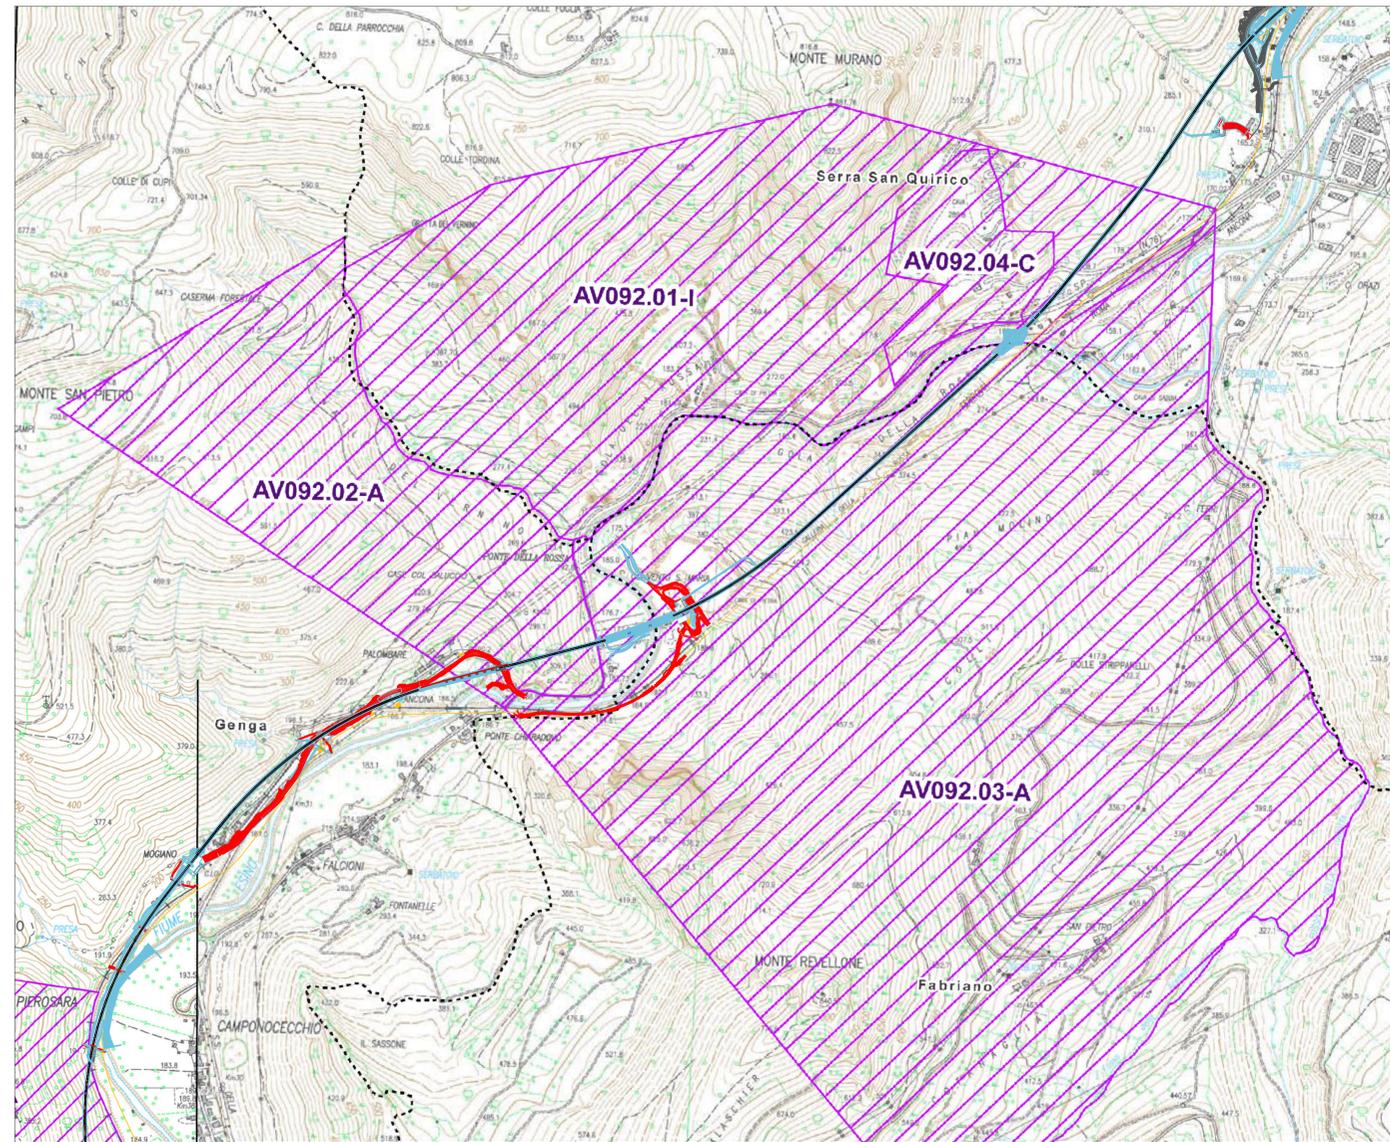

DETTAGLIO B  
AV092 - GOLA DELLA ROSSA

Scala 1:10.000

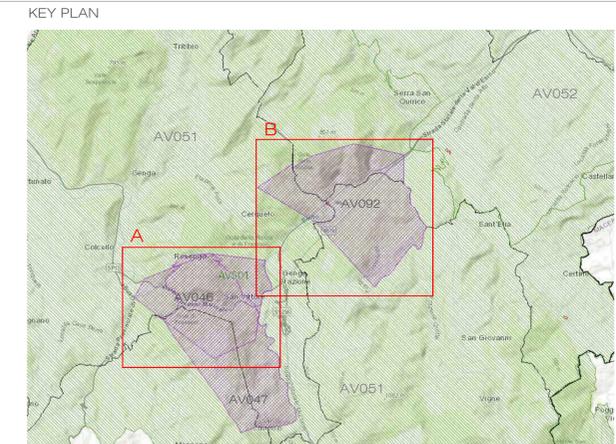

Fonte: Sito Istituzionale Regione Marche

LEGGENDA

TRACCIATO DI PROGETTO

- PFTE assentito / affinamenti progettuali
- PFTE ottemperanza
- PFTE+ parti variate
- Barriere antirumore
- Demolizioni
- Aree di cantiere soggette a ripristino dello stato ante-operam per le parti non interessate in via definitiva dalle opere ferroviarie e stradali

QUADRO DEI VINCOLI PAESAGGISTICO-AMBIENTALI E MONUMENTALI  
ULTERIORI BENI PAESAGGISTICI VINCOLATI AI SENSI DELL'ART. 136 DEL D. LGS. 42/2004, RICOMPRESI ALL'INTERNO DEI VINCOLI AV501 - AV502 (Vincoli Galassini) e interferiti dalle opere di progetto

- AV046 Valle del Sentino D.M. 12.10.1962
- AV092 Gola della Rossa D.M. 11.09.1974

Fonte: Sito Istituzionale Regione Marche



0 25 50 100 m

COMMITTENTE:  
**RFI**  
RETE FERROVIARIA ITALIANA  
GRUPPO FERROVIE DELLO STATO ITALIANE

PROGETTAZIONE:  
**ITALFERR**  
GRUPPO FERROVIE DELLO STATO ITALIANE

DIREZIONE PROGETTAZIONE  
U.O. ARCHITETTURA, AMBIENTE E TERRITORIO  
S.O. AMBIENTE ED ENERGY SAVING

PROGETTO DI FATTIBILITA' TECNICA ECONOMICA  
POTENZIAMENTO INFRASTRUTTURALE ORTE-FALCONARA  
RADDOPPIO DELLA TRATTA PM228-CASTELPLANIO

LOTTO 2  
Studio di Impatto Ambientale  
Carta dei vincoli e delle tutele 2/2 - Art. 136 D.Lgs 42/2004

SCALA:  
1:10.000

COMMESSA	LOTTO	FASE	ENTE	TIPO DOC.	OPERA/DISCIPLINA	PROGR.	REV.
IR0P	02	R	22	N4	SA0001	001	A

Rev.	Descrizione	Redatto	Data	Verificato	Data	Approvato	Data	Autorizzato Data
A	Emissione esecutiva	M. M...	11/10/2023	S. Chiuchio	11/10/2023	C. M...	11/10/2023	C. M...