


- LEGENDA TRACCIATO DI PROGETTO**
- Viadotto
 - Nuova viabilità
 - Rilevato
 - Gallerie
- LEGENDA OPERE A VERDE**
- IAAD - Fascia arborea arbustiva ripariale
 - IAAB - Fascia/macchia arborea arbustiva
 - IAAB - Siepe mista
 - IAAV - Sistemazioni a verde del versante
 - Opere a Verde PFTF+ (parti variate)
- TRACCIATO DI PROGETTO**
- PFTF assentito / affinamenti progettuali
 - PFTF ottemperanza
 - PFTF+ parti variate
 - Barriere antirumore
 - Demolizioni
 - Arete di cantiere soggette a ripristino dello stato ante-operam per le parti non interessate in via definitiva dalle opere ferroviarie e stradali

TRATTO C - CARTA DI SINTESI DELLE MISURE DI TUTELA DEL TERRITORIO

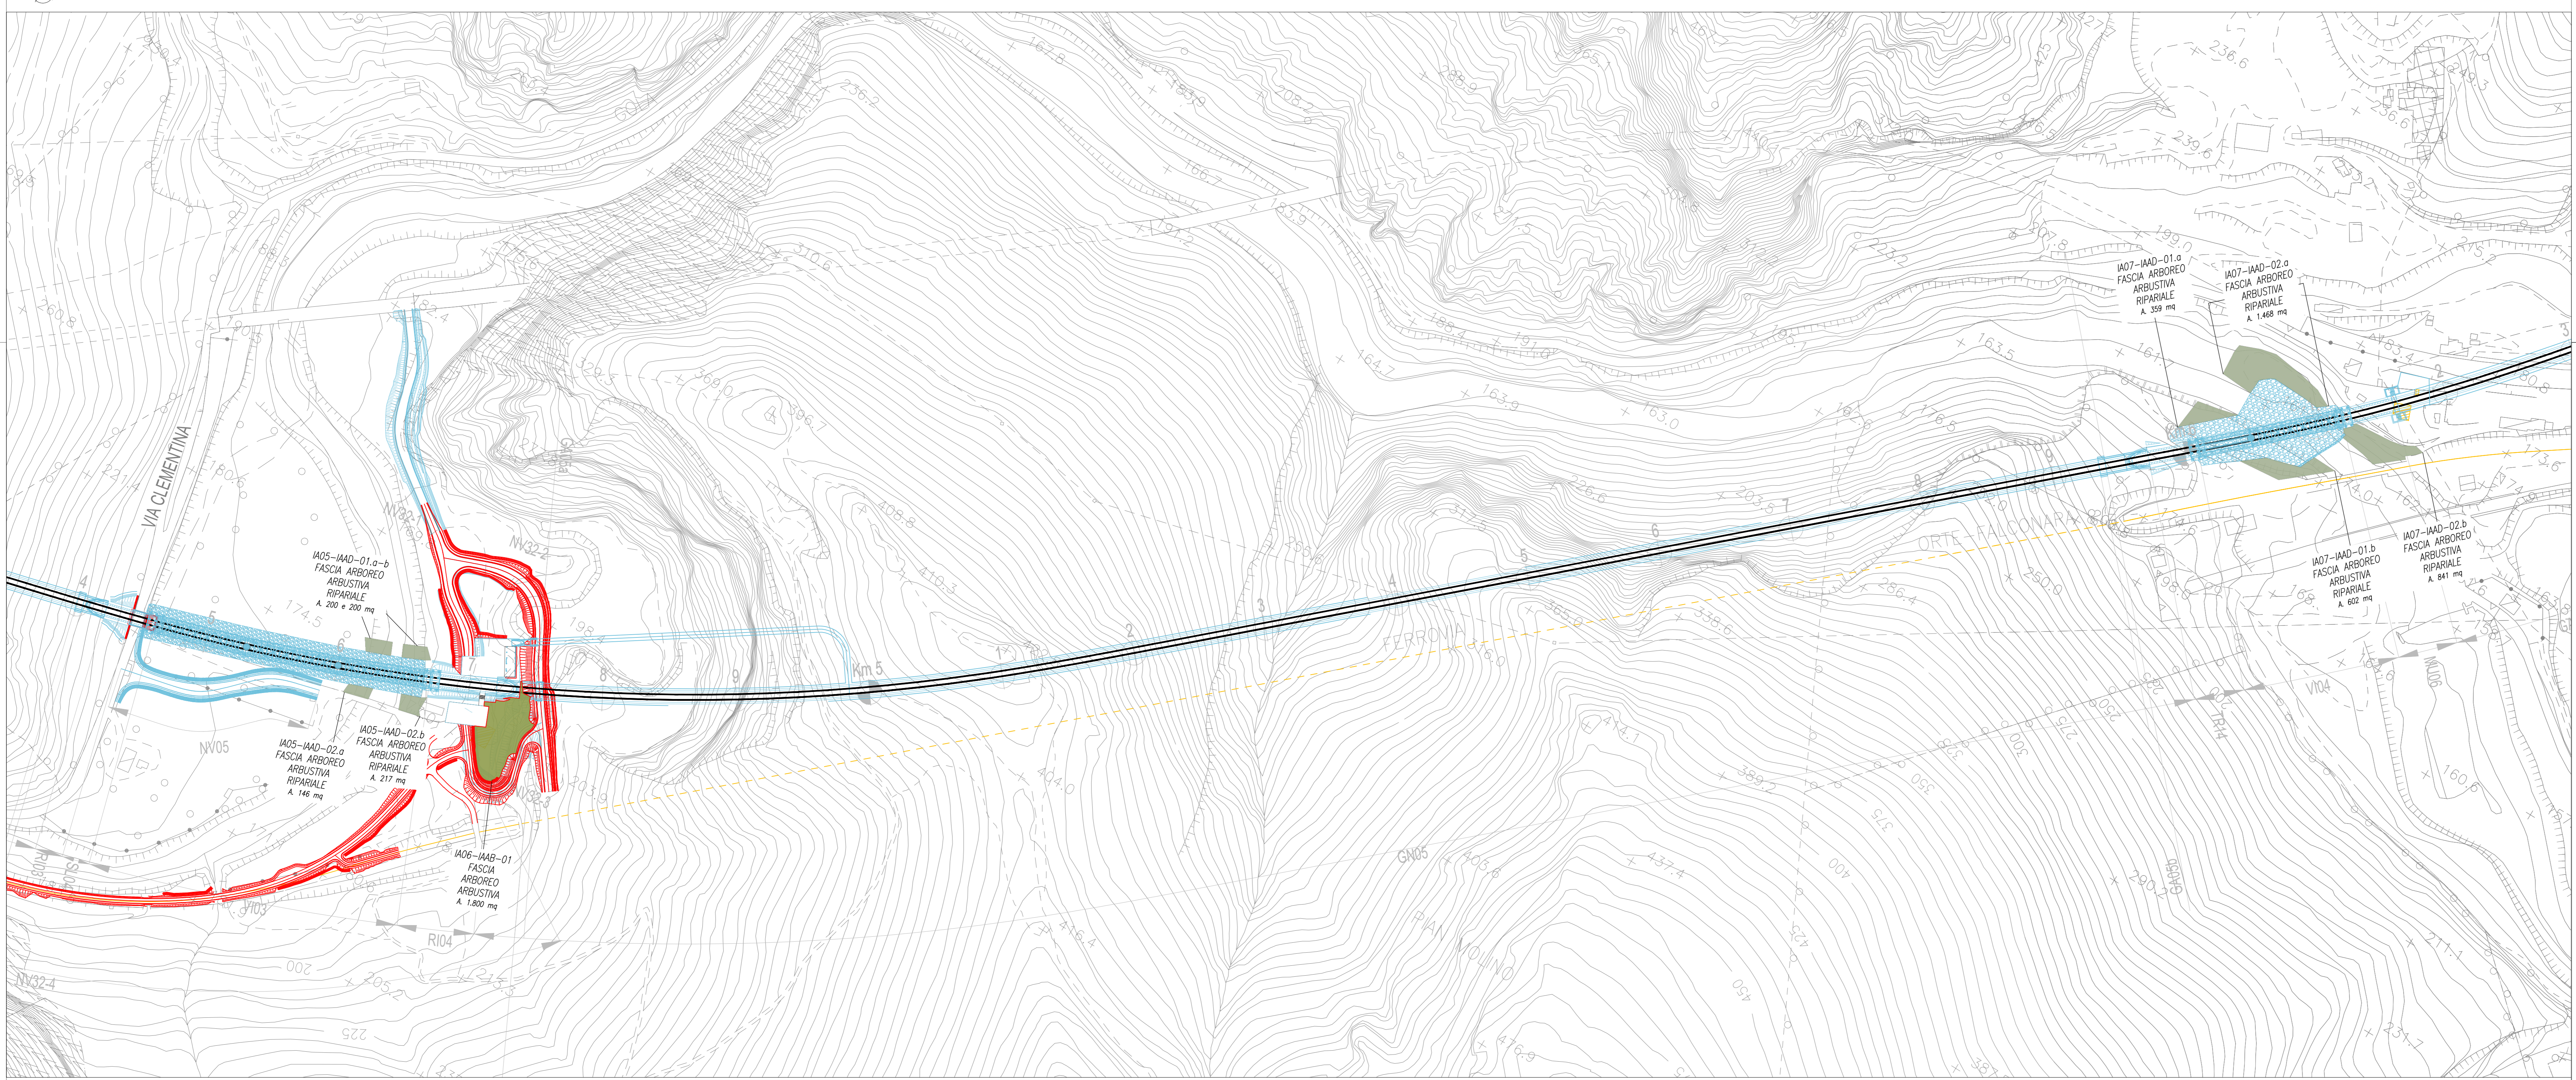

TRATTO D - CARTA DI SINTESI DELLE MISURE DI TUTELA DEL TERRITORIO

COMMITTENTE:

PROGETTAZIONE:

DIREZIONE PROGETTAZIONE
 U.O. ARCHITETTURA, AMBIENTE E TERRITORIO
 S.O. AMBIENTE ED ENERGY SAVING

PROGETTO DI FATTIBILITA' TECNICA ECONOMICA
 POTENZIAMENTO INFRASTRUTTURALE ORTE-FALCONARA
 RADDOPPIO DELLA TRATTA PM228-CASTELPLANIO

LOTTO 2
 Studio di Impatto Ambientale
 Carta di sintesi delle misure di tutela del territorio 2/3

SCALA: 1:2.000

Rev.	Descrizione	Redatto	Data	Verificato	Data	Approvato	Data	Autorizzato Data
A	Emissione esecutiva	M. Mura	15/05/2023	S. Chiosso	05/06/2023	C. Lippi	05/06/2023	C. Lippi

IR0P02R22NESAD001002A.dwg