

Tratto iniziale del Cavo Tombone (deflusso impedito dai manufatti a valle)



Cavo Tombone nel tratto iniziale (ristagno idrico e deflusso impedito da manufatti esistenti a valle)



Manufatto di sbarramento (la sua chiusura provoca l'invaso d'acqua e ne impedisce lo smaltimento)



Manufatto di attraversamento con sezione ostruita



Cavo Tombone a monte della località Caselle



Manufatto di regolazione a monte della località Caselle



Uscita del tratto tombinato presso località Caselle



Tratto immediatamente a valle della tombinatura in località Caselle



Cavo Tombone a monte del rilevato arginale



Manufatto di attraversamento dell'argine maestro, lato nord



Manufatto di attraversamento dell'argine maestro, lato sud

TAVOLA **108**

OGGETTO  
**PLANIMETRIA DEL CAVO TOMBONE CON INDICAZIONE DELLE QUOTE DI FONDO E DOCUMENTAZIONE FOTOGRAFICA**

Il Tecnico


REV.	DATA	DISIGNATORE	FILE
..	01/04/16	E.C.	Tav.dff.planimetra.tombone.dwg

SCALA 1:2.500

GRUPPO DI LAVORO:

**GEOLAMBDA**  
Engineering S.r.l.

*Con la collaborazione della dott.ssa Giovanna Fontana, biologa analista ambientale, per gli aspetti vegetazionali.*

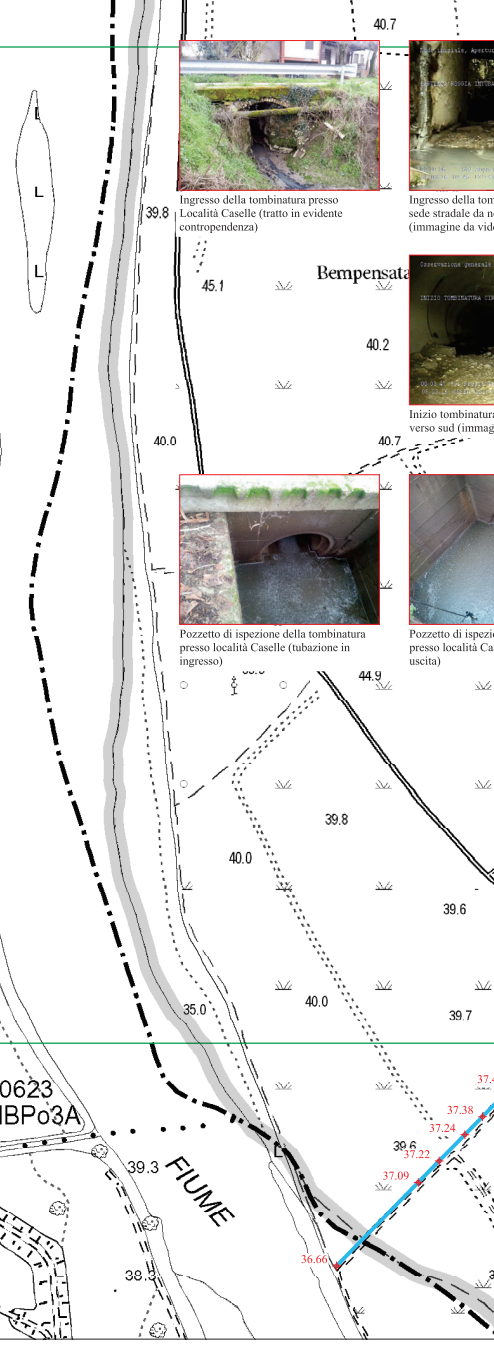

Ingresso della tombinatura presso Località Caselle (tratto in evidente contropendenza)



Ingresso della tombinatura sottostante la sede stradale da nord verso sud (immagine da videoispezione)



Inizio tombinatura circolare vista da nord verso sud (immagine da videoispezione)



Pozzetto di ispezione della tombinatura presso località Caselle (tubazione in ingresso)



Pozzetto di ispezione della tombinatura presso località Caselle (tubazione in uscita)

0623  
BP03A

FIUME

Il Chiosso

Caselle  
Basse Di Crotta

Caselle

Ca  
Mo