
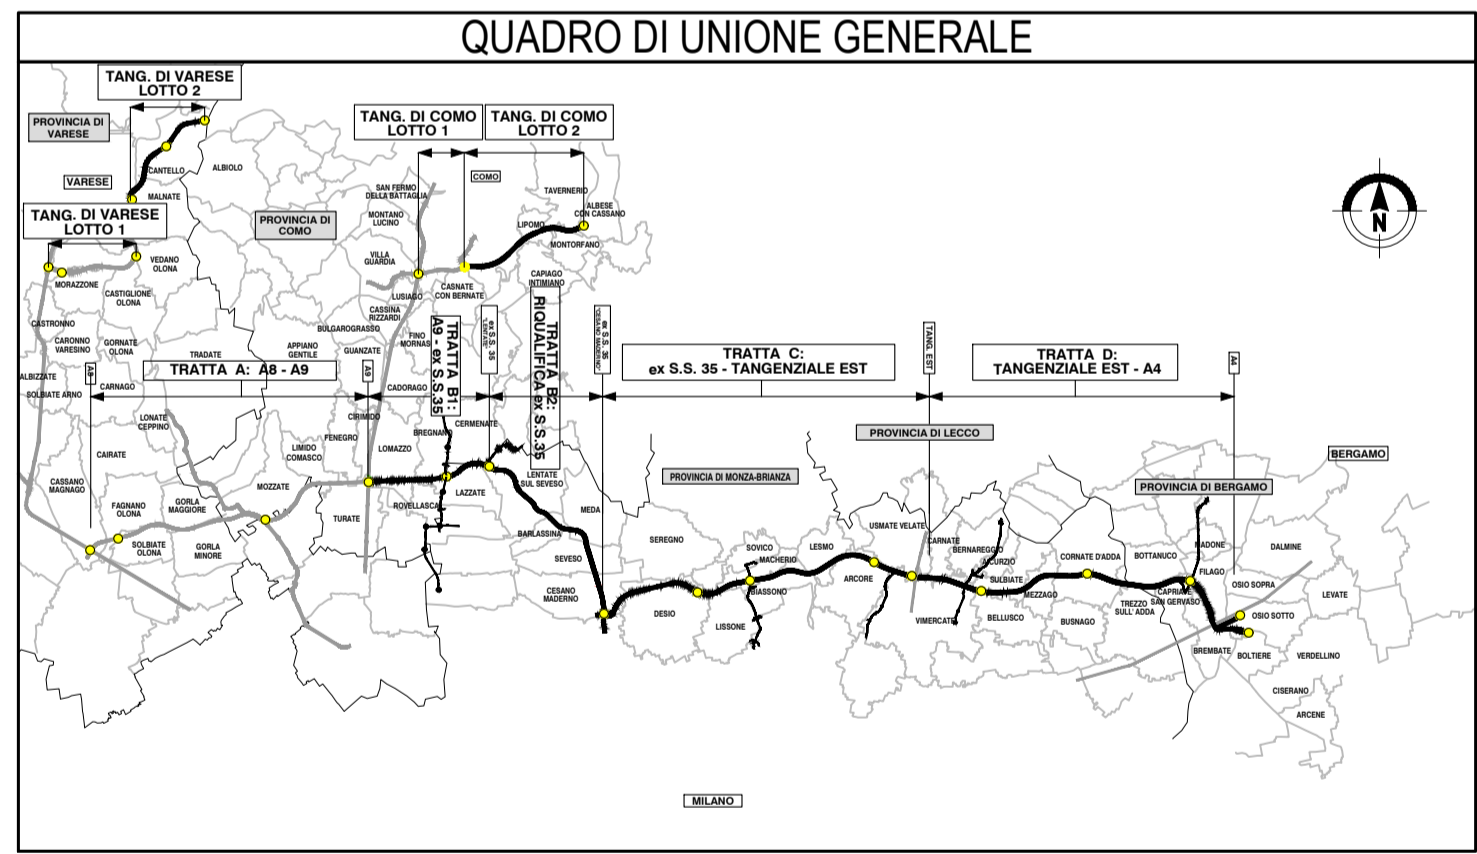


LEGENDA

- PD 2009
- PROGETTO ESECUTIVO
- FASCE DI SALVAGUARDIA STRADALI (DA SIA 2006 A SIA 2009)
- IDENTIFICAZIONE CORRIDOIO LOCALIZZATIVO (Art. 169 DLGS n° 163/2006)
- MODIFICHE RICONDUCIBILI A PRESCRIZIONI CIPE
- MODIFICHE/OTTIMIZZAZIONI RICHIESTE DAI COMUNI
- OTTIMIZZAZIONI DA PD A PE
- MODIFICHE OGGETTO DELL'APPALTO, GIÀ REALIZZATE O SOGGETTE AD ALTRI APPALTI

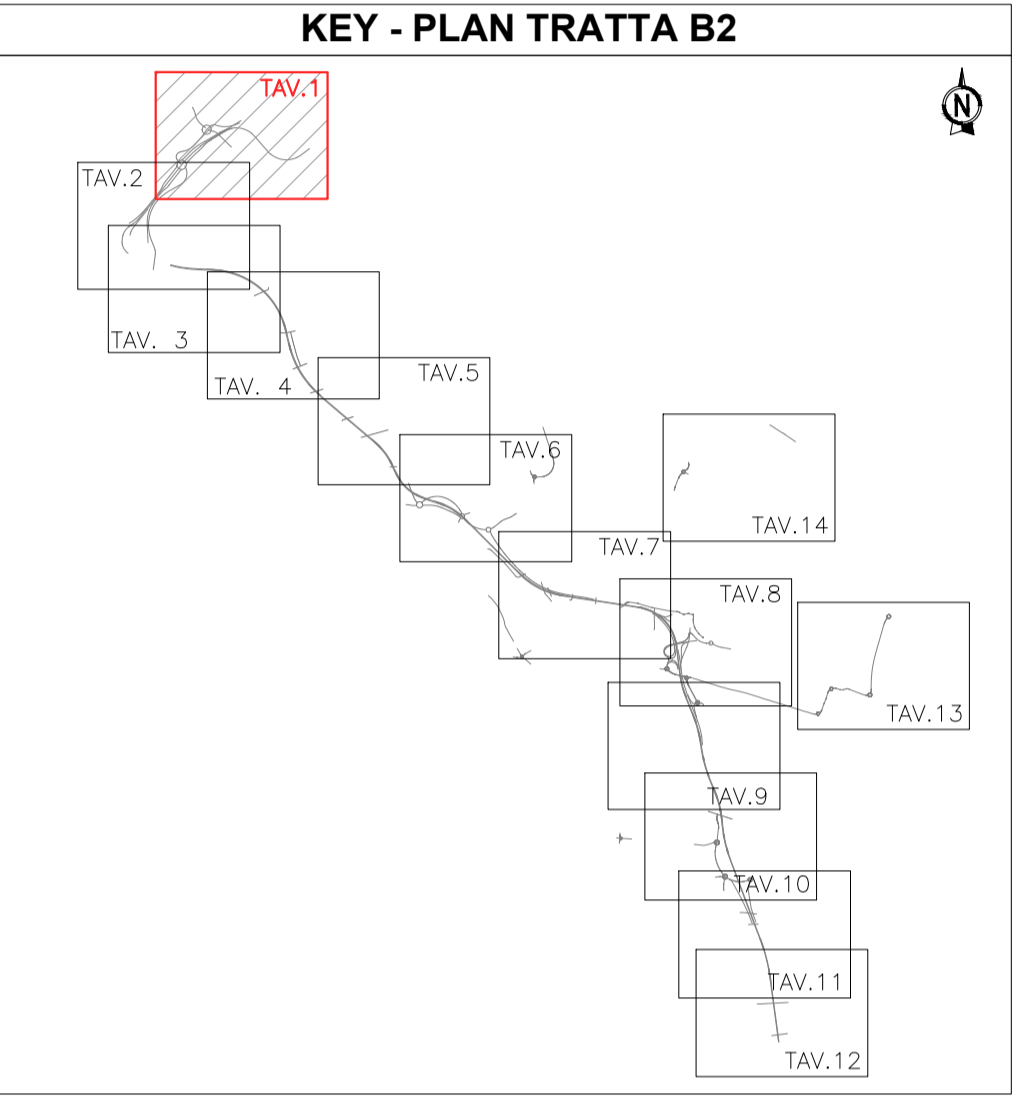

**COLLEGAMENTO AUTOSTRADALE
DALMINE-COMO-VARESE-VALICO DEL GAGGIOLO E OPERE AD ESSO CONNESSE**

CODICE C.U.P. F11B060027007

**PROGETTO ESECUTIVO
TRATTA B2**

INQUADRAMENTO GENERALE

CONFRONTO PD 2009 - PE 2023 TAVOLA 1/14

IDENTIFICAZIONE ELABORATO				CONTRAENTE GENERALE				
FASE PROGETTUALE	AMBITO	CATEGORIA	OPERA	PARTE DI OPERA	PROGRESSIVA	REVISIONE	ELABORAZIONE PROGETTUALE	
	TRATTA B2	GE000	GE000	PL	001	A	PEDELOMBARDA NUOVA S.p.A. PROGETTISTI RESPONSABILE INTEGRAZIONE PRESTAZIONI SPECIALISTICHE Ing. CARLEGGI	
DATA: 30/08/2023 SCALA: 1:2000				DATA: 30/08/2023 DATA: 30/08/2023				PROGER Geom. M. Maffioli Arch. G. Ambrosini Ing. C. Lillieri
CONCEDENTE				CONCESSIONARIO				

Il presente documento non potrà essere copiato, riprodotto o altrimenti pubblicato in tutto o in parte senza il consenso scritto di Autorisorsa Pademontana Lombarda S.p.A. Ogni utilizzo non autorizzato sarà perseguito a norma di legge. This document may not be copied, reproduced or published in part or entirely without the written permission of Autorisorsa Pademontana Lombarda S.p.A. Unauthorized use will be persecuted by law.