
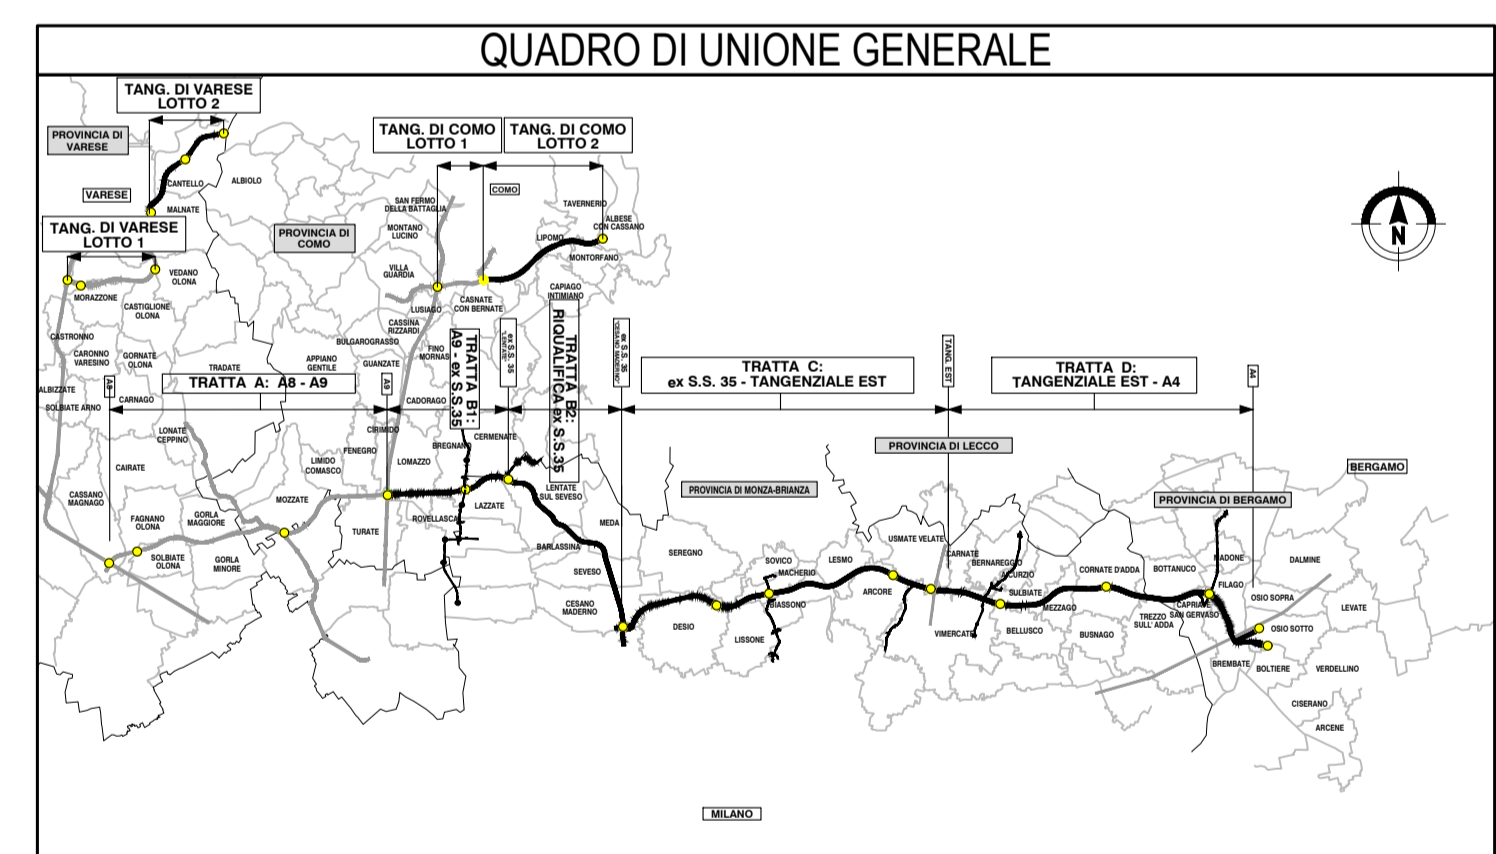


LEGENDA

- PD 2009
- PROGETTO ESECUTIVO
- FASCE DI SALVAGUARDIA STRADALI (DA SIA 2006 A SIA 2009)
- IDENTIFICAZIONE CORRIDOIO LOCALIZZATIVO (Art. 169 DLGS n° 163/2006)
- MODIFICHE RICONDUCEBILI A PRESCRIZIONI CIPE
- MODIFICHE/OTTIMIZZAZIONI RICHIESTE DAI COMUNI
- OTTIMIZZAZIONI DA PD A PE
- MODIFICHE OGGETTO DELL'APPALTO, GIÀ REALIZZATE O SOGGETTE AD ALTRI APPALTI

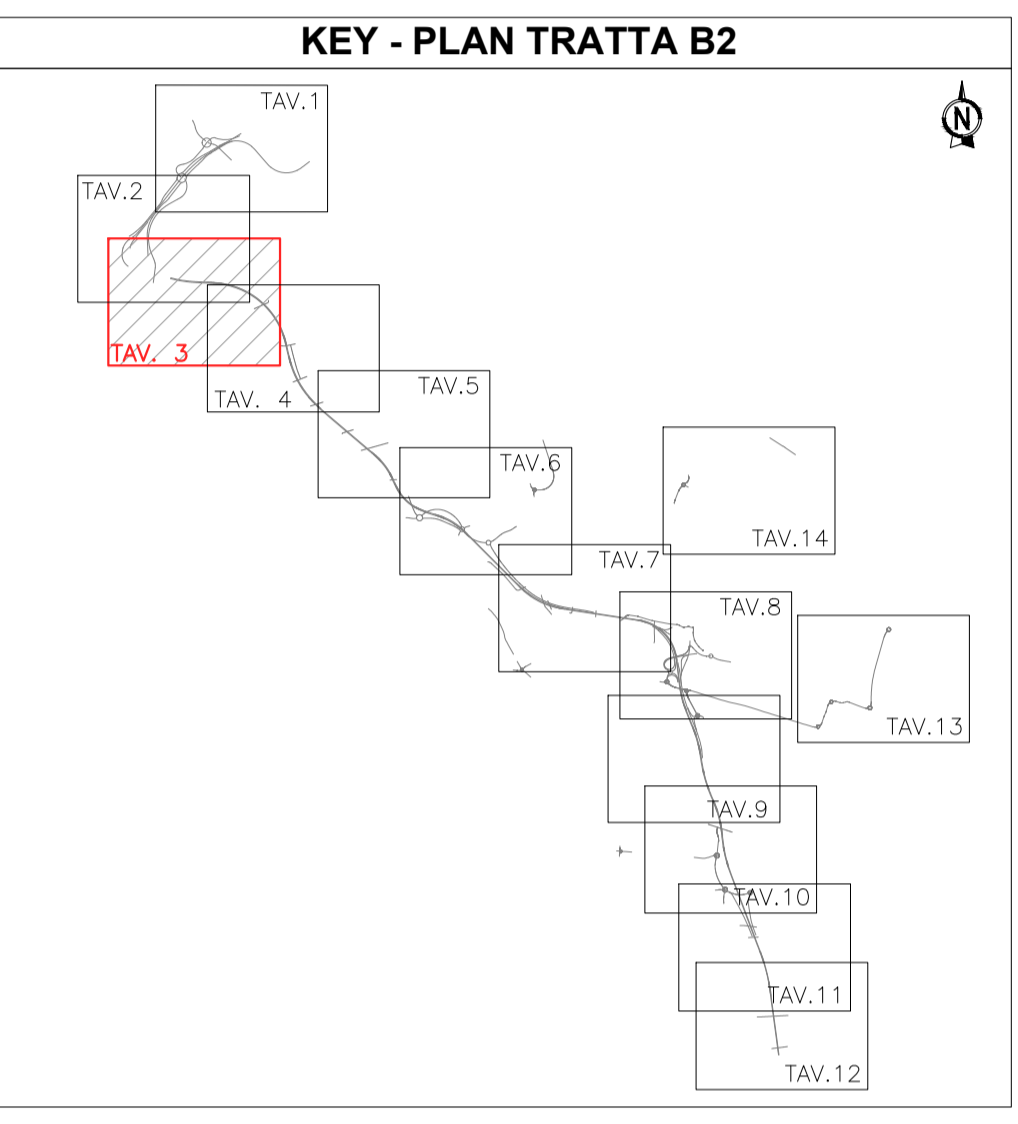

CONCESSIONI AUTOSTRADALI LOMBARDE

COLLEGAMENTO AUTOSTRADE DALMINE-COMO-VARESE-VALICO DEL GAGGIOLO E OPERE AD ESSO CONNESSE
CODICE C.U.P. F119060027007

PROGETTO ESECUTIVO TRATTA B2
INQUADRAMENTO GENERALE
CONFRONTO PD 2009 - PE 2023 TAVOLA 3/14

IDENTIFICAZIONE ELABORATO				CONTRAENTE GENERALE			
FASE PROGETTUALE	AMBITO	CATEGORIA	OPERA	PEDELOMBARDA NUOVA S.p.A.			
				DATA		REVISIONE	
				30/08/2023		Emissione per commenti A01	
				ELABORAZIONE PROGETTUALE		PROGETTISTI	
				30/08/2023		RESPONSABILE	
				SCALA: 1:2000		INTEGRAZIONE	
				CONCEDENTE		PRESTAZIONI	
				CONCESSIONARIO		SPECIALISTICHE	
				CONTRATTORE		PROGETTISTA	
				CONTRATTORE		PROGETTISTA	

Il presente documento non può essere copiato, riprodotto o altrimenti pubblicato in tutto o in parte senza il consenso scritto di Autorisita Pedemontana Lombarda S.p.A. Ogni utilizzo non autorizzato sarà perseguito a norma di legge. This document may not be copied, reproduced or published in part or entirely without the written permission of Autorisita Pedemontana Lombarda S.p.A. Unauthorized use will be prosecuted by law.