
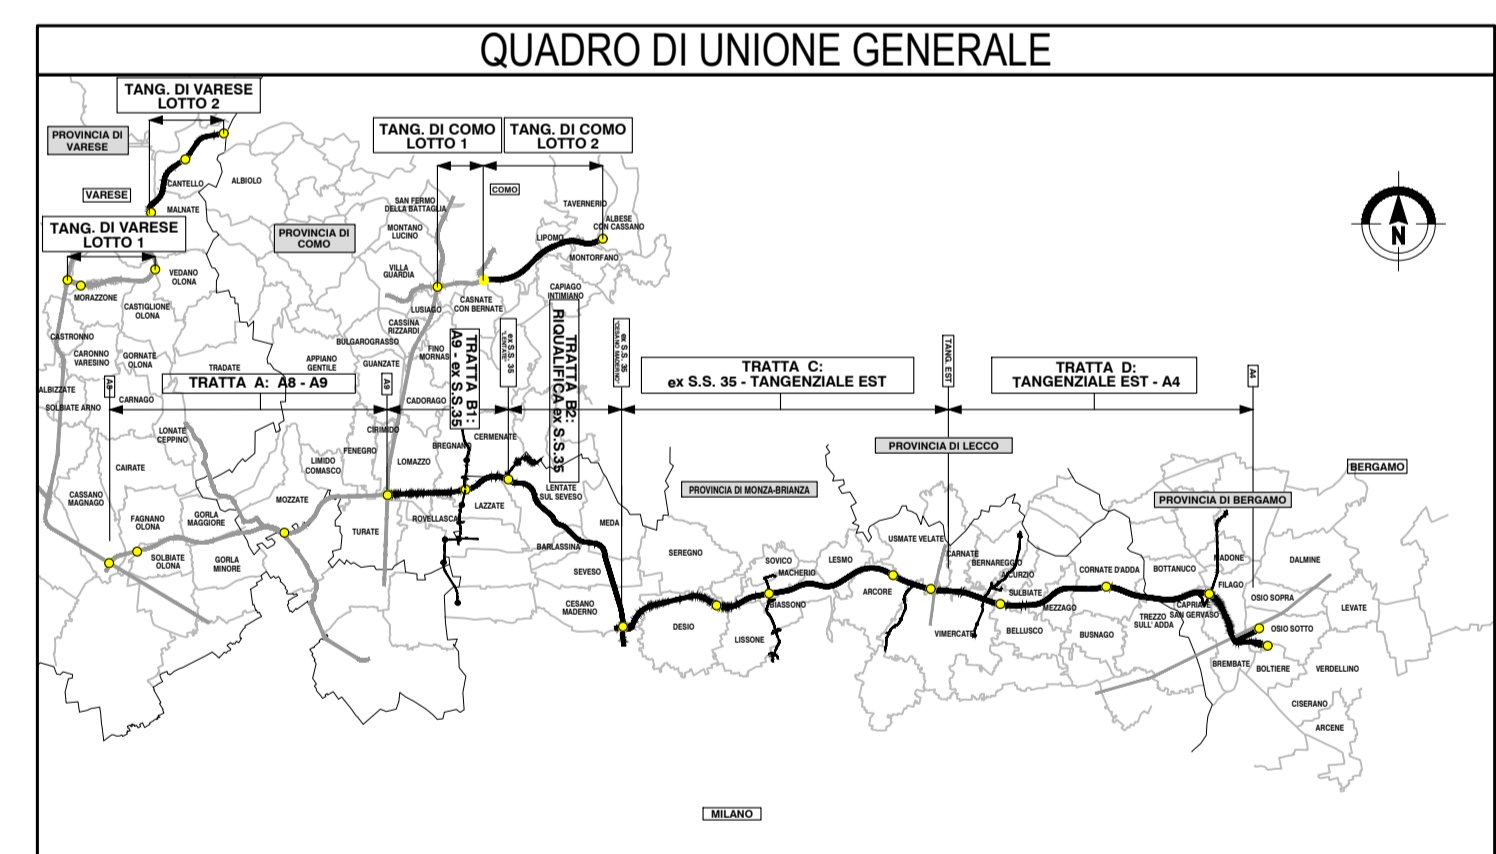


### LEGENDA

- PD 2009
- PROGETTO ESECUTIVO
- FASCE DI SALVAGUARDIA STRADALI (DA SIA 2006 A SIA 2009)
- IDENTIFICAZIONE CORRIDOIO LOCALIZZATIVO (Art. 169 DLGS n° 163/2006)
- MODIFICHE RICONDUCIBILI A PRESCRIZIONI CIPE
- MODIFICHE/OTTIMIZZAZIONI RICHIESTE DAI COMUNI
- OTTIMIZZAZIONI DA PD A PE
- MODIFICHE OGGETTO DELL'APPALTO, GIÀ REALIZZATE O SOGGETTE AD ALTRI APPALTI

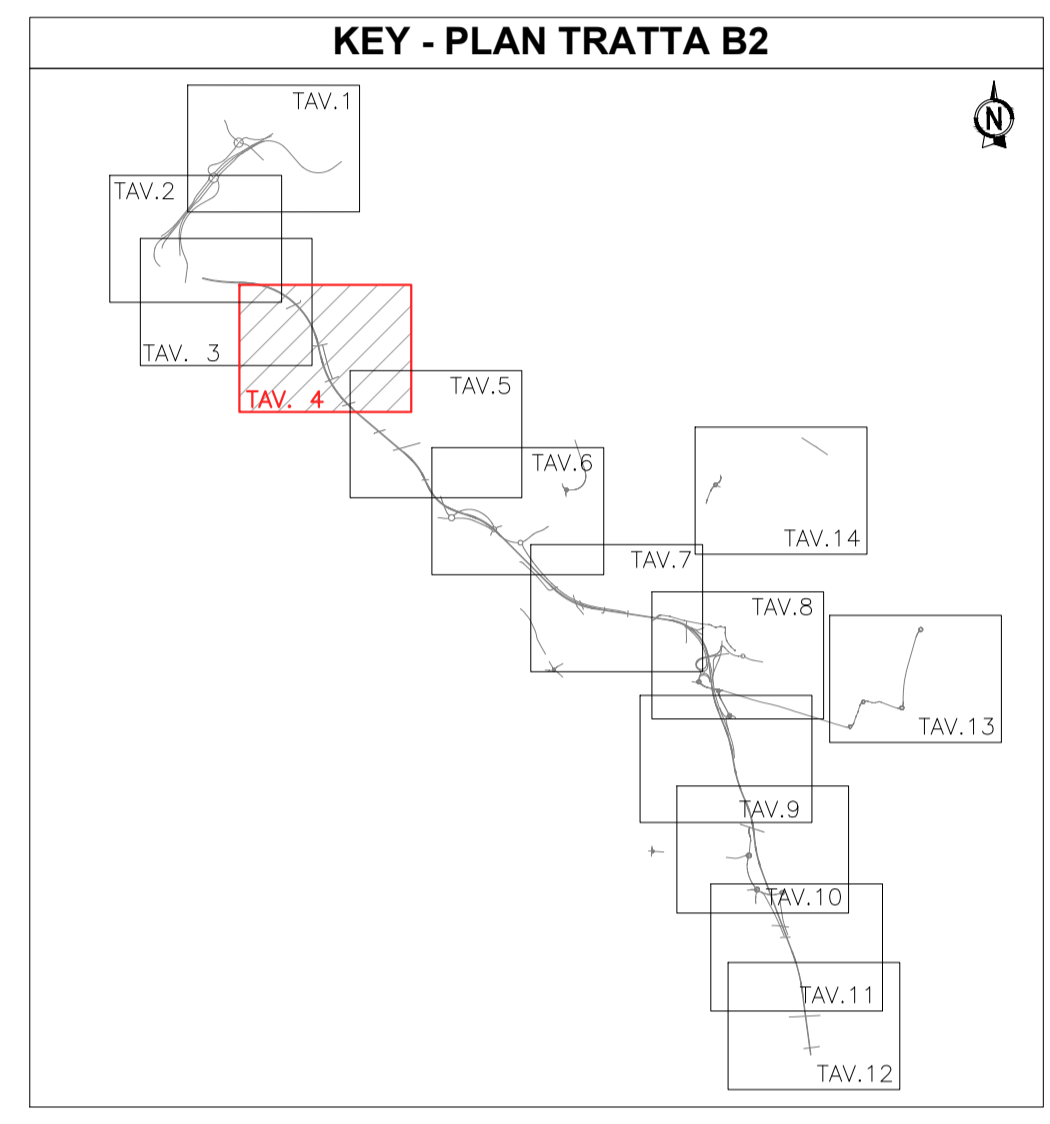

**COLLEGAMENTO AUTOSTRADALE  
DALMINE-COMO-VARESE-VALICO DEL GAGGIOLO E OPERE AD ESSO CONNESSE**

CODICE C.U.P. F119080027007

**PROGETTO ESECUTIVO  
TRATTA B2**

**INQUADRAMENTO GENERALE**

**CONFRONTO PD 2009 - PE 2023 TAVOLA 4/14**

IDENTIFICAZIONE ELABORATO				CONTRAENTE GENERALE			
FASE PROGETTUALE	AMBITO	CATEGORIA	OPERA	<b>PEDELOMBARDA NUOVA S.p.A.</b>			
DATA	SCALA	PROGRESSIVA	REVISIONE	DATA		REVISIONE	
GE	B2	000	000	PL	004	A	A
<b>CONCEDENTE</b> CONCESSIONI AUTOSTRADALI LOMBARDE				<b>CONCESSIONARIO</b> Autorisposta Pademontana Lombarda			
<b>PROGETTISTI</b> Geom. M. Maffei				<b>PROGETTISTA</b> Geom. M. Maffei			
<b>RESPONSABILE INTEGRAZIONE PRESTAZIONI SPECIALISTICHE</b> Ing. C. Listeri				<b>PROGETTISTA</b> Ing. C. Listeri			

Il presente documento non può essere copiato, riprodotto o altrimenti pubblicato in tutto o in parte senza il consenso scritto di Autorisposta Pademontana Lombarda S.p.A. Ogni utilizzo non autorizzato sarà perseguito a norma di legge. This document may not be copied, reproduced or published either in part or entirely without the written permission of Autorisposta Pademontana Lombarda S.p.A. Unauthorized use will be persecuted by law.