
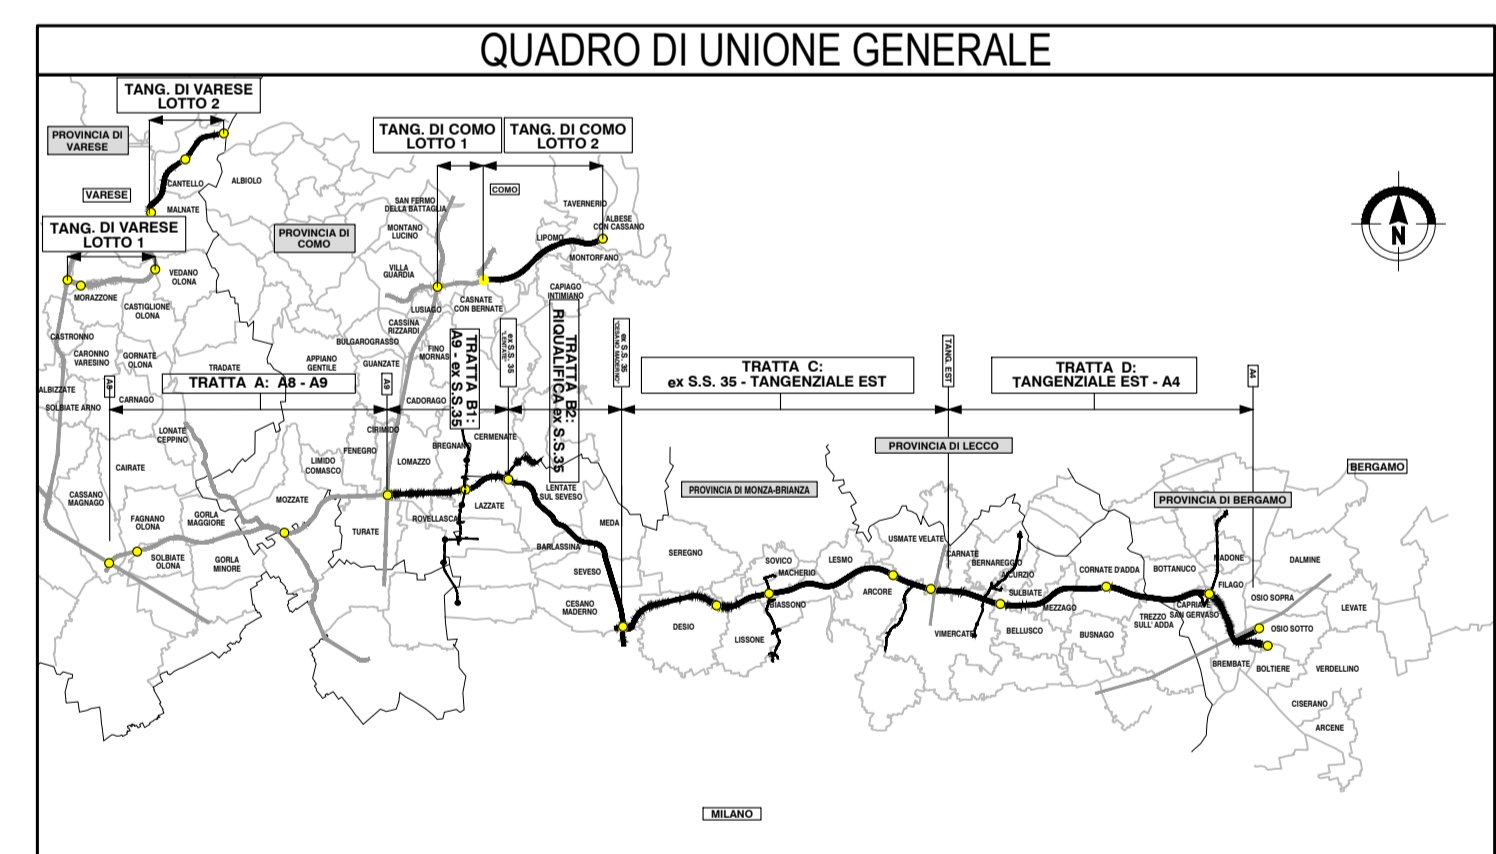


- ### LEGENDA
- PD 2009
 - PROGETTO ESECUTIVO
 - FASCE DI SALVAGUARDIA STRADALI (DA SIA 2006 A SIA 2009)
 - IDENTIFICAZIONE CORRIDOIO LOCALIZZATIVO (Art. 169 DLGS n° 163/2006)
 - MODIFICHE RICONDUCEBILI A PRESCRIZIONI CIPE
 - MODIFICHE/OTTIMIZZAZIONI RICHIESTE DAI COMUNI
 - OTTIMIZZAZIONI DA PD A PE
 - MODIFICHE OGGETTO DELL'APPALTO, GIÀ REALIZZATE O SOGGETTE AD ALTRI APPALTI

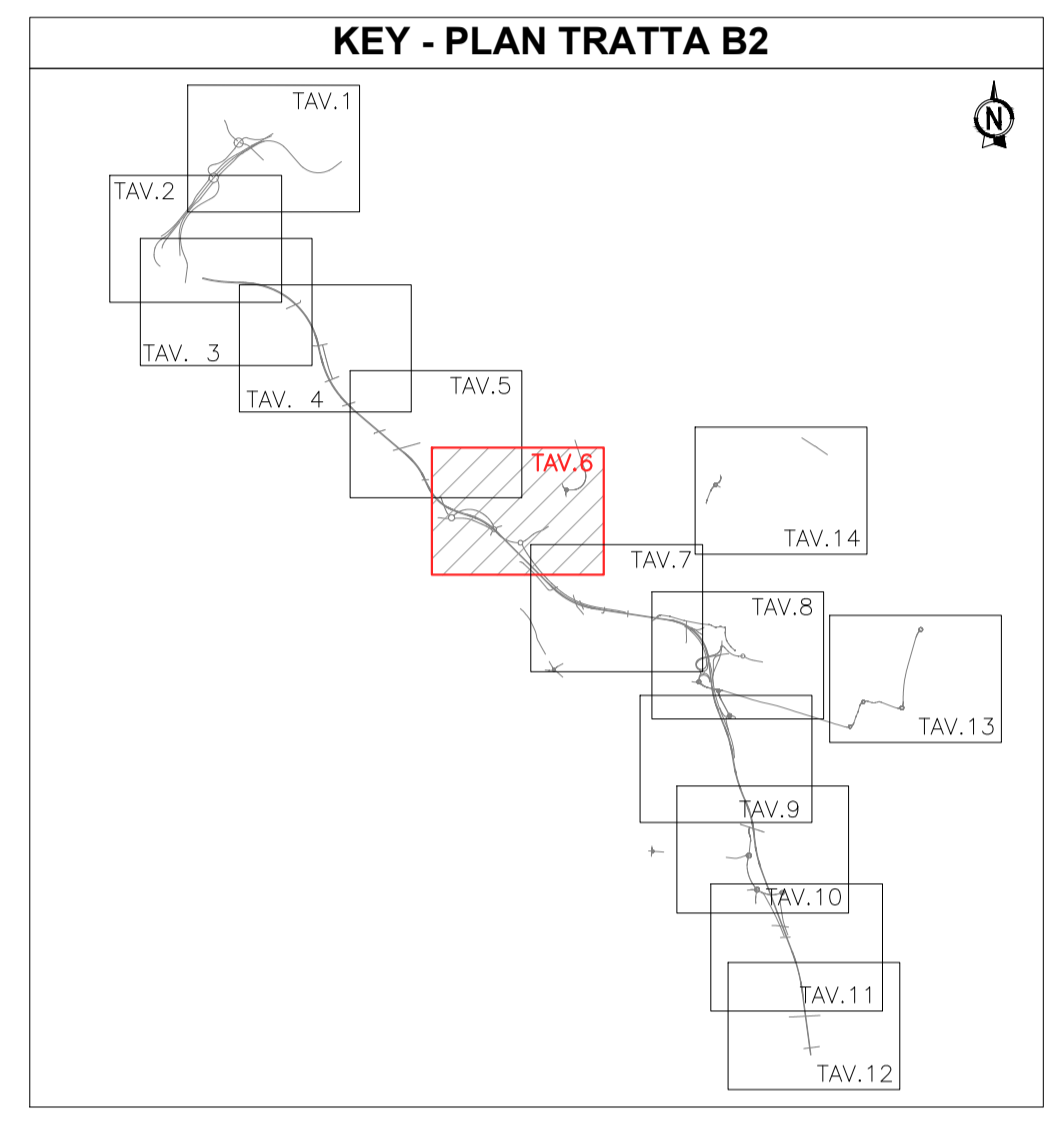

**COLLEGAMENTO AUTOSTRADALE
DALMINE-COMO-VARESE-VALICO DEL GAGGIOLO E OPERE AD ESSO CONNESSE**

CODICE C.U.P. F11800027007

**PROGETTO ESECUTIVO
TRATTA B2**

INQUADRAMENTO GENERALE

CONFRONTO PD 2009 - PE 2023 TAVOLA 6/14

IDENTIFICAZIONE ELABORATO				CONTRAENTE GENERALE			
FASE PROGETTUALE	AMBITO	CATEGORIA	OPERA	PARTE DI OPERA	PROGRESSIVA	REVISIONE ESTERNA	
	GE	B2	000	000	PL	006	A
CONCEDENTE 				CONCESSIONARIO 			
FASE PROGETTUALE DATA: 30/08/2023 SCALA: 1:2000				CONTRAENTE GENERALE PEDELOMBARDA NUOVA S.p.A. DATA: 30/08/2023 REVISIONE: Emissione per commenti A01			
PROGETTISTA Geom. M. Malucchi Arch. G. Ambrosini Ing. C. Lillieri				ELABORAZIONE PROGETTUALE RESPONSABILE INTEGRAZIONE PRESTAZIONI SPECIALISTICHE Ing. C. Lillieri			

Il presente documento non potrà essere copiato, riprodotto o altrimenti pubblicato in tutto o in parte senza il consenso scritto di Autorisorsa Pademontana Lombarda S.p.A. Ogni utilizzo non autorizzato sarà perseguito a norma di legge. This document may not be copied, reproduced or published in part or entirely without the written permission of Autorisorsa Pademontana Lombarda S.p.A. Unauthorized use will be persecuted by law.