
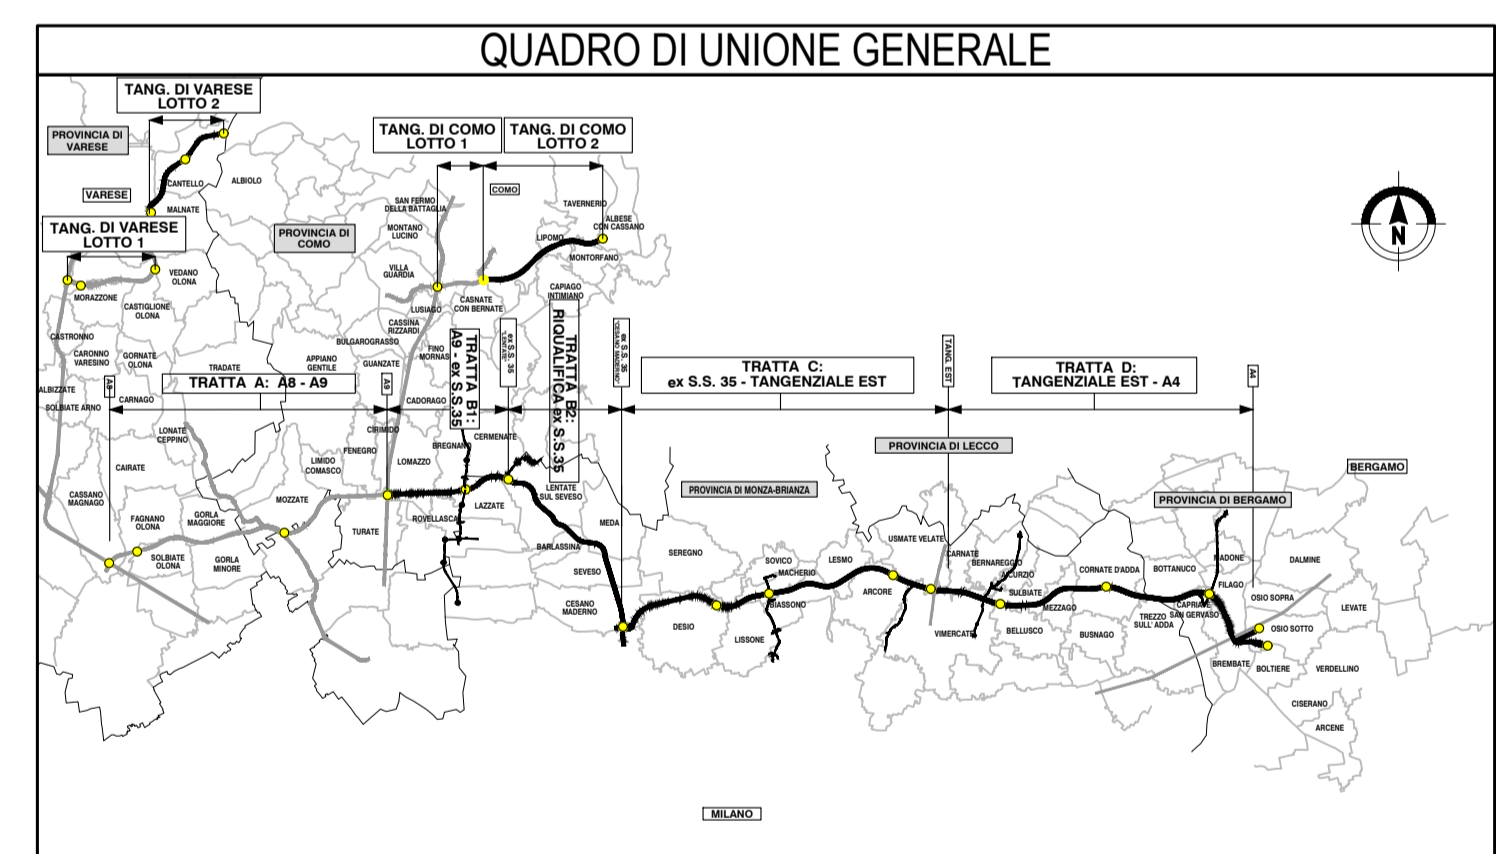


LEGENDA

- PD 2009
- PROGETTO ESECUTIVO
- FASCE DI SALVAGUARDIA STRADALI (DA SIA 2006 A SIA 2009)
- IDENTIFICAZIONE CORRIDOIO LOCALIZZATIVO (Art. 169 DLGS n° 163/2006)
- - - MODIFICHE RICONDUCCIBILI A PRESCRIZIONI CIPE
- - - MODIFICHE/OTTIMIZZAZIONI RICHIESTE DAI COMUNI
- OTTIMIZZAZIONI DA PD A PE
- MODIFICHE OGGETTO DELL'APPALTO, GIÀ REALIZZATE O SOGGETTE AD ALTRI APPALTI

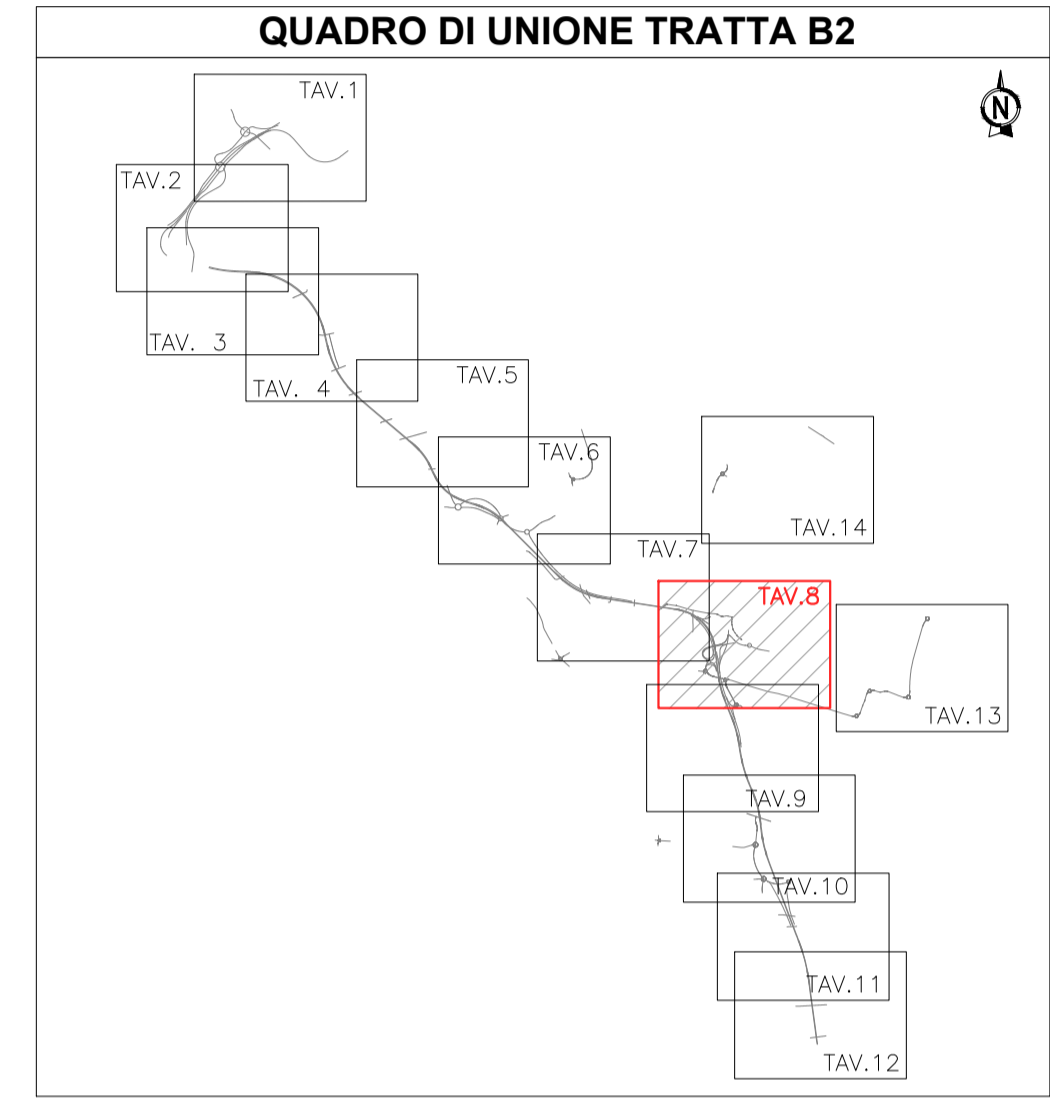

**COLLEGAMENTO AUTOSTRADALE
DALMINE-COMO-VARESE-VALICO DEL GAGGIOLO E OPERE AD ESSO CONNESSE**

CODICE C.U.P. F119B00027007

**PROGETTO ESECUTIVO
TRATTA B2**

INQUADRAMENTO GENERALE

CONFRONTO PD 2009 - PE 2023 TAVOLA 8/14

IDENTIFICAZIONE ELABORATO				CONTRAENTE GENERALE			
FASE PROGETTUALE	AMBITO	TRATTA	CATEGORIA	PARTE DI OPERA	PO ELABORATO	PROGRESSIVA	REVISIONE ESTERNA
	GE	B2	000	GE00	000	PL	008 A
CONCEDENTE CONCESSIONI AUTOSTRADALI LOMBARDE				CONTRAENTE PEDELOMBARDA NUOVA S.p.A.			
DATA 30/08/2023				REVISIONE 30/08/2023 Emissione per commenti A01			
SCALA 1:2000				ELABORAZIONE PROGETTUALE			
PROGETTISTI Geom. M. Maffei				RESPONSABILE ING. C. Ambrosi			
PROGER				PRESTAZIONI SPECIALISTICHE Ing. C. Ambrosi			
CONCESSIONARIO CONCESSIONI AUTOSTRADALI LOMBARDE				PROGETTISTA PROGER			

Il presente documento non potrà essere copiato, riprodotto o altrimenti pubblicato in tutto o in parte senza il consenso scritto di Autorisorsa Pademontana Lombarda S.p.A. Ogni utilizzo non autorizzato sarà perseguito a norma di legge. This document may not be copied, reproduced or published in part or entirely without the written permission of Autorisorsa Pademontana Lombarda S.p.A. Unauthorized use will be persecuted by law.