




MEDA

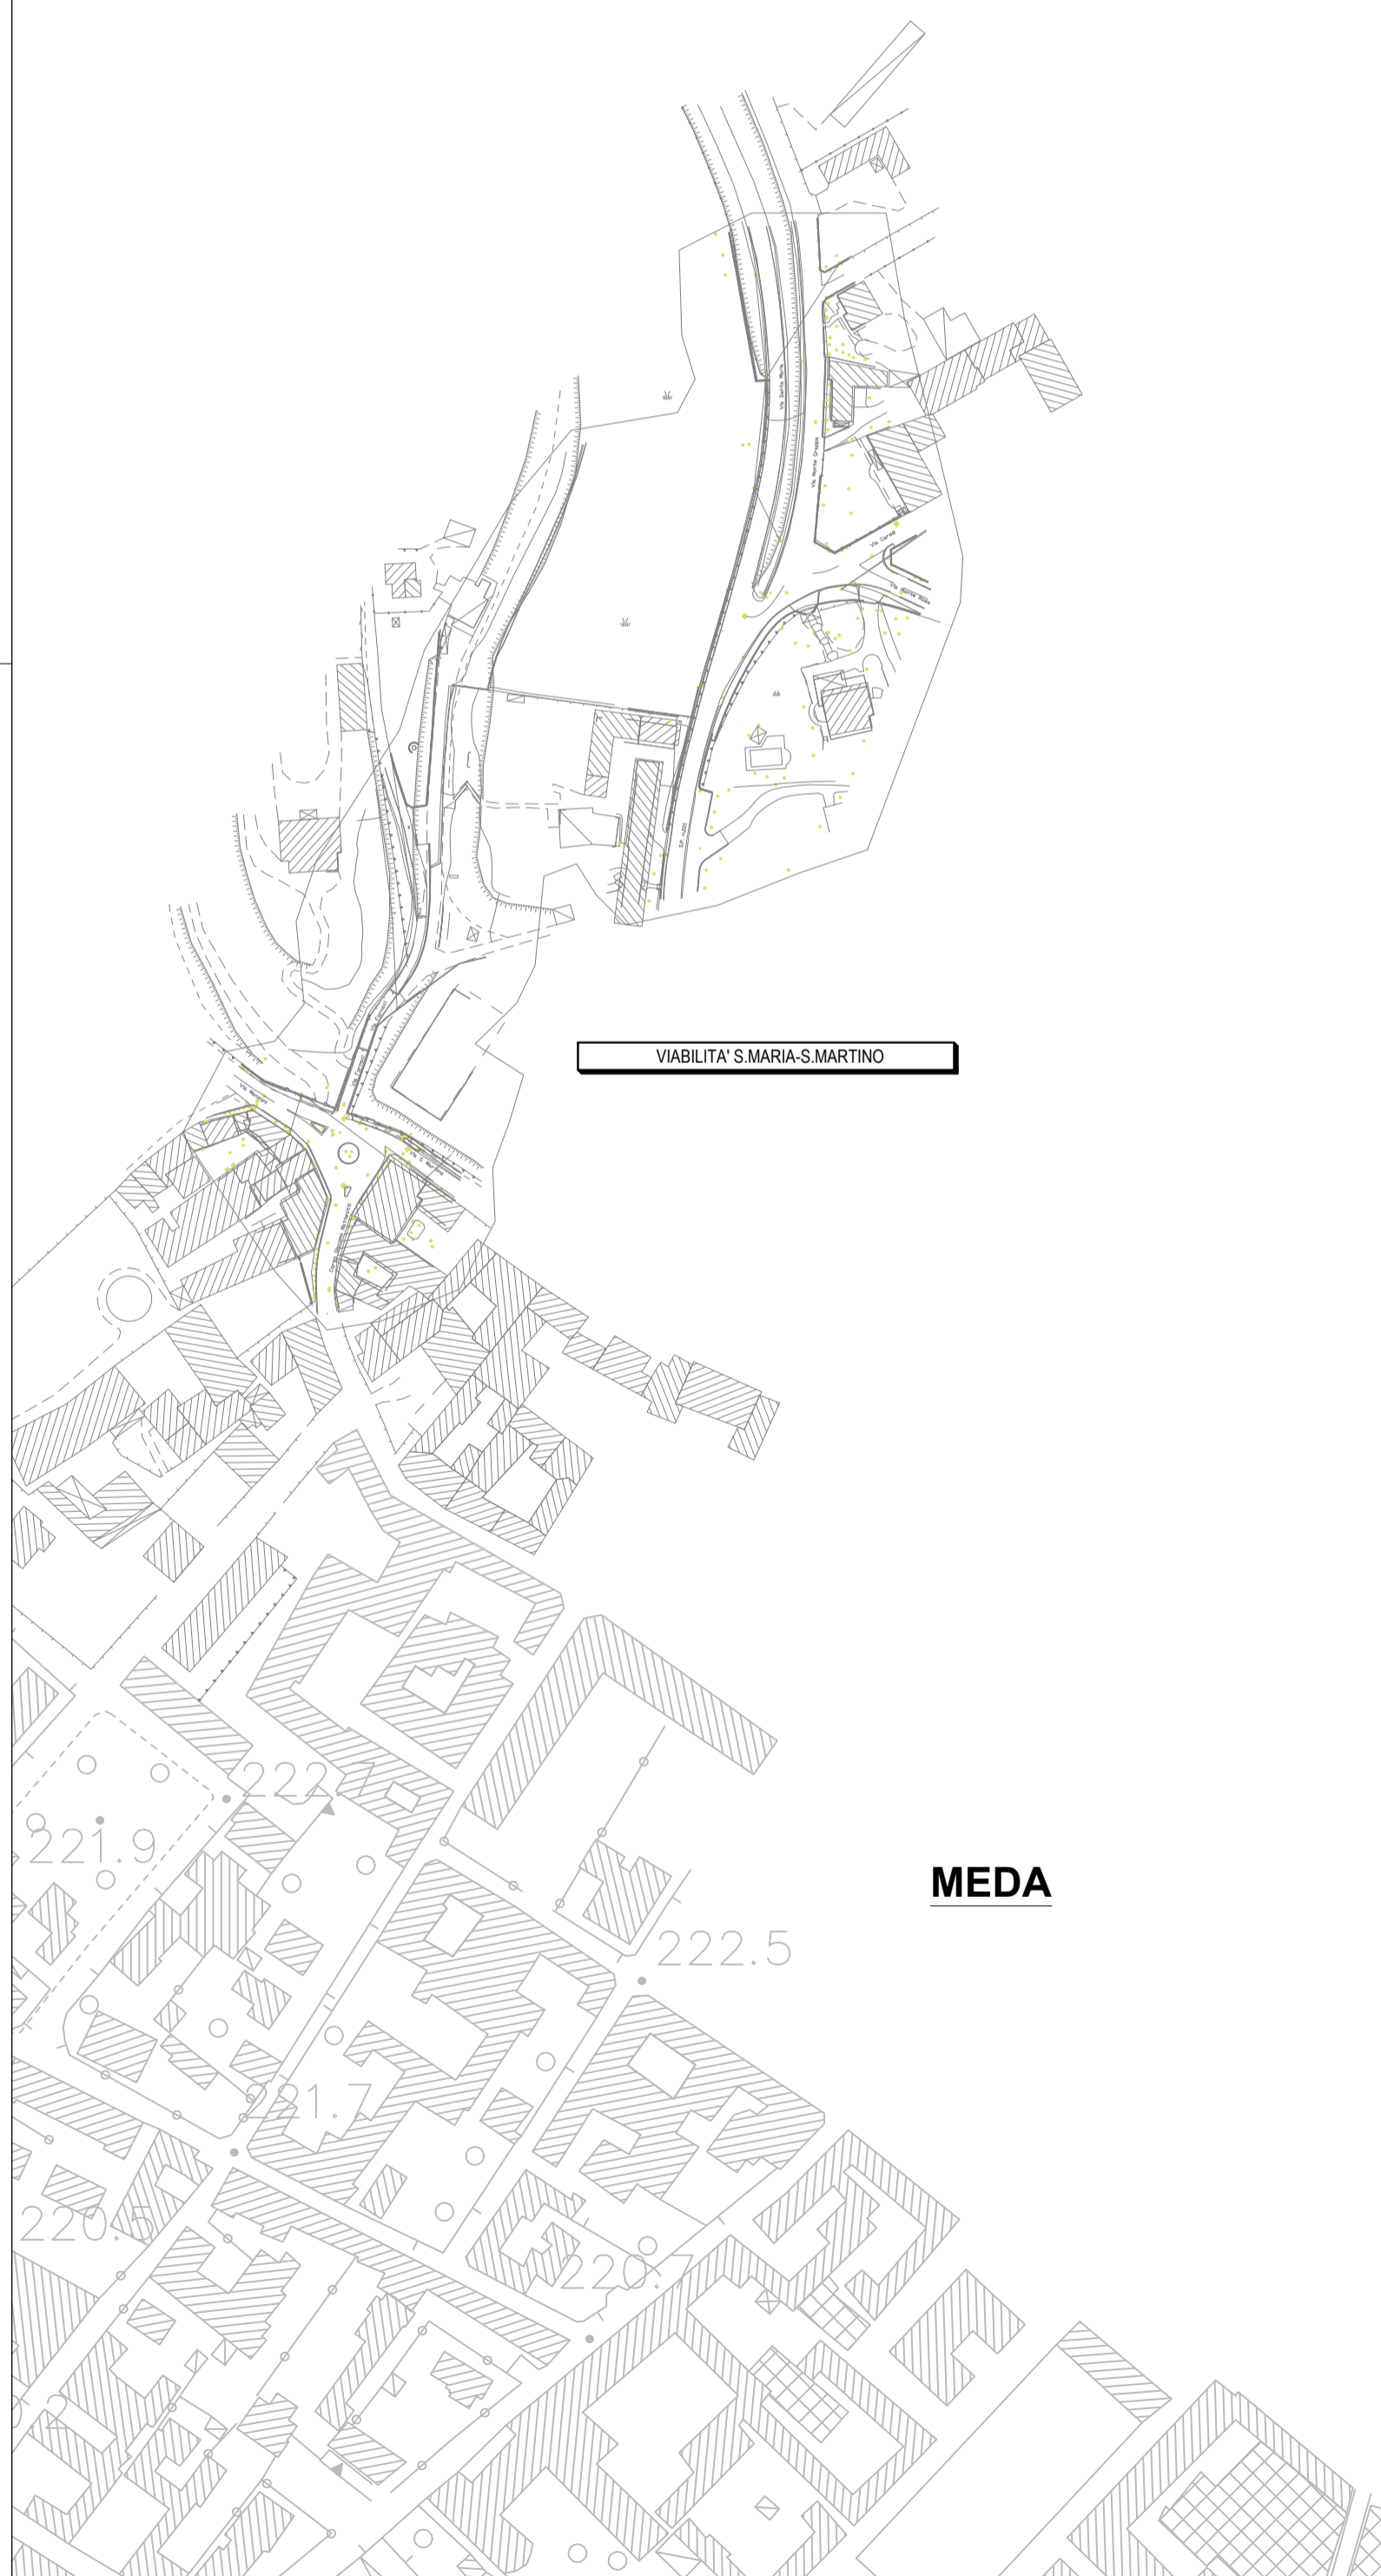

MEDA

LEGENDA

- PD 2009
- PROGETTO ESECUTIVO
- FASCE DI SALVAGUARDIA STRADALI (DA SIA 2006 A SIA 2009)
- IDENTIFICAZIONE CORRIDOIO LOCALIZZATIVO (Art. 169 DLGS n° 163/2006)
- MODIFICHE RICONDUCIBILI A PRESCRIZIONI CIPE
- MODIFICHE/OTTIMIZZAZIONI RICHIESTE DAI COMUNI
- OTTIMIZZAZIONI DA PD A PE
- MODIFICHE OGGETTO DELL'APPALTO, GIA' REALIZZATE O SOGGETTE AD ALTRI APPALTI

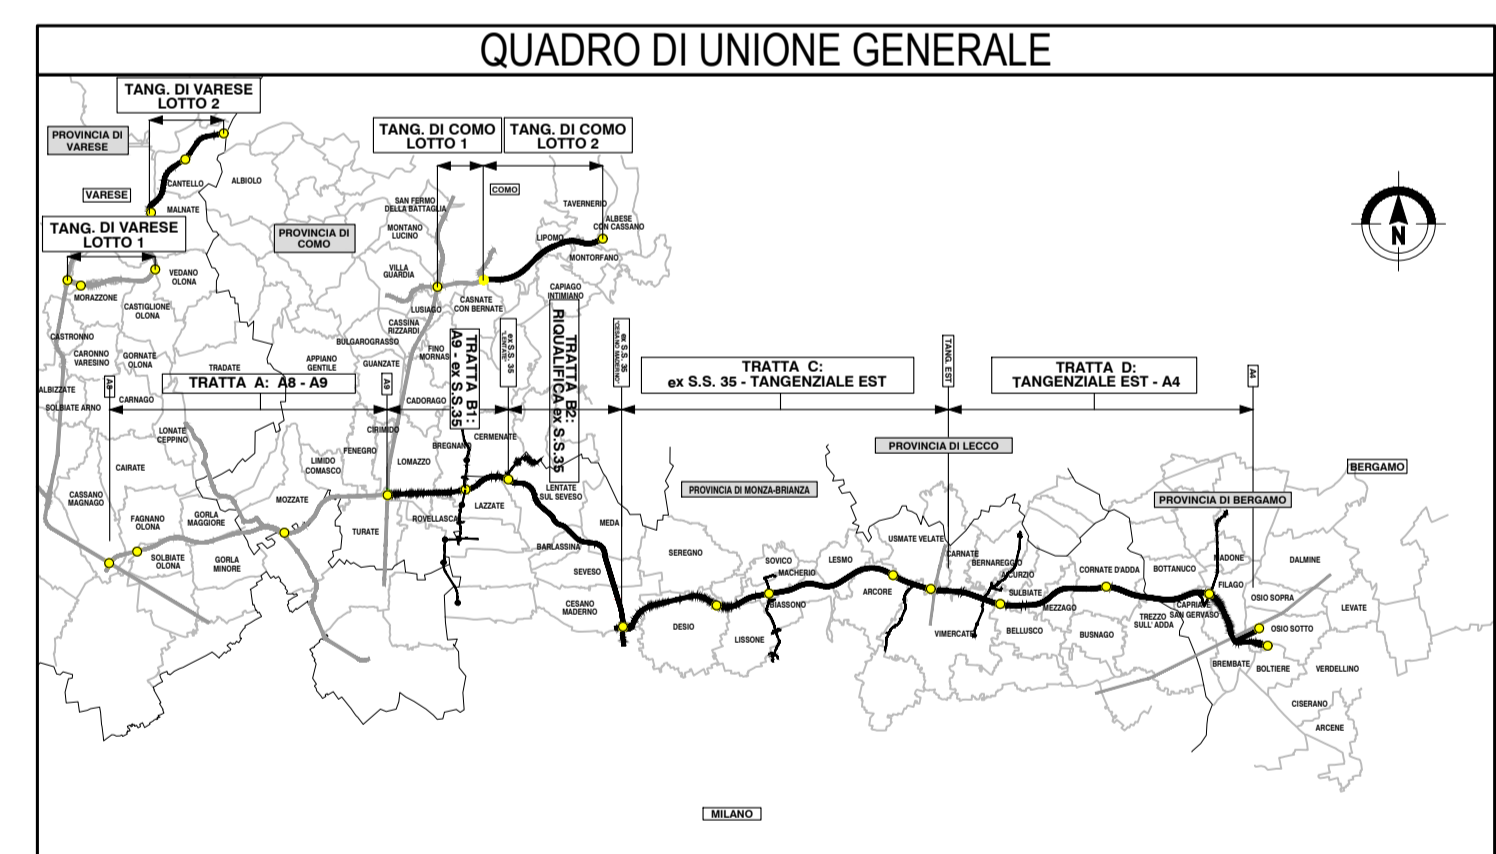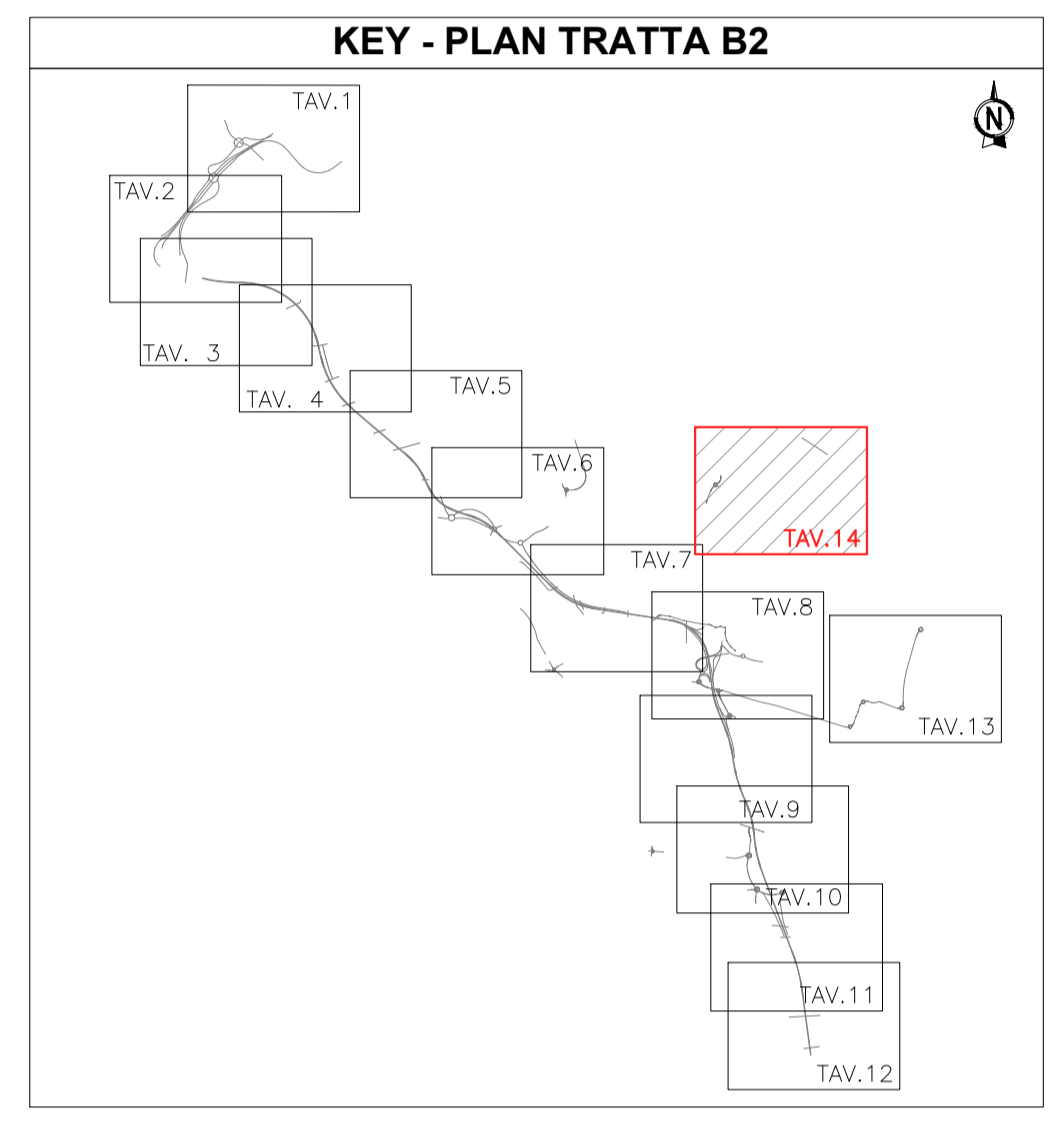

**COLLEGAMENTO AUTOSTRADALE
DALMINE-COMO-VARESE-VALICO DEL GAGGIOLO E OPERE AD ESSO CONNESSE**

CODICE C.U.P. F11B060027007

**PROGETTO ESECUTIVO
TRATTA B2**

INQUADRAMENTO GENERALE

CONFRONTO PD 2009 - PE 2023 TAVOLA 14/14

| IDENTIFICAZIONE ELABORATO | | | | CONTRAENTE GENERALE | | | |
|-----------------------------------|--------|---------------|-----------|--|-------------|-----------|-----------|
| FASE PROGETTUALE | AMBITO | DATA | CATEGORIA | PARTE DI OPERA | PROGRESSIVA | REVISIONE | REVISIONE |
| | GE | 30/08/2023 | B2 | 000 | 000 | PL | 014 |
| | | SCALA: 1:2000 | | | | | |
| CONCEDENTE | | | | CONCESSIONARIO | | | |
| CONCESSIONI AUTOSTRADALI LOMBARDE | | | | Autorisposta Pedemontana Lombarda | | | |
| | | | | PROGETTISTI RESPONSABILE INTEGRAZIONE PRESTAZIONI SPECIALISTICHE Ing. C. Lillieri | | | |
| | | | | PROGETTISTA PROGER | | | |

Il presente documento non può essere copiato, riprodotto o altrimenti pubblicato in tutto o in parte senza il consenso scritto di Autorisposta Pedemontana Lombarda S.p.A. Ogni utilizzo non autorizzato sarà perseguito a norma di legge. This document may not be copied, reproduced or published either in part or entirely without the written permission of Autorisposta Pedemontana Lombarda S.p.A. Unauthorized use will be persecuted by law.