
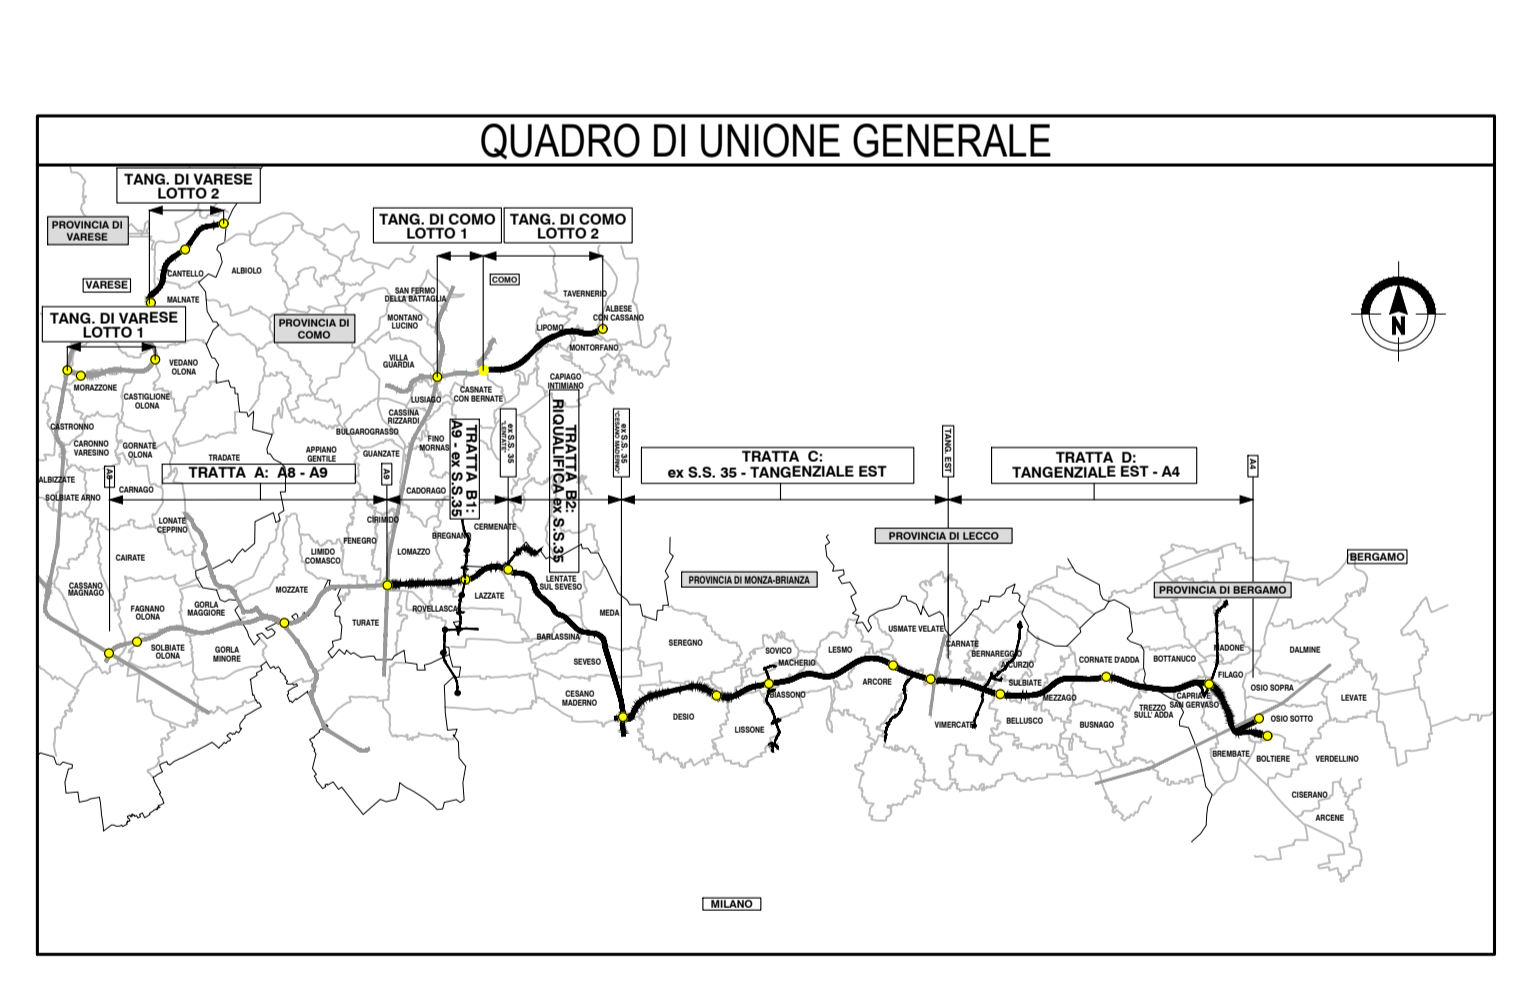


LEGENDA

- PD 2009
- PROGETTO ESECUTIVO
- FASCE DI SALVAGUARDIA STRADALI (DA SIA 2006 A SIA 2009)
- IDENTIFICAZIONE CORRIDOIO LOCALIZZATIVO (Art. 169 DLGS n° 163/2006)
- MODIFICHE RICONDUCIBILI A PRESCRIZIONI CIPE
- MODIFICHE/OTTIMIZZAZIONI RICHIESTE DAI COMUNI
- OTTIMIZZAZIONI DA PD A PE
- MODIFICHE OGGETTO DELL'APPALTO, GIA' REALIZZATE O SOGGETTE AD ALTRI APPALTI

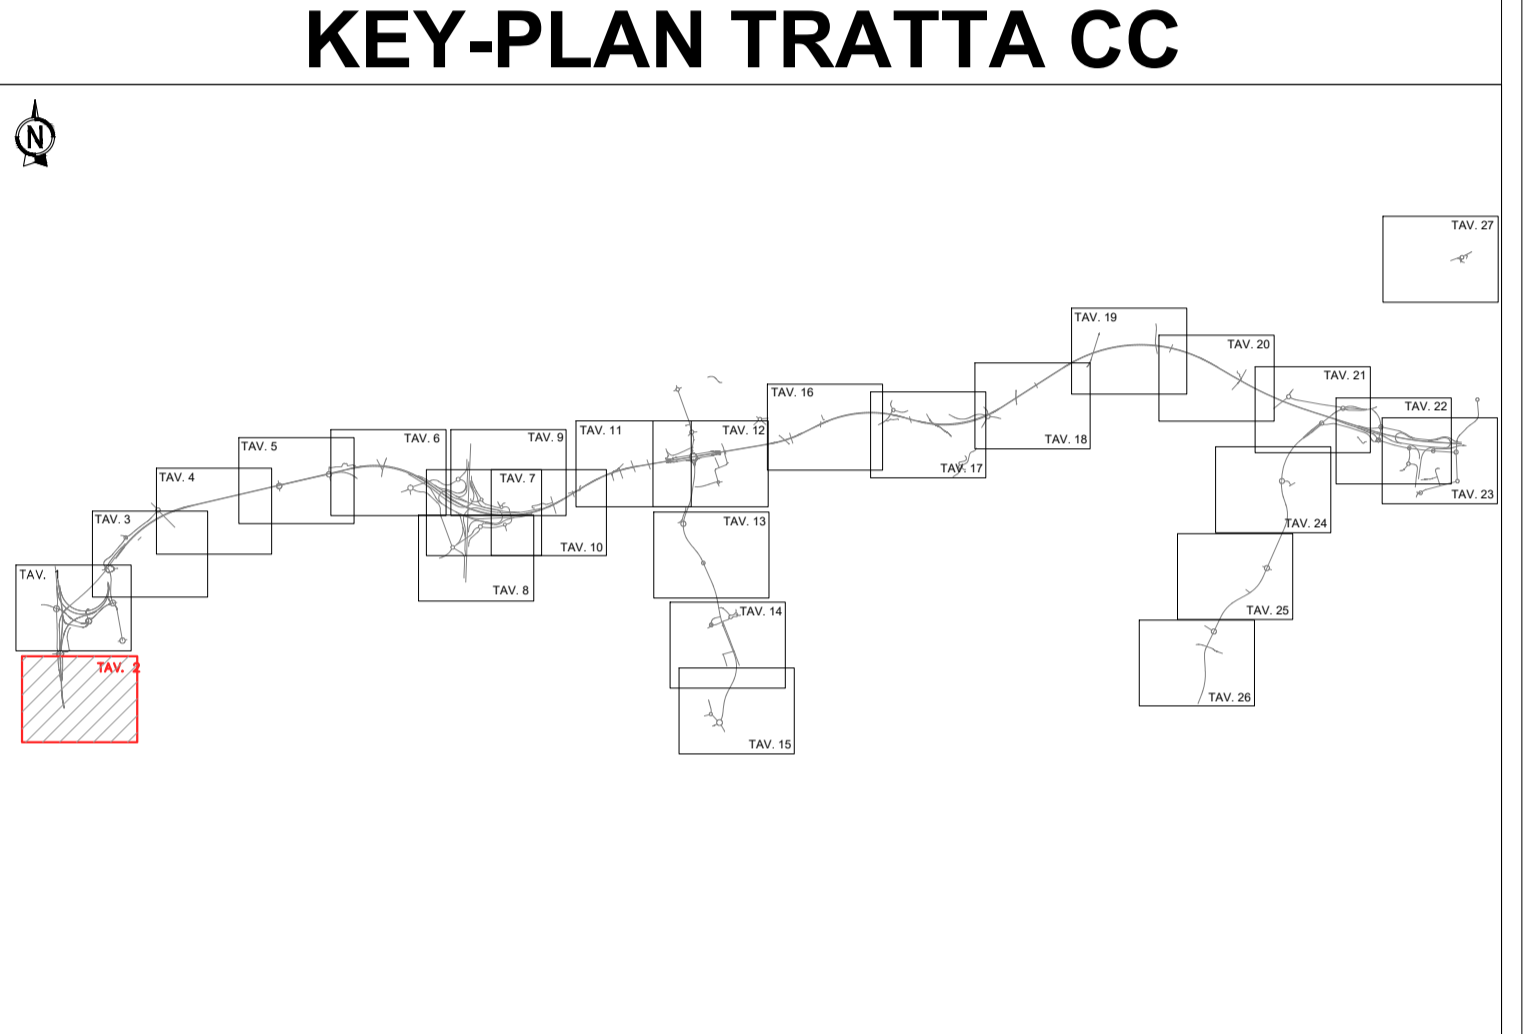

CONCESSIONI AUTOSTRADALI LOMBARDE

COLLEGAMENTO AUTOSTRADALE DALMINE-COMO-VARESE-VALICO DEL GAGGIOLO E OPERE AD ESSO CONNESSE

CODICE C.U.P. F1190800027007

PROGETTO ESECUTIVO TRATTA C

INQUADRAMENTO GENERALE

CONFRONTO PD 2009 - PE 2023 TAVOLA 2/27

IDENTIFICAZIONE ELABORATO				CONTRAENTE GENERALE			
PEDELOMBARDA NUOVA S.p.A.							
FASE PROGETTUALE	AMBITO	TRATTA	CATEGORIA	OPERA	PARTE DI OPERA	TIPO ELABORATO	PROGRESSIVA
GE	CC	000	GE	000	000	PL	002 A
CONCEDENTE CONCESSIONI AUTOSTRADALI LOMBARDE				CONCESSIONARIO Autorisposta Pademontana Lombarda			
DATA 30/08/2023 SCALA 1:2000				REVISIONE 30/08/2023 Emissione per commenti A01		ELABORAZIONE PROGETTUALE PROGETTISTI: RESPONSABILE INTEGRAZIONE PRESTAZIONI SPECIALISTICHE PROGER Geom. M. Manzoni Arch. G. Ambrosini Ing. C. Lombardi	

Il presente documento non potrà essere copiato, riprodotto o altrimenti pubblicato in tutto o in parte senza il consenso scritto di Autorisposta Pademontana Lombarda S.p.A. Ogni utilizzo non autorizzato sarà perseguito a norma di legge. This document may not be copied, reproduced or published either in part or entirely without the written permission of Autorisposta Pademontana Lombarda S.p.A. Unauthorized use will be persecuted by law.