C-4

C-5

C-6

SVINCOLO DI DESIO - SS36 VALASSINA

DESIO

LEGENDA

- PD 2009
- PROGETTO ESECUTIVO
- FASCE DI SALVAGUARDIA STRADALI (DA SIA 2006 A SIA 2009)
- IDENTIFICAZIONE CORRIDOIO LOCALIZZATIVO (Art. 169 DLGS n° 163/2006)
- MODIFICHE RICONDUCIBILI A PRESCRIZIONI CIPE
- MODIFICHE/OTTIMIZZAZIONI RICHIESTE DAI COMUNI
- OTTIMIZZAZIONI DA PD A PE
- MODIFICHE OGGETTO DELL'APPALTO, GIA' REALIZZATE O SOGGETTE AD ALTRI APPALTI

KEY-PLAN TRATTA CC

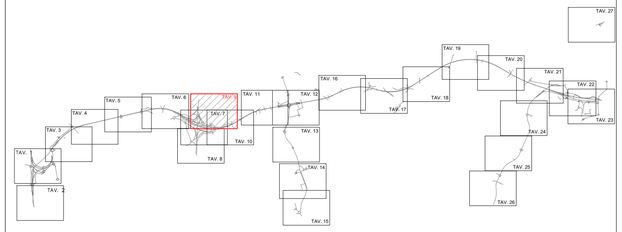

QUADRO DI UNIONE GENERALE

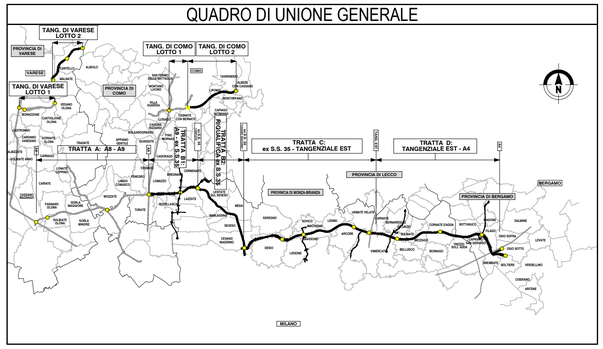

CONCESSIONI AUTOSTRADALI LOMBARDE

Autostrada Pedemontana Lombarda

COLLEGAMENTO AUTOSTRADALE

DALMINE-COMO-VARESE-VALICO DEL GAGGIOLO E OPERE AD ESSO CONNESSE

CODICE C.U.P. F11B06000270007

PROGETTO ESECUTIVO
TRATTA C

INQUADRAMENTO GENERALE
-
-
CONFRONTO PD 2009 - PE 2023 TAVOLA 9/27

IDENTIFICAZIONE ELABORATO

FASE PROGETTUALE	AMBITO	TRATTA	CATEGORIA	OPERA	PARTE DI OPERA	TIPO ELABORATO	PROGRESSIVO	REVISIONE ESTERNA
E	GE	CC	000	GE00	000	PL	009	A

DATA 30/08/2023
SCALA 1:2000

CONTRAENTE GENERALE

PEDELOMBARDA NUOVA S.c.p.A.

DATA	REVISIONE	
30/08/2023	Emissione per commenti	A01

ELABORAZIONE PROGETTUALE

PROGETTISTI
PROGER
RESPONSABILE INTEGRAZIONE PRESTAZIONI SPECIALISTICHE
Ing. Carlo Listorti

Redatto: Geom. M. Meluzzi
Visto: Arch. G. Ambrosini
Approvato: Ing. C. Listorti

CONCEDENTE

CONCESSIONI AUTOSTRADALI LOMBARDE

CONCESSIONARIO

Autostrada Pedemontana Lombarda

PROGETTISTA

PROGER ROCKSOIL SINTAGMA T

Il presente documento non potrà essere copiato, riprodotto o altrimenti pubblicato in tutto o in parte senza il consenso scritto di Autostrada Pedemontana Lombarda S. p. A. Ogni utilizzo non autorizzato sarà perseguito a norma di legge.
This document may not be copied, reproduced or published either in part or entirely without the written permission of Autostrada Pedemontana Lombarda S. p. A. Unauthorized use will be persecuted by law.