
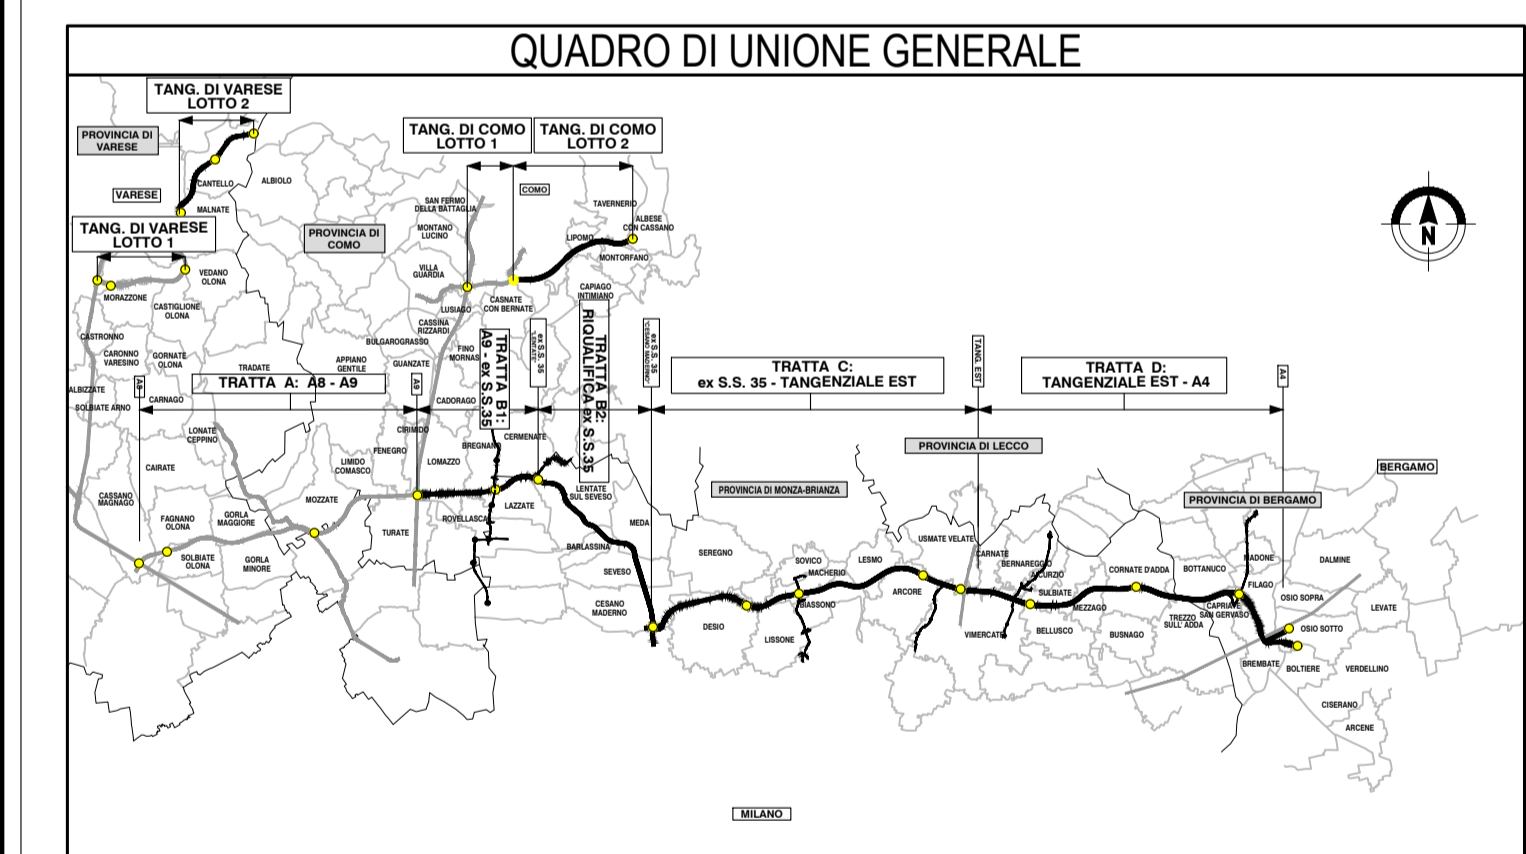


### LEGENDA

- PD 2009
- PROGETTO ESECUTIVO
- FASCE DI SALVAGUARDIA STRADALI (DA SIA 2006 A SIA 2009)
- IDENTIFICAZIONE CORRIDOIO LOCALIZZATIVO (ART. 169 DLGS n° 163/2006)
- MODIFICHE RICONDUCIBILI A PRESCRIZIONI CIPE
- MODIFICHE/OTTIMIZZAZIONI RICHIESTE DAI COMUNI
- OTTIMIZZAZIONI DA PD A PE
- MODIFICHE OGGETTO DELL'APPALTO, GIÀ REALIZZATE O SOGGETTE AD ALTRI APPALTI

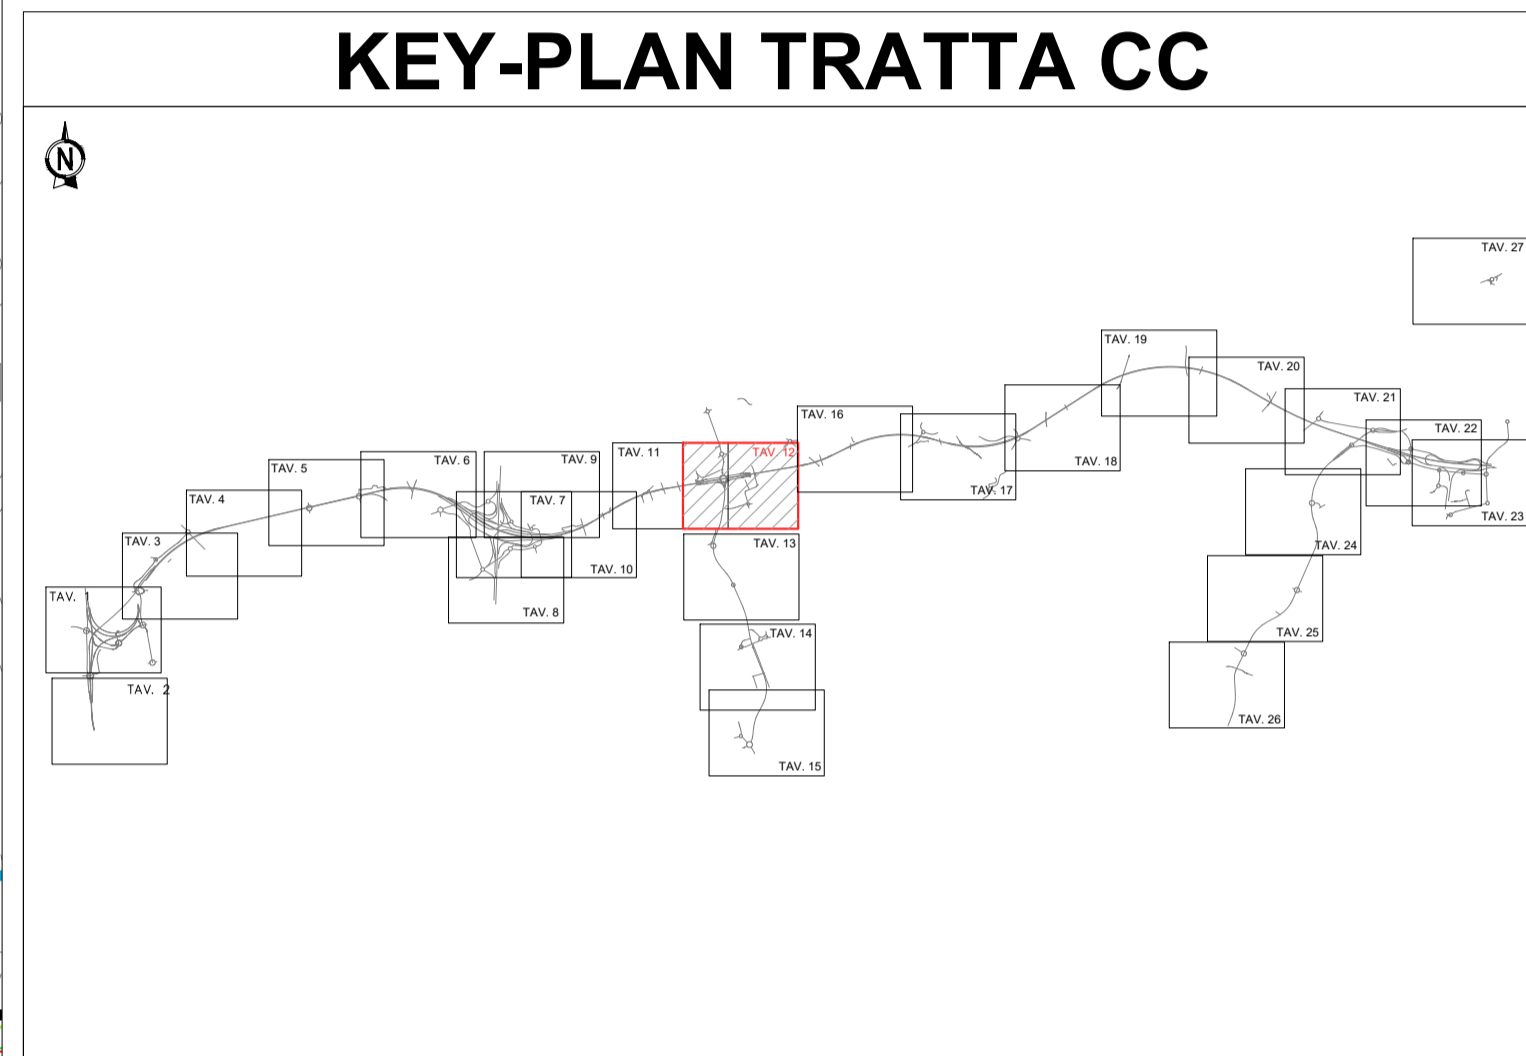

**CONCESSIONARI AUTOSTRADALI LOMBARDE**  

**COLLEGAMENTO AUTOSTRADALE**  
**DALMINE-COMO-VARESE-VALICO DEL GAGGIOLO E OPERE AD ESSO CONNESSE**  
CODICE C.U.P. F1190800270007

**PROGETTO ESECUTIVO**  
**TRATTA C**  
**INQUADRAMENTO GENERALE**  
**CONFRONTO PD 2009 - PE 2023 TAVOLA 12/27**

FASE PROGETTUALE				CONTRAENTE GENERALE			
FASE PROGETTUALE	AMBITO	CATEGORIA	OPERA	PARTE DI OPERA	TIPO ELABORATO	PROGRESSIVA	REVISIONE ESTERNA
	CC	000	GE00	000	PL	012	A
<b>DATA</b> <small>30/08/2023</small> <small>SCALA 1:2000</small>				<b>REVISIONE</b> <small>30/08/2023</small> Emissione per commenti A01			
<b>ELABORAZIONE PROGETTUALE</b> <b>PROGETTISTI</b> <small>PROGER</small> <small>Geom. M. Messori</small>				<b>RESPONSABILE</b> <small>PROGER</small> <small>Arch. G. Ambrosi</small> <small>Ingeg. C. Liberti</small>			

Il presente documento non potrà essere copiato, riprodotto o altrimenti pubblicato in tutto o in parte senza il consenso scritto di Autostrade Pedemontane Lombarda S.p.A. Ogni utilizzo non autorizzato sarà perseguito a norma di legge. This document may not be copied, reproduced or published either in part or entirely without the written permission of Autostrade Pedemontane Lombarda S.p.A. Unauthorized use will be persecuted by law.