



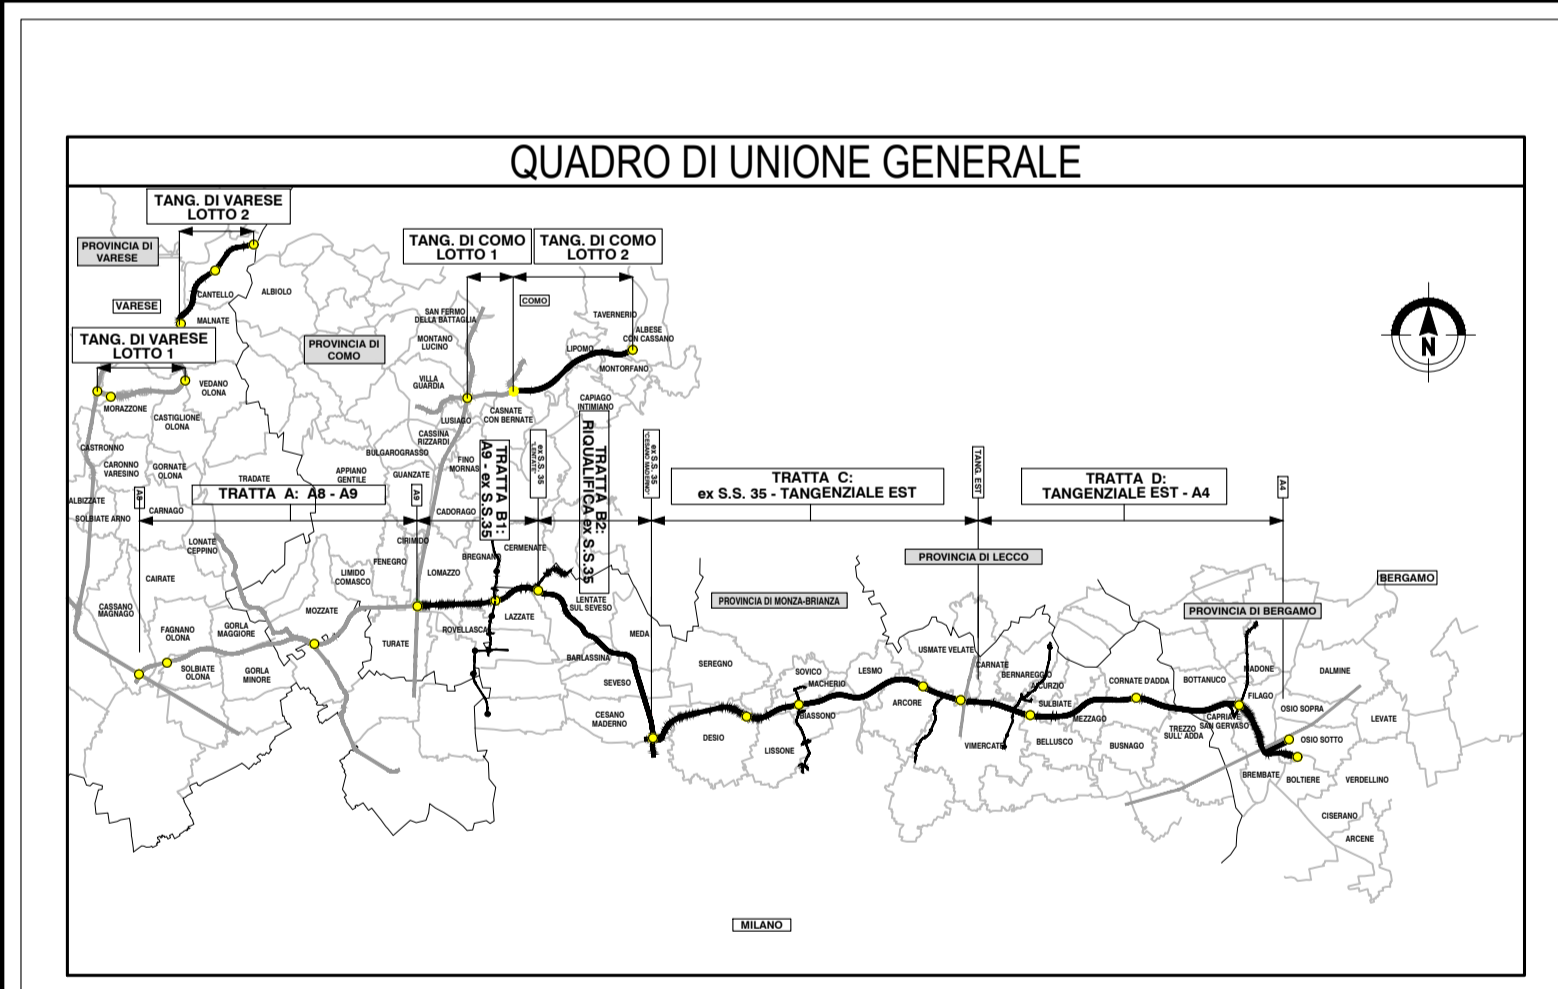

LEGENDA

- PD 2009
- PROGETTO ESECUTIVO
- FASCE DI SALVAGUARDIA STRADALI (DA SIA 2006 A SIA 2009)
- IDENTIFICAZIONE CORRIDOIO LOCALIZZATIVO (Art. 169 DLGS n° 163/2006)
- MODIFICHE RICONDUCEBILI A PRESCRIZIONI CIPE
- MODIFICHE/OTTIMIZZAZIONI RICHIESTE DAI COMUNI
- OTTIMIZZAZIONI DA PD A PE
- MODIFICHE OGGETTO DELL'APPALTO, GIÀ REALIZZATE O SOGGETTE AD ALTRI APPALTI

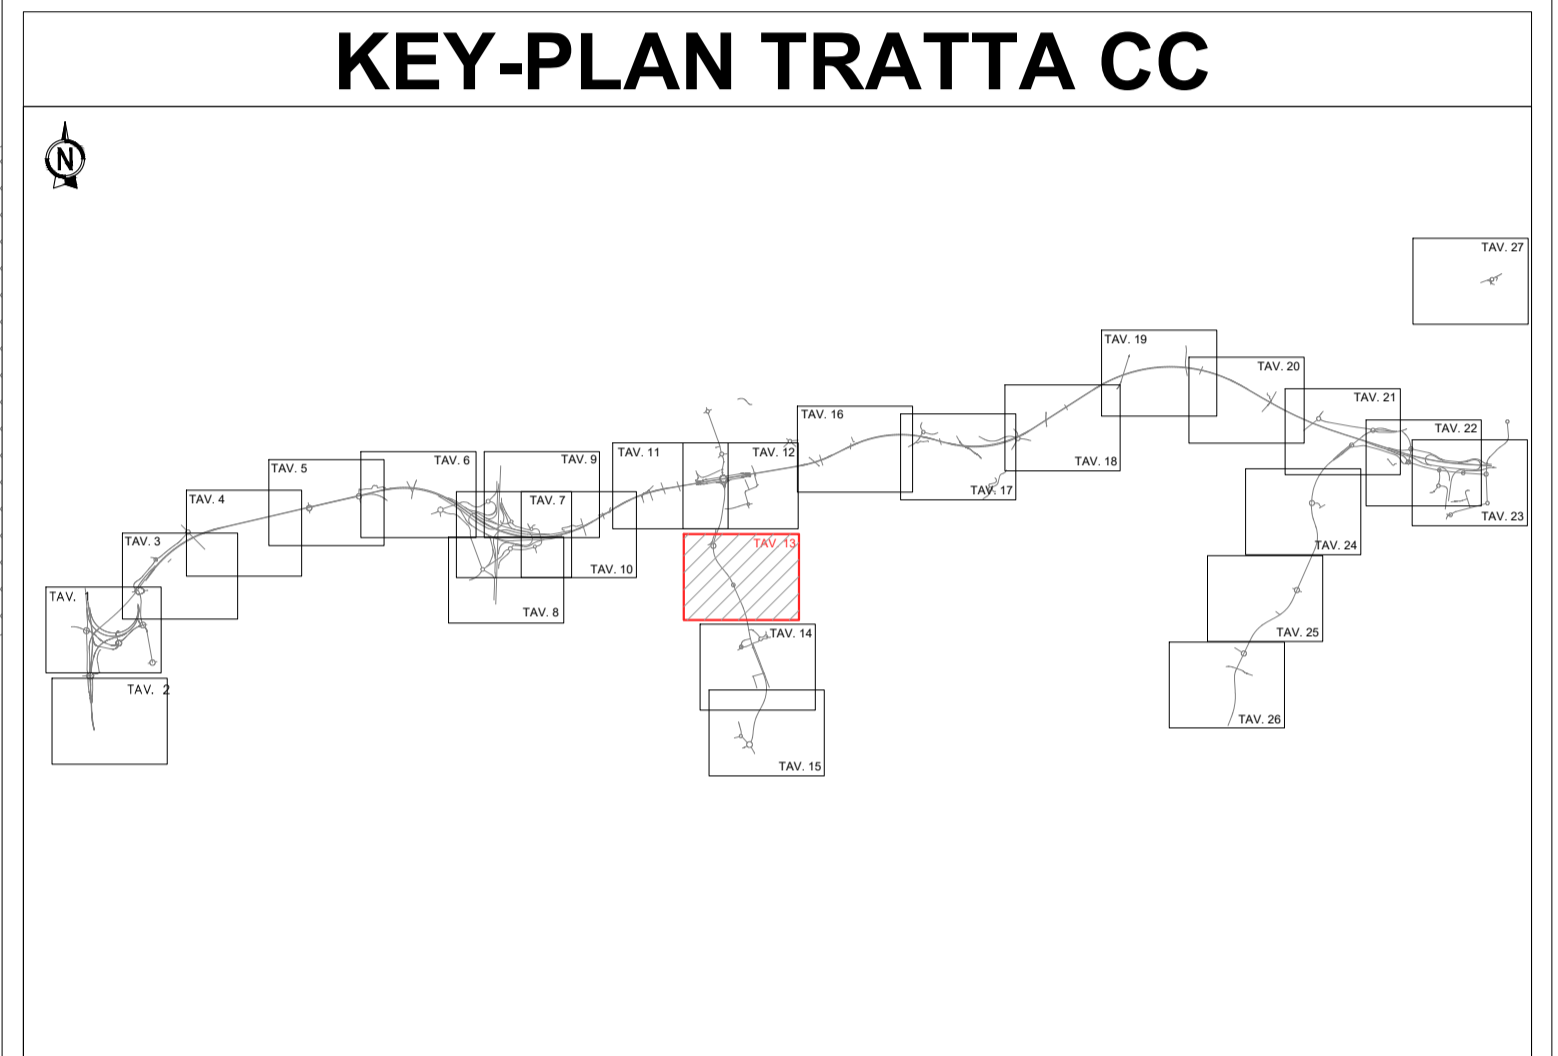

**COLLEGAMENTO AUTOSTRADALE
DALMINE-COMO-VARESE-VALICO DEL GAGGIOLO E OPERE AD ESSO CONNESSE**

CODICE C.U.P. F1190800270007

**PROGETTO ESECUTIVO
TRATTA C**

INQUADRAMENTO GENERALE

CONFRONTO PD 2009 - PE 2023 TAVOLA 13/27

IDENTIFICAZIONE ELABORATO				CONTRAENTE GENERALE			
FASE PROGETTUALE	ANBITO	TRATTA	CATEGORIA	OPERA	PARTE DI OPERA	TIPO ELABORATO	PROGRESSIVA
	GE	CC	000	GE	000	PL	013
							A
CONCEDENTE CONCESSIONI AUTOSTRADALI LOMBARDE				CONTRAENTE GENERALE PEDELOMBARDA NUOVA S.p.A.			
DATA 30/08/2023		REVISIONE Emissione per commenti		ELABORAZIONE PROGETTUALE			
SCALA 1:2000				PROGETTISTI PROGER		RESPONSABILE INTEGRAZIONE PRESTAZIONI SPECIALISTICHE Ing. Calligaris	
CONCESSIONARIO CONCESSIONI AUTOSTRADALI LOMBARDE		PROGETTISTA PROGER		PROGETTISTA Ing. G. Ambrosi		PROGETTISTA Ing. C. Lombi	

Il presente documento non potrà essere copiato, riprodotto o altrimenti pubblicato in tutto o in parte senza il consenso scritto di Autorisorsa Pademontana Lombarda S.p.A. Ogni utilizzo non autorizzato sarà perseguito a norma di legge. This document may not be copied, reproduced or published either in part or entirely without the written permission of Autorisorsa Pademontana Lombarda S.p.A. Unauthorized use will be persecuted by law.