
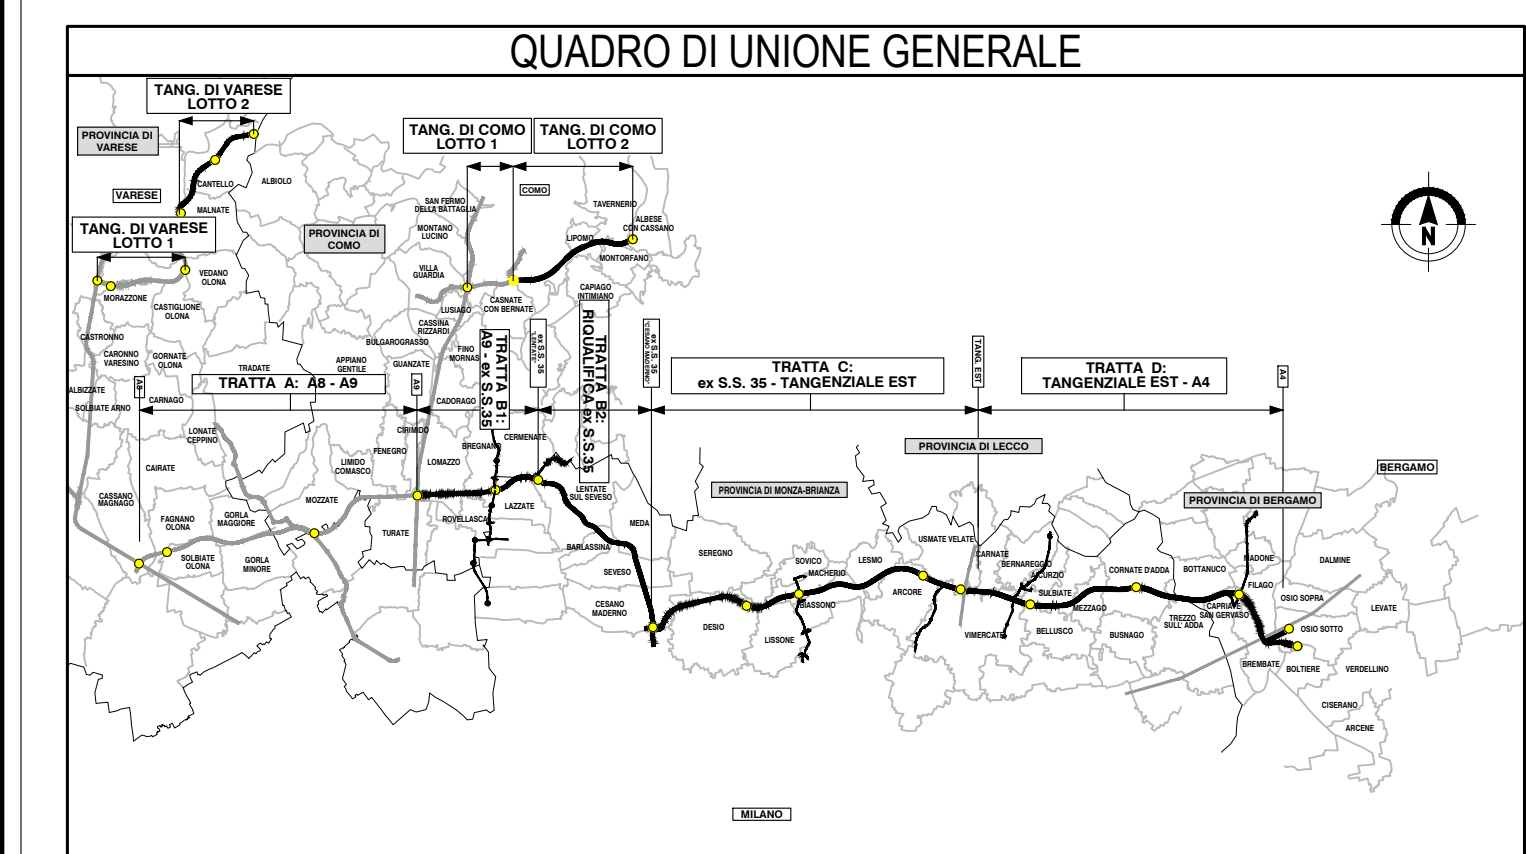


LEGENDA

- PD 2009
- PROGETTO ESECUTIVO
- FASCE DI SALVAGUARDIA STRADALI (DA SIA 2006 A SIA 2009)
- IDENTIFICAZIONE CORRIDOIO LOCALIZZATIVO (Art. 169 DLGS n° 163/2006)
- MODIFICHE RICONDUCEBILI A PRESCRIZIONI CIPE
- MODIFICHE/OTTIMIZZAZIONI RICHIESTE DAI COMUNI
- OTTIMIZZAZIONI DA PD A PE
- MODIFICHE OGGETTO DELL'APPALTO, GIÀ REALIZZATE O SOGGETTE AD ALTRI APPALTI

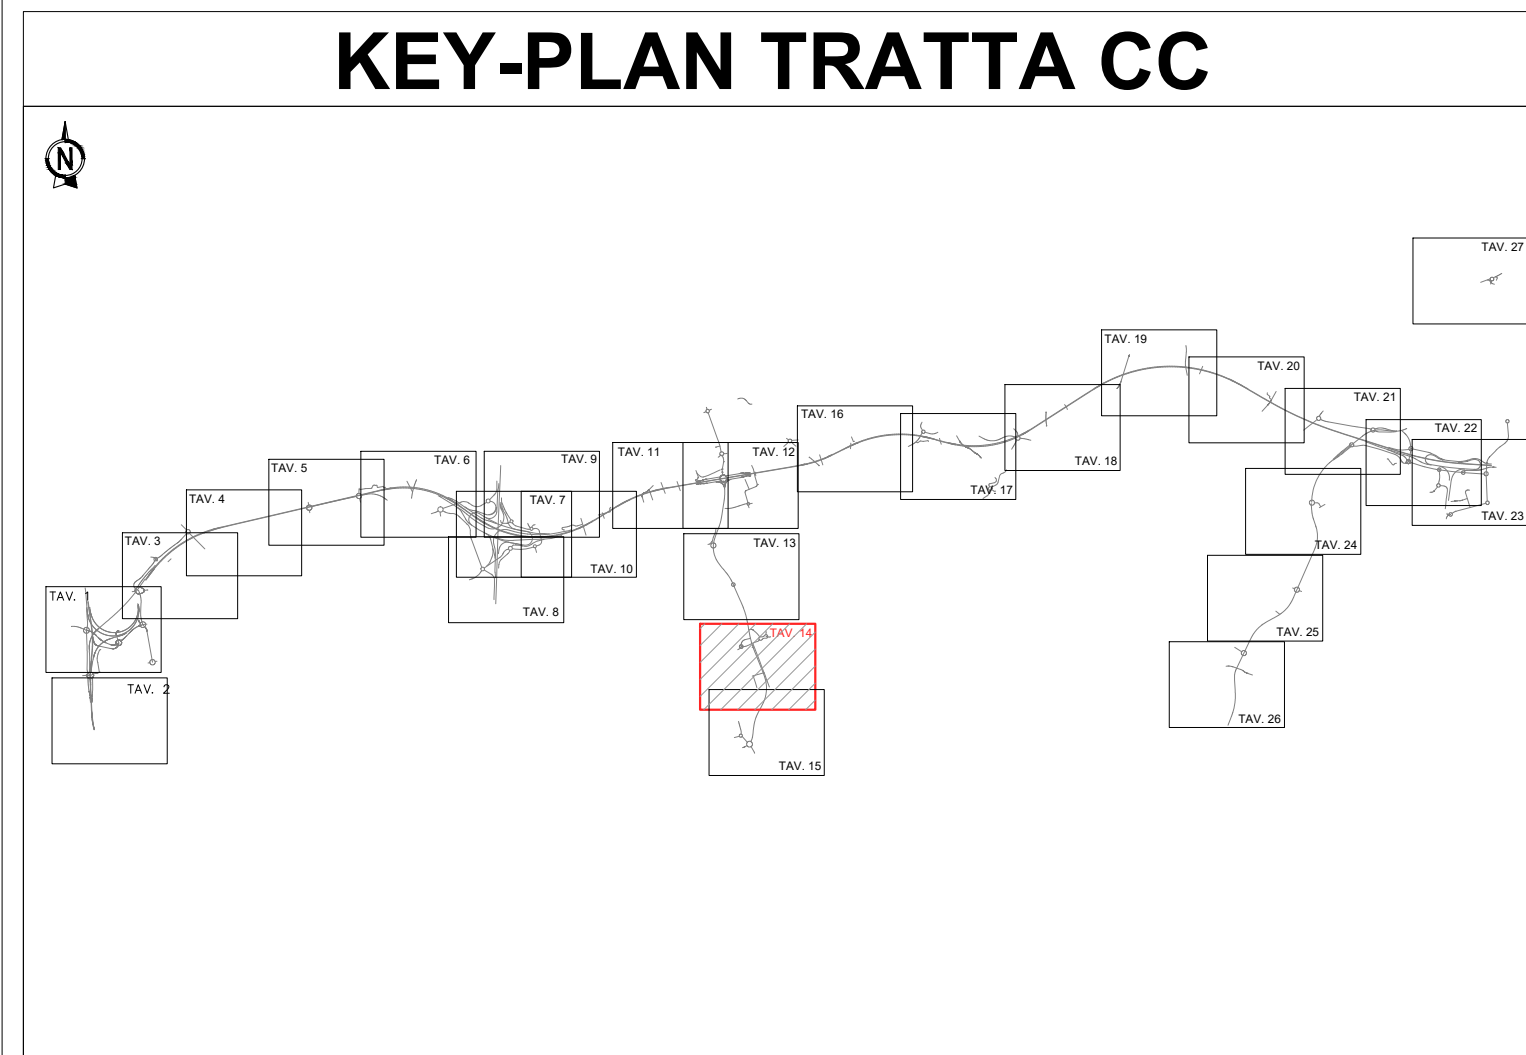

**COLLEGAMENTO AUTOSTRADALE
DALMINE-COMO-VARESE-VALICO DEL GAGGIOLO E OPERE AD ESSO CONNESSE**

CODICE C.U.P. F119060027007

**PROGETTO ESECUTIVO
TRATTA C**

INQUADRAMENTO GENERALE

CONFRONTO PD 2009 - PE 2023 TAVOLA 14/27

IDENTIFICAZIONE ELABORATO				CONTRAENTE GENERALE			
FASE PROGETTUALE	AMBITO	CATEGORIA	OPERA	PEDELOMBARDA NUOVA S.p.A.			
GE	CC	000	000	PL	014	A	REVISIONE
DATA: 30/08/2023				DATA: 30/08/2023		REVISIONE: Emissione per commenti	
SCALA: 1:2000				PROGETTISTI: PROGER		RESPONSABILE INTEGRAZIONE PRESTAZIONI SPECIALISTICHE: Ing. C. LIBRATI	
CONCEDENTE: CONCESSIONI AUTOSTRADALI LOMBARDE				CONCESSIONARIO: PEDELOMBARDA NUOVA S.p.A.		PROGETTISTA: PROGER	

Il presente documento non potrà essere copiato, riprodotto o altrimenti pubblicato in tutto o in parte senza il consenso scritto di Autorisorsa Pademontana Lombarda S.p.A. Ogni utilizzo non autorizzato sarà perseguito a norma di legge. This document may not be copied, reproduced or published either in part or entirely without the written permission of Autorisorsa Pademontana Lombarda S.p.A. Unauthorized use will be persecuted by law.