
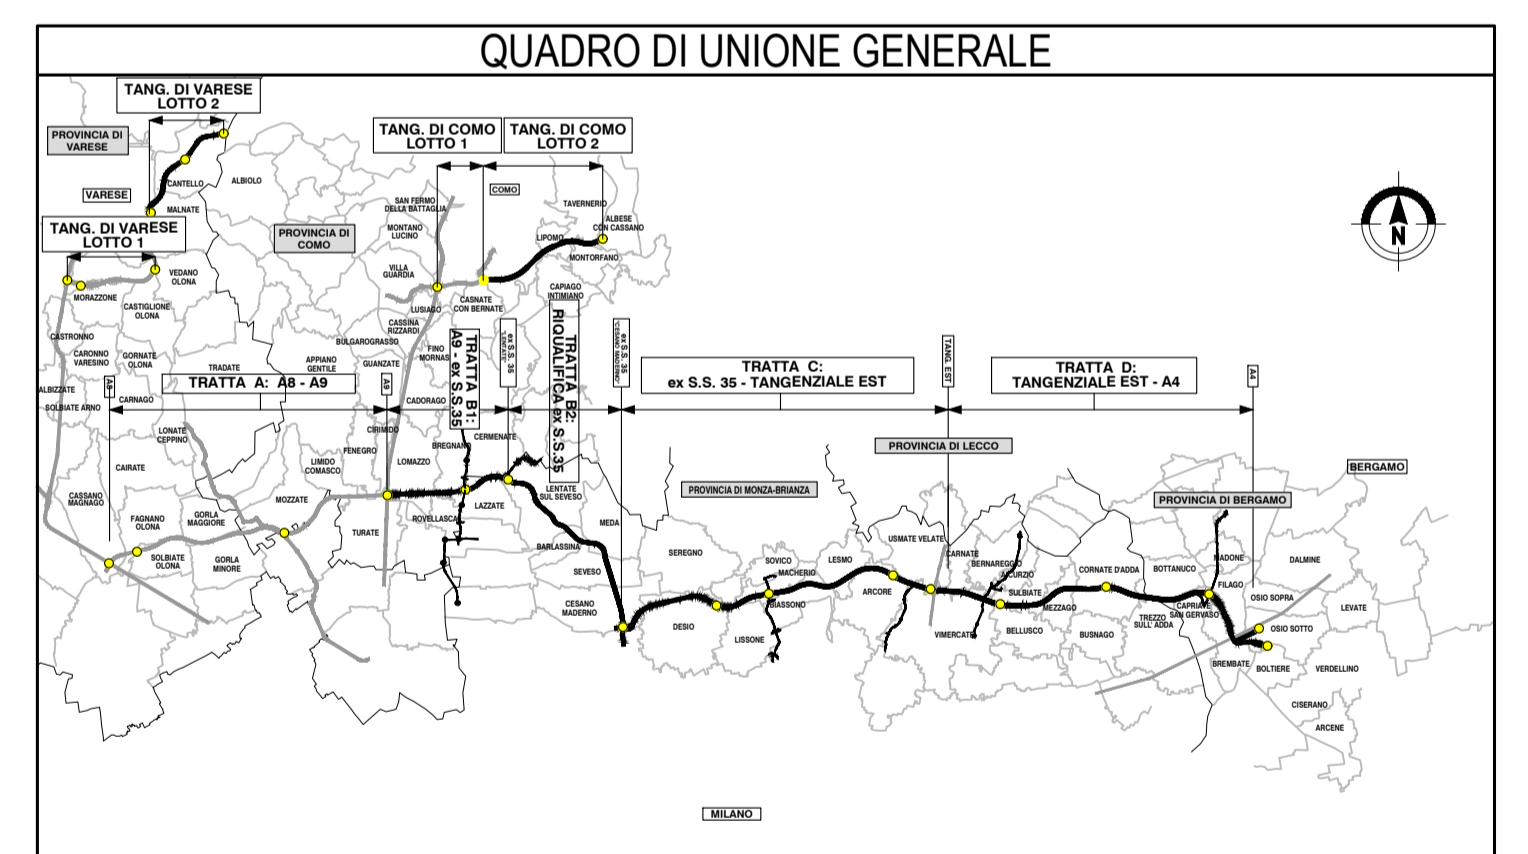


LEGENDA

- PD 2009
- PROGETTO ESECUTIVO
- FASCE DI SALVAGUARDIA STRADALI (DA SIA 2006 A SIA 2009)
- IDENTIFICAZIONE CORRIDOIO LOCALIZZATIVO (Art. 169 DLGS n° 163/2006)
- MODIFICHE RICONDUCEBILI A PRESCRIZIONI CIPE
- MODIFICHE/OTTIMIZZAZIONI RICHIESTE DAI COMUNI
- OTTIMIZZAZIONI DA PD A PE
- MODIFICHE OGGETTO DELL'APPALTO, GIÀ REALIZZATE O SOGGETTE AD ALTRI APPALTI

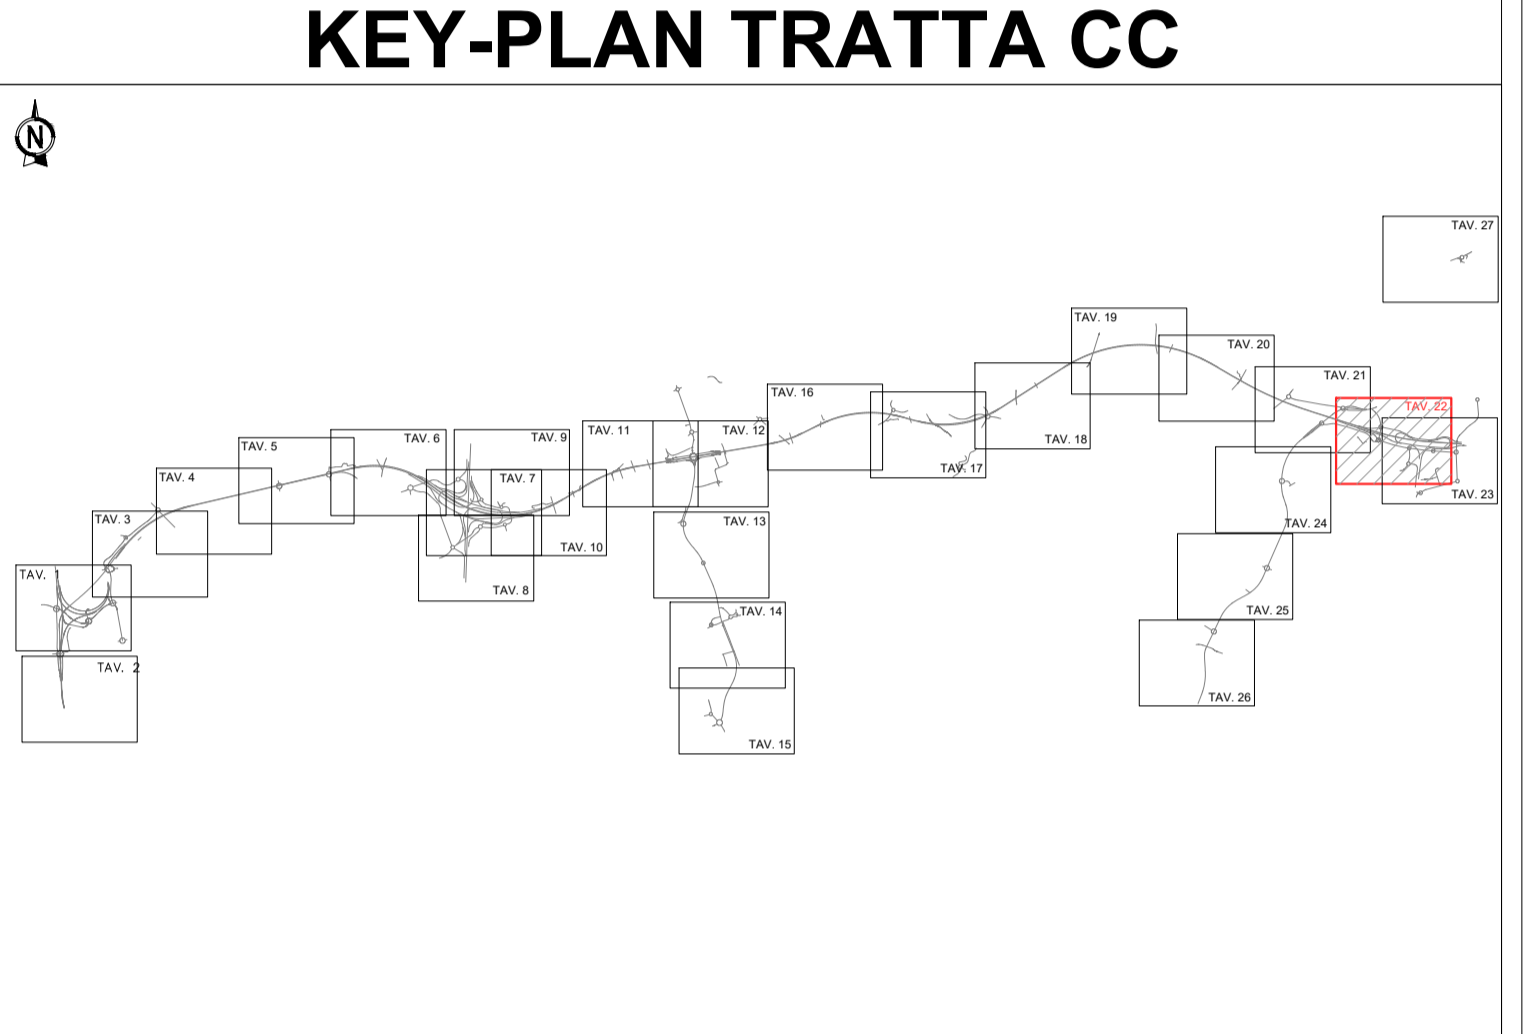

COLLEGAMENTO AUTOSTRADE
DALMINE-COMO-VARESE-VALICO DEL GAGGIOLO E OPERE AD ESSO CONNESSE

CODICE C.U.P. F119060027007

PROGETTO ESECUTIVO
TRATTA C
INQUADRAMENTO GENERALE

CONFRONTO PD 2009 - PE 2023 TAVOLA 22/27

IDENTIFICAZIONE ELABORATO				CONTRAENTE GENERALE					
FASE PROGETTUALE	ANBITO	CATEGORIA	OPERA	DATA	REVISIONE	PEDELOMBARDA NUOVA S.p.A.			
GE	CC	000	GE000	30/08/2023	Emissione per commenti	<table border="0" style="width: 100%; font-size: x-small;"> <tr> <td style="width: 50%;"> PROGETTISTI </td> <td style="width: 50%;"> RESPONSABILE INTEGRAZIONE PRESTAZIONI SPECIALISTICHE </td> </tr> </table>		PROGETTISTI 	RESPONSABILE INTEGRAZIONE PRESTAZIONI SPECIALISTICHE
PROGETTISTI 	RESPONSABILE INTEGRAZIONE PRESTAZIONI SPECIALISTICHE 								
PL	022	A				<table border="0" style="width: 100%; font-size: x-small;"> <tr> <td style="width: 50%;"> CONCEDENTE </td> <td style="width: 50%;"> CONCESSIONARIO </td> </tr> </table>		CONCEDENTE 	CONCESSIONARIO
CONCEDENTE 	CONCESSIONARIO 								

Il presente documento non potrà essere copiato, riprodotto o altrimenti pubblicato in tutto o in parte senza il consenso scritto di Autorisposta Pedemontana Lombarda S.p.A. Ogni utilizzo non autorizzato sarà perseguito a norma di legge. This document may not be copied, reproduced or published either in part or entirely without the written permission of Autorisposta Pedemontana Lombarda S.p.A. Unauthorized use will be persecuted by law.