



C-27

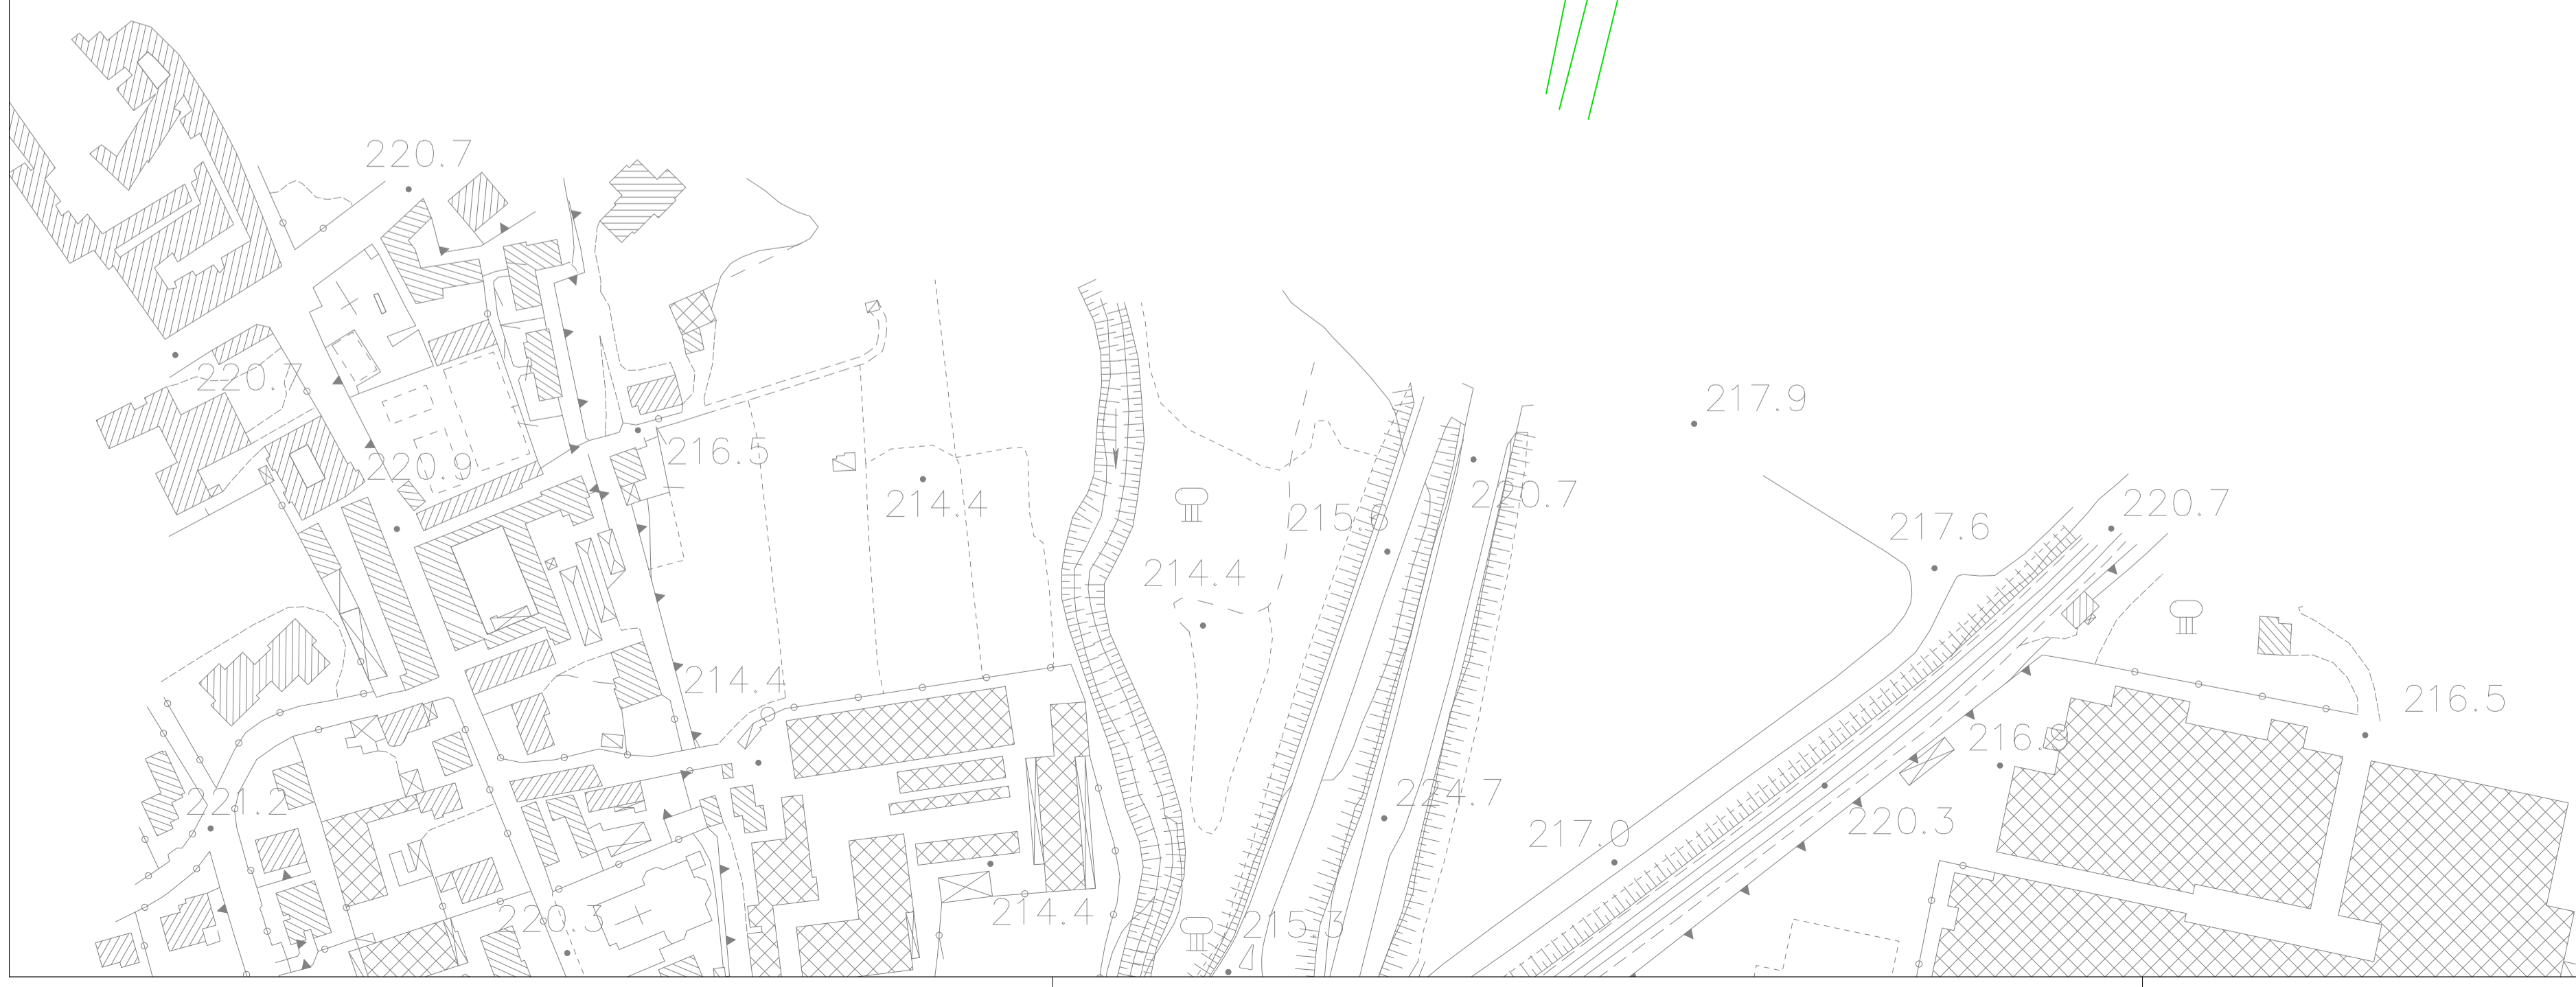


LEGENDA

- PD 2009
- PROGETTO ESECUTIVO
- FASCE DI SALVAGUARDIA STRADALI (DA SIA 2006 A SIA 2009)
- IDENTIFICAZIONE CORRIDOIO LOCALIZZATIVO (Art. 169 DLGS n° 163/2006)
- MODIFICHE RICONDUCEBILI A PRESCRIZIONI CIPE
- MODIFICHE/OTTIMIZZAZIONI RICHIESTE DAI COMUNI
- OTTIMIZZAZIONI DA PD A PE
- MODIFICHE OGGETTO DELL'APPALTO, GIÀ REALIZZATE O SOGGETTE AD ALTRI APPALTI

KEY-PLAN TRATTA CC

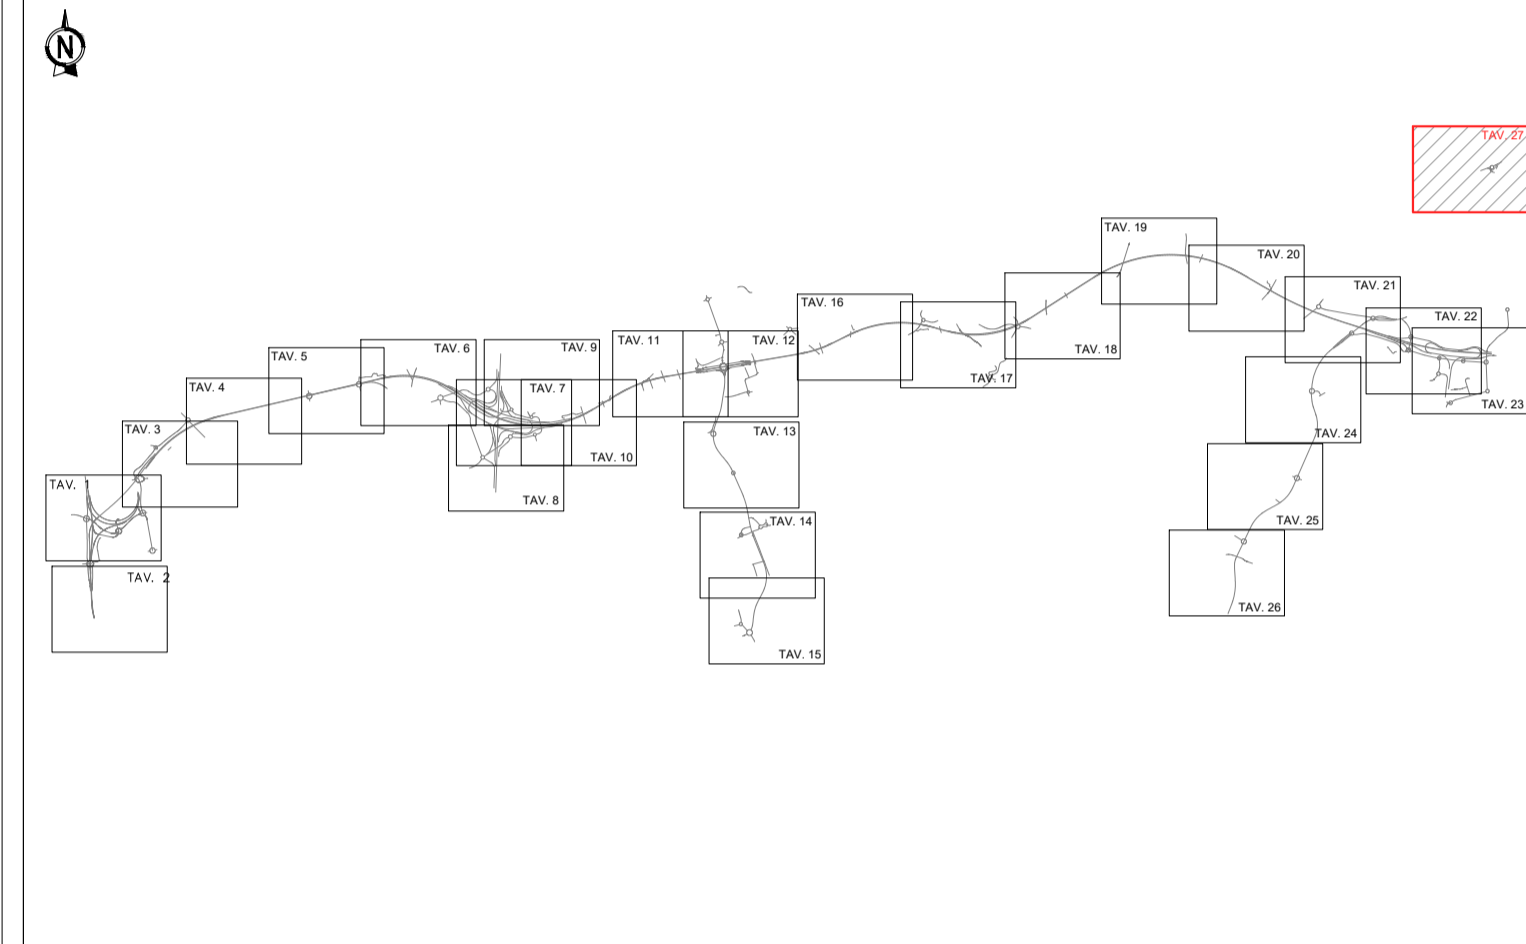

QUADRO DI UNIONE GENERALE

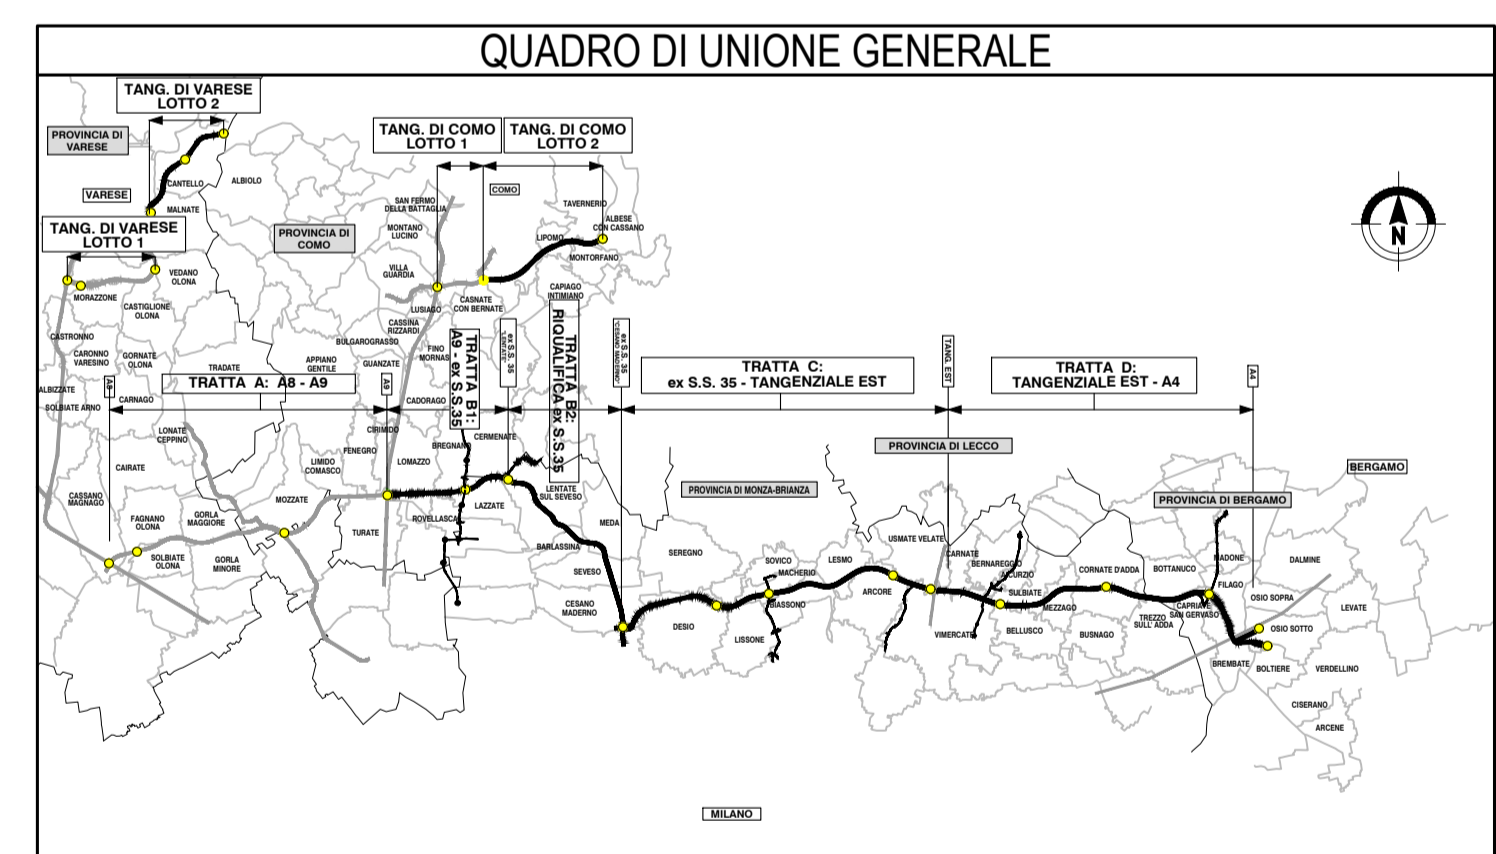

COLLEGAMENTO AUTOSTRADE DALMINE-COMO-VARESE-VALICO DEL GAGGIOLO E OPERE AD ESSO CONNESSE

CODICE C.U.P. F1190600270007

PROGETTO ESECUTIVO
TRATTA C

INQUADRAMENTO GENERALE

CONFRONTO PD 2009 - PE 2023 TAVOLA 27/27

IDENTIFICAZIONE ELABORATO				CONTRAENTE GENERALE			
FASE PROGETTUALE	AMBITO	CATEGORIA	OPERA	PEDELOMBARDA NUOVA S.p.A.			
GE	CC	000	000	DATA: 30/08/2023			
				REVISIONE: Emissione per commenti A01			
				ELABORAZIONE PROGETTUALE			
				PROGETTISTI:		RESPONSABILE INTEGRAZIONE PRESTAZIONI SPECIALISTICHE:	
				PROGETTISTA:			
CONCEDENTE: CONCESSIONARI AUTOSTRADALI LOMBARDE				CONCESSIONARIO:			

Il presente documento non potrà essere copiato, riprodotto o altrimenti pubblicato in tutto o in parte senza il consenso scritto di Autostrade Pedemontana Lombarda S.p.A. Ogni utilizzo non autorizzato sarà perseguito a norma di legge. This document may not be copied, reproduced or published either in part or entirely without the written permission of Autostrade Pedemontana Lombarda S.p.A. Unauthorized use will be persecuted by law.