


		torricelli SISTEMI DI PROCESSO	
PROGETTO: IMPIANTO DI TORREVADALIA WWO Trattamento e carboni		LINEA ITAO P&ID Fluogramma di Processo strumentato	
CODICE: A0		SC1	
DATA: 27/07/2011		06	

--	--	--	--

CLIENTE: IMPIANTO DI TORREVADALIA WWO PROGETTO: IMPIANTO DI TORREVADALIA WWO TRATTAMENTO E CARBONE	PROGETTO: P121N20549 DATA: 27/07/2011	AUTORE: E.S. VERIFICATORE: E.S. APPROVATORE: E.S.
--	--	---

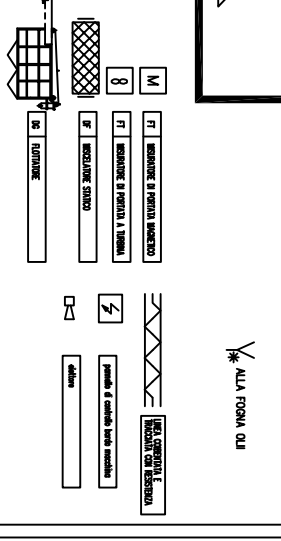

