
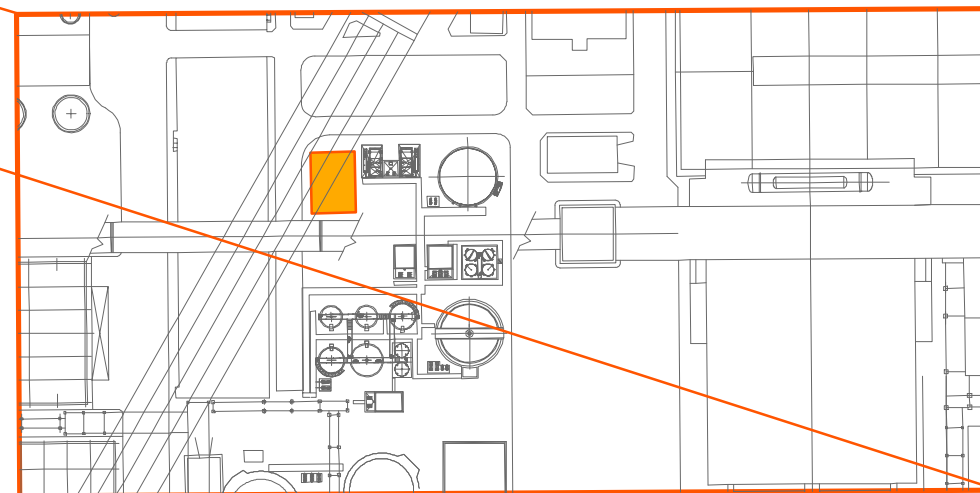
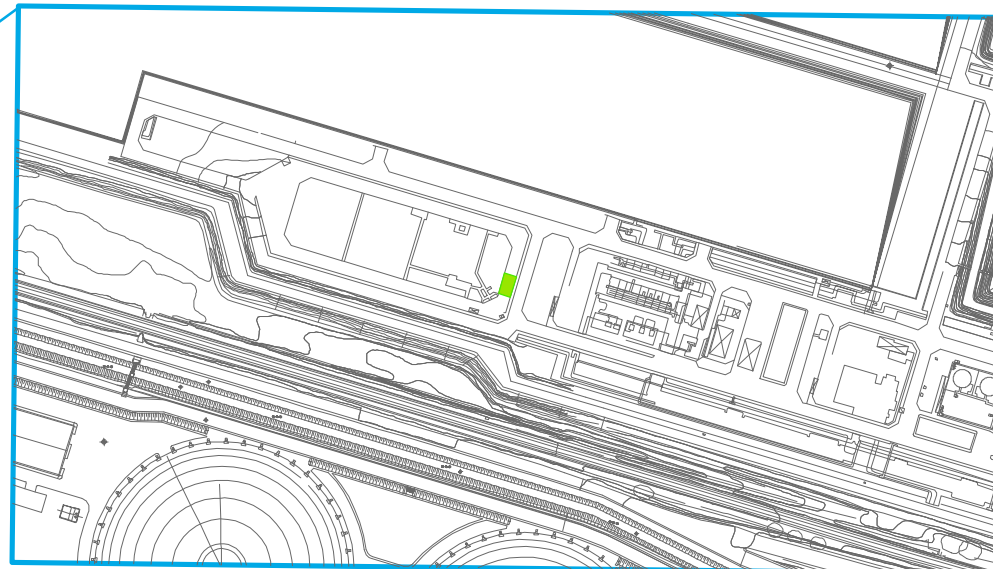


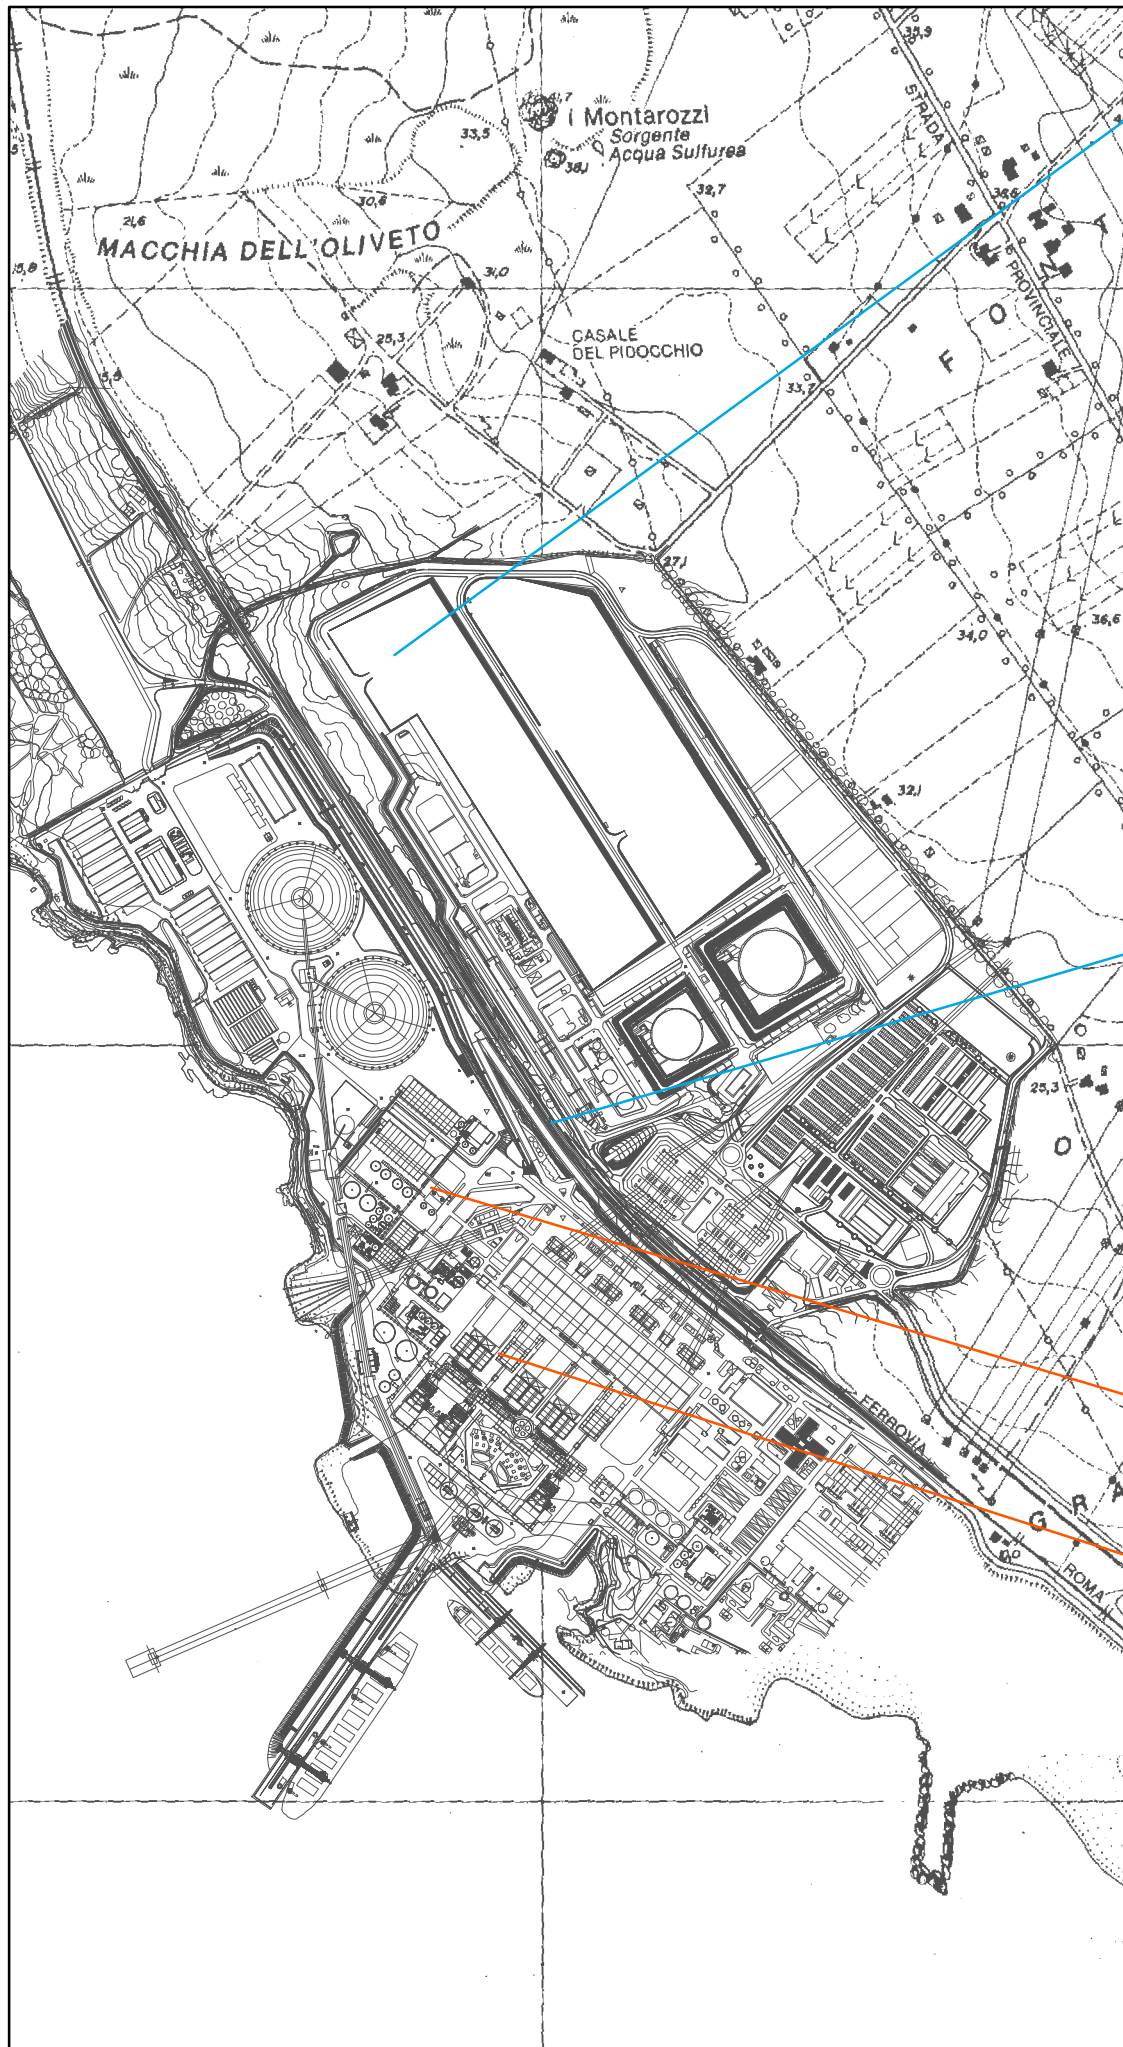


Centrale di Torvaldaliga Nord
Spostamento dell'impianto UNIDRO
Relazione Paesaggistica



Tavola 2
Localizzazione degli interventi

scala 1: 10.000

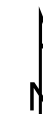

Legenda

sfondo_dwg

-  UNIDRO nuovo posizionamento
-  UNIDRO posizione originaria
-  Dettaglio posizionamento UNIDRO
-  Dettaglio posizionamento originario UNIDRO