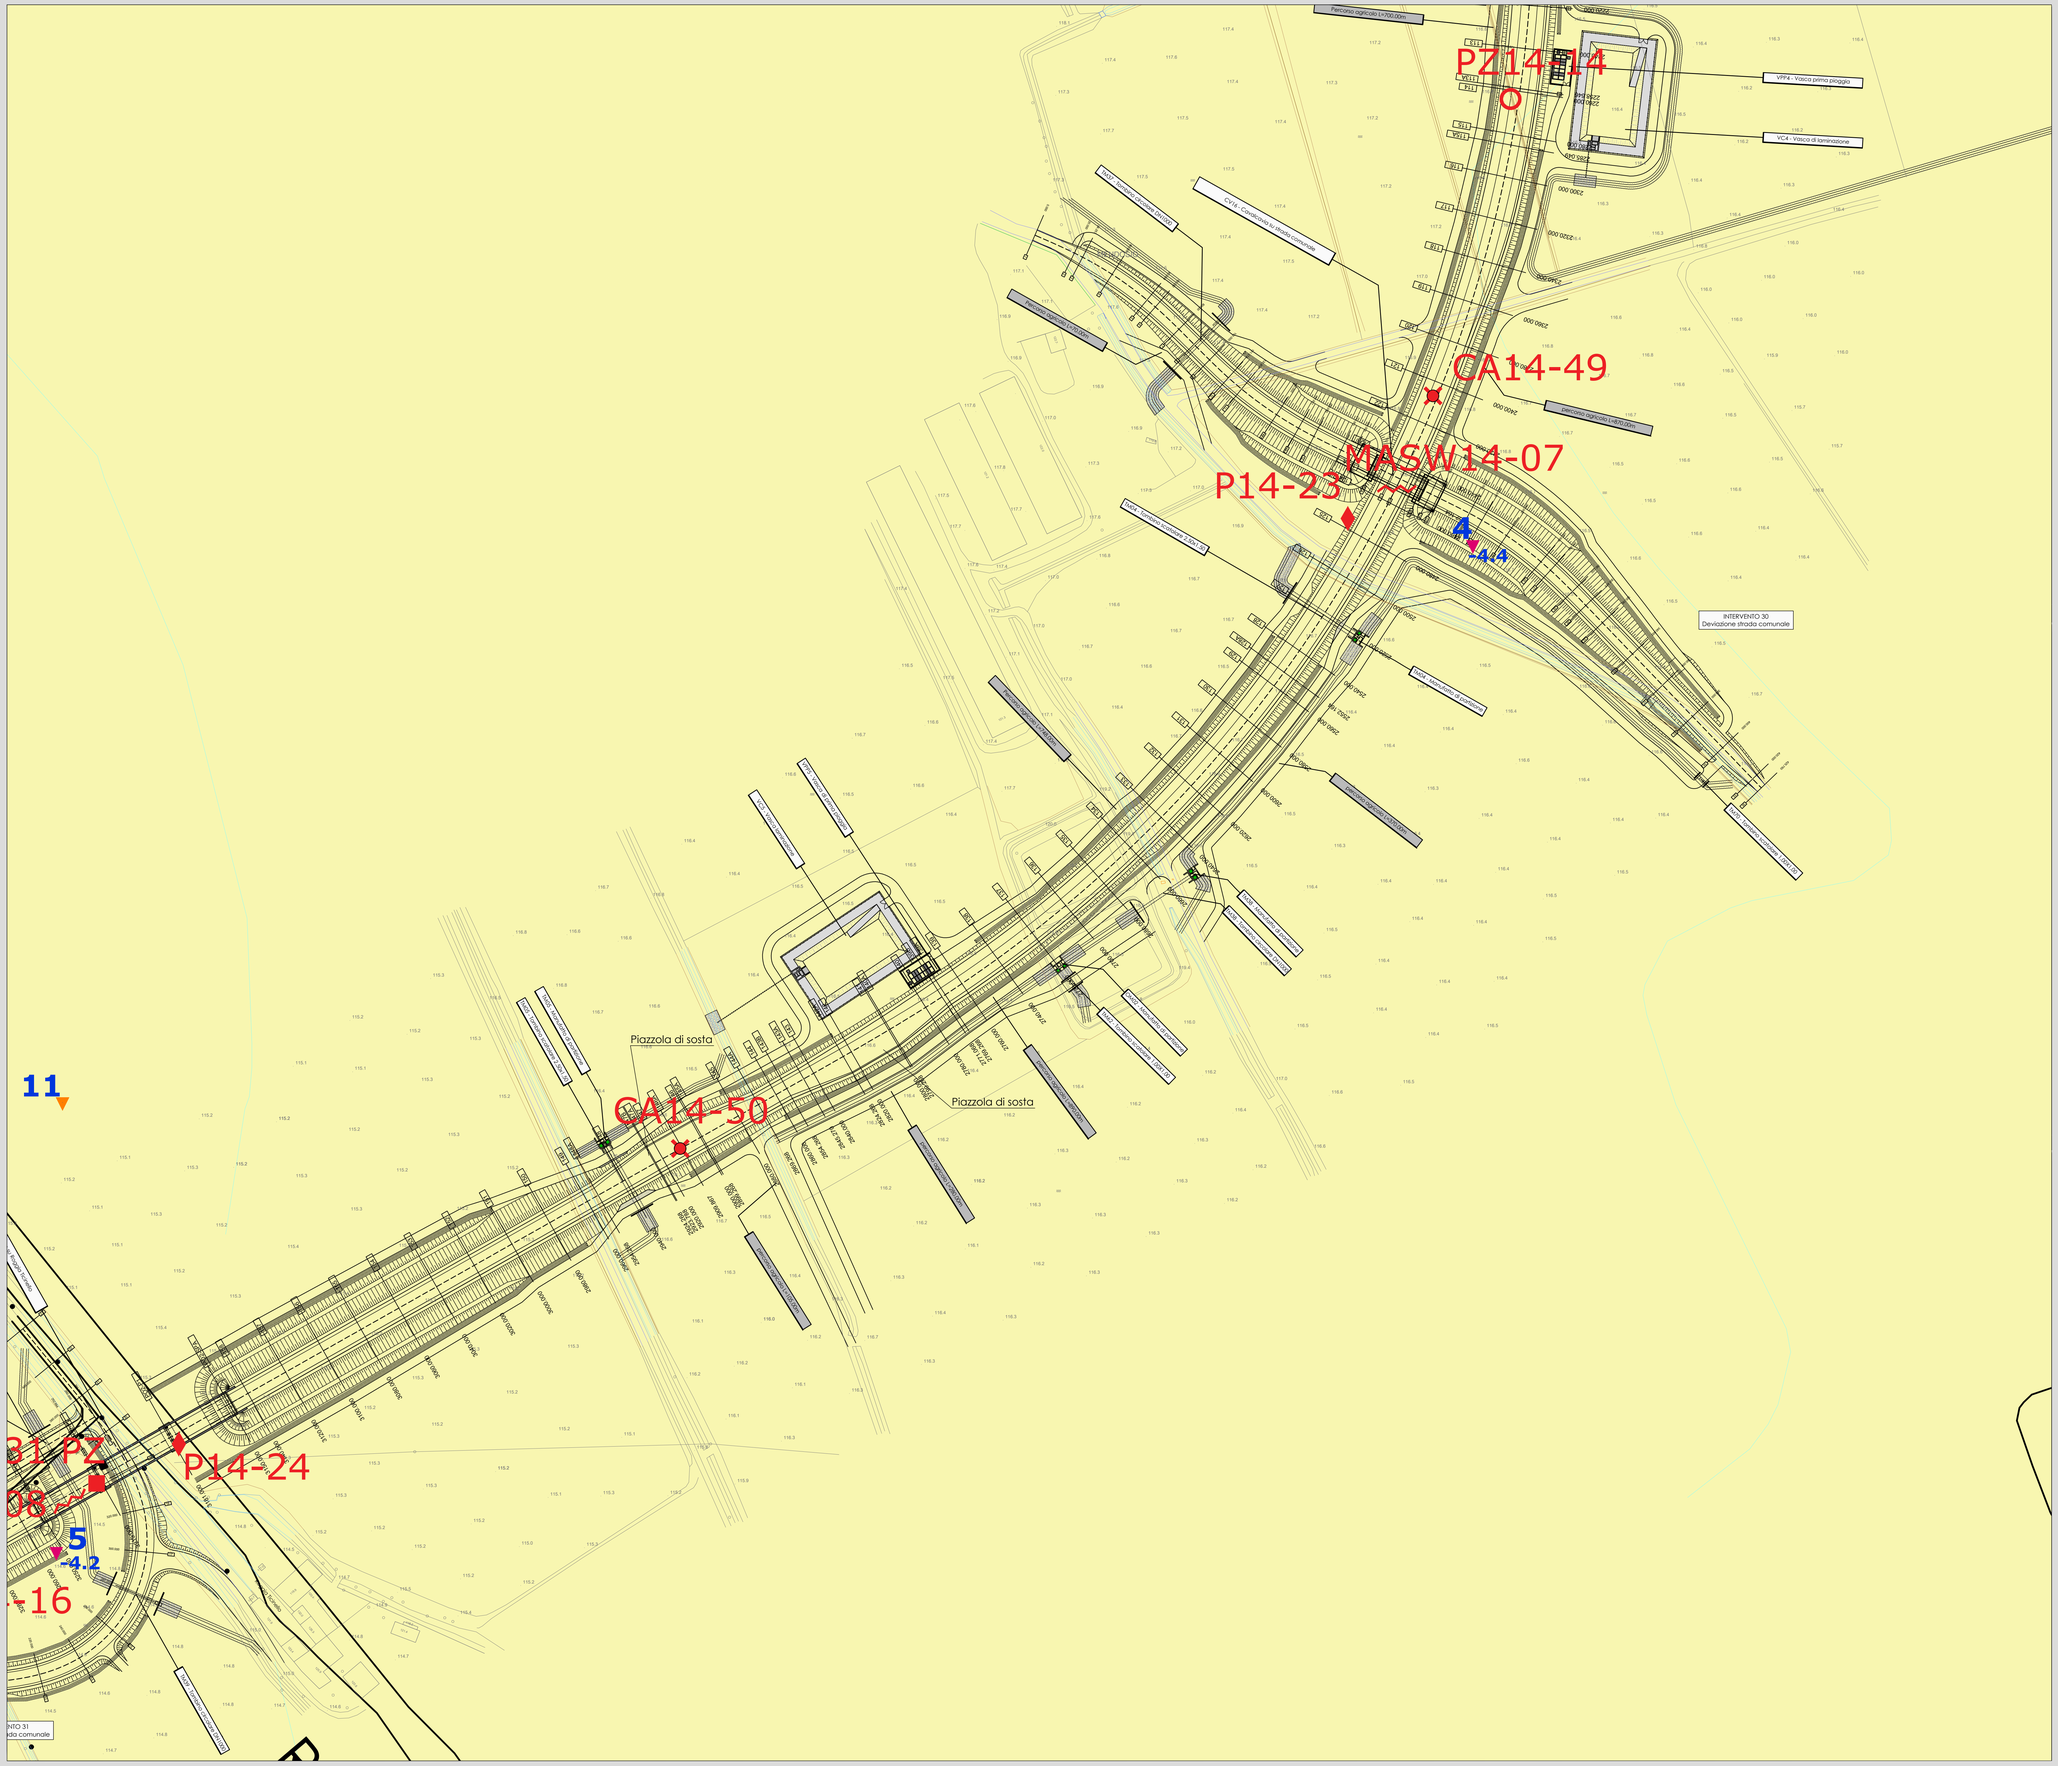
PZ14-14
CA14-49
MASW14-07
P14-23
CA14-50
P14-24
Piazzola di sosta
Piazzola di sosta
INTERVENTO 30
Deviazione strada comunale
VIP4 - Vasca prima pioggia
VC4 - Vasca di laminazione
