



PROSPETTO MURO R=1:200

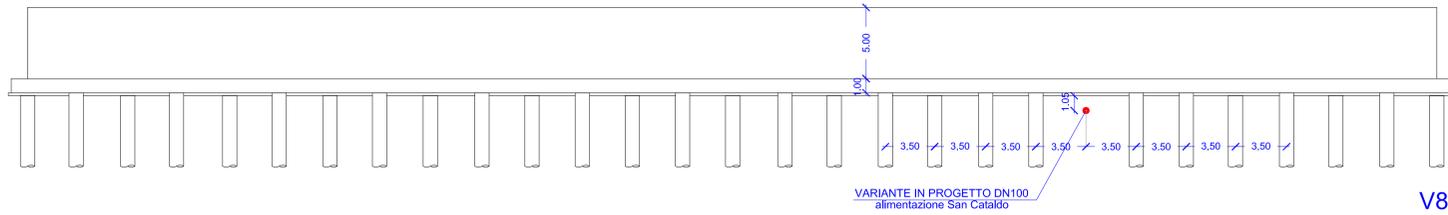

PIANTA R=1:200

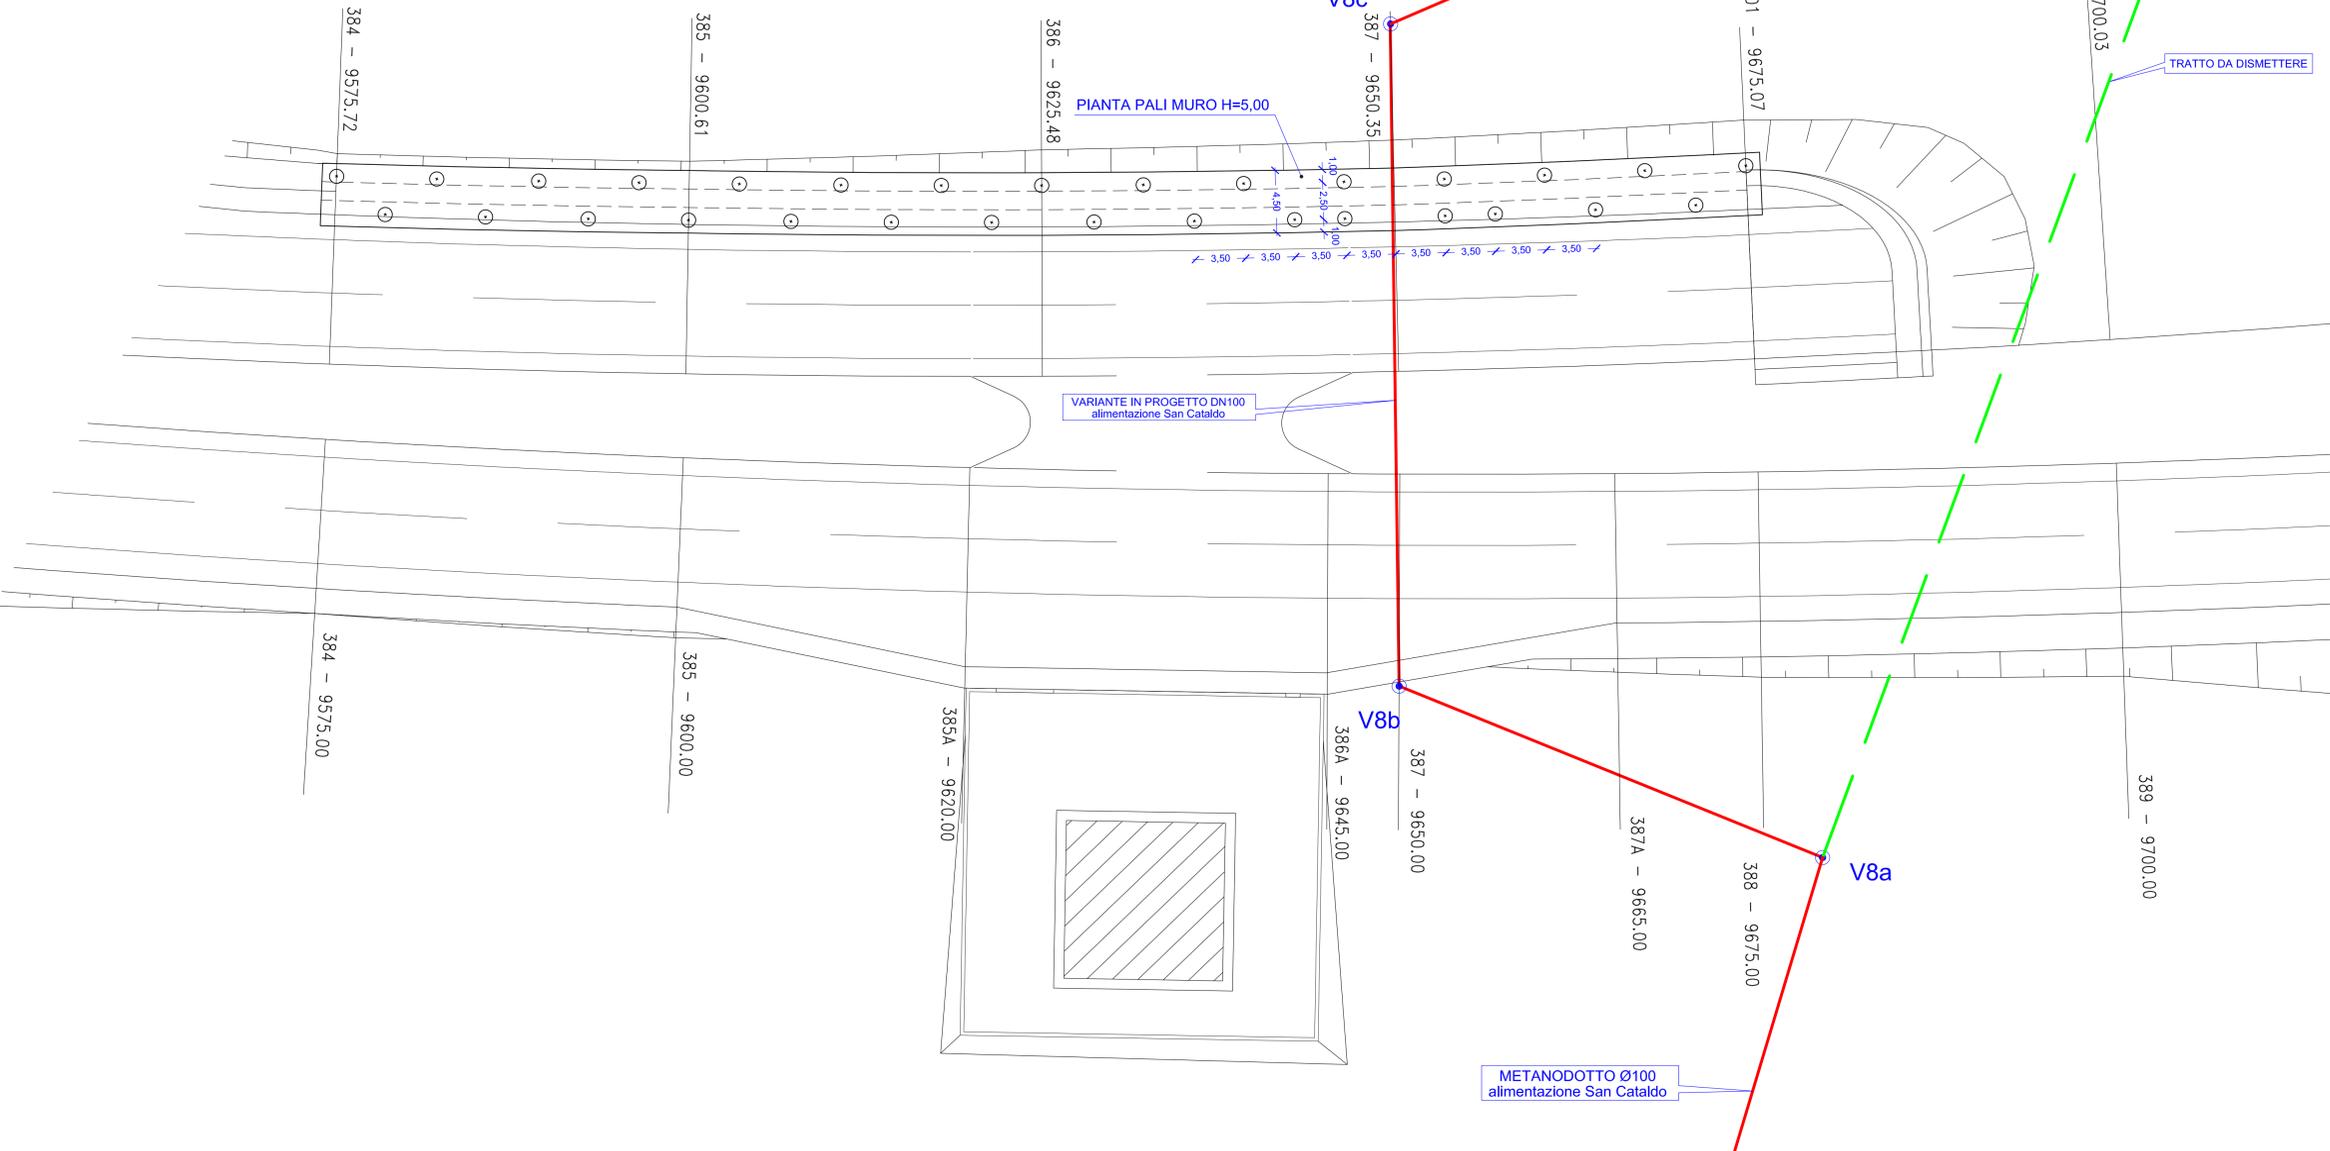

CORRIDOIO PLURIMODALE TIRRENICO-NORD EUROPA  
 ITINERARIO AGRIGENTO -CALTANISSETTA-A19  
 S.S. N° 640 "DI PORTO EMPEDOCLE"  
 AMMODERNAMENTO E ADEGUAMENTO ALLA CAT. B DEL D.M. 5.11.2001  
 Dal km 44+000 allo svincolo con l'A19

PROGETTO DEFINITIVO

GRUPPO DI PROGETTAZIONE

ATI:  
 TECHNITAL s.p.a. (mandataria)  
 S.I.S. Studio di Ingegneria Stradale s.r.l.  
 DELTA Ingegneria s.r.l.  
 INFRATEC s.r.l. Consulting Engineering  
 PROGIN s.p.a.

RESPONSABILI DI PROGETTO

Dott. Ing. M. Roccosia  
 Ordine Ing. Tirreni n° 41665  
 Prof. Ing. A. Bevilacqua  
 Ordine Ing. Palermo n° 4008  
 Dott. Ing. M. Carfano  
 Ordine Ing. Agrigento n° 4628  
 Dott. Ing. N. Troccoli  
 Ordine Ing. Potenza n° 836  
 Dott. Ing. S. Esposito  
 Ordine Ing. Roma n° 20837

IL COORDINATORE DELLE ATTIVITA'

Dott. Ing. Nicola D'Alessandro  
 Ordine degli Ingegneri di Agrigento n° 4895

VISTO IL RESPONSABILE DEL PROCEDIMENTO

Dott. Ing. Massimiliano Fidenzi

VISTO IL RESPONSABILE DEL SERVIZIO PROGETTAZIONE

Dott. Ing. Antonio Valente

DATA

PROTOCOLLO

INTERFERENZA   
 PARTICOLARE COSTRUTTIVO INTEGRATIVO

CODICE PROGETTO	NOME FILE	REVISIONE	FOGLIO	SCALA:
L0407B D 0501	IND4 INT SIND5.dwg	A	01	1:200
CODICE ELAB. T011N041NTSNO5				
D				
C				
B				
A	EMMISSIONE a seguito istruttoria ANAS 19/03/07	Aprile 2007	V. Boffè	F. Arculli
REV.	DESCRIZIONE	DATA	VERIFICATO RESP. TECNICO	APPROVATO RESP. DI SETTORE