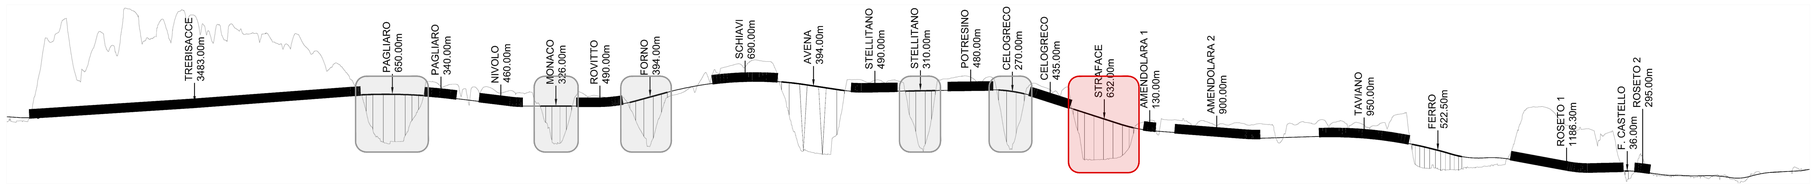

Miglioramenti in termini di ottemperanza alle Delibere CIPE

Aspetti relativi alla CANTIERIZZAZIONE

1.3.1 - [...] vengano limitati il più possibile i tempi costruttivi nel tratto compreso tra il viadotto Forno e Ferro caratterizzati da alternanza di viadotti e gallerie (MATTM);

- ***Industrializzazione*** *del processo costruttivo → Maggiore* ***qualità e controllo dei materiali****;*
- ***Industrializzazione*** *delle fasi realizzative → Ottimizzazione* ***velocità di montaggio.***

Aspetti relativi alla QUALITA' ARCHITTETTONICA

1.8.1a - Si prescrive, nei limiti di spesa definiti per l'investimento, che venga sviluppato un approfondimento delle soluzioni mirato alla realizzazione di opere di particolare qualità architettonica, che, mediante modifiche strutturali e formali che prevedano l'uso di materiali e strutture in grado di "alleggerire" le opere ([...] utilizzo di pile con forme più snelle e più leggere di quelle in calcestruzzo) tenda ad ottenere un effetto il più possibile trasparente e cromatismi coerenti al contesto paesaggistico (MiBACT);

1.8.1b - Si prescrive, nei limiti di spesa definiti per l'investimento, che venga sviluppato un approfondimento delle soluzioni mirato alla realizzazione di opere di particolare qualità architettonica, che, in particolare [...], sia specificatamente finalizzato al raggiungimento di un miglior inserimento compositivo e formale delle opere nel contesto paesaggistico delle fiumare [...] (MiBACT);

- *Implementazione di* ***forme più snelle e leggere***
  - → *Incremento della* ***trasparenza****;*
  - → *Miglioramento dell'****inserimento ambientale e paesaggistico****;*
  - → *Puntare alla* ***coerenza cromatica*** *con il contesto.*

Aspetti relativi alla OMOGENEITA' E FLESSIBILITA' DEI MATERIALI

- *Implementazione di* ***soluzioni architettoniche e strutturali simili a quelle già adottate per gli impalcati*** *finalizzate ad uniformare le tempistiche e le tipologie di interventi ispettivi e manutentivi.*

STATO ANTE-OPERAM

SOLUZIONE DI PROGETTO DI VARIANTE

ANAS S.p.A.
Direzione Generale

DG 41/08

LAVORI DI COSTRUZIONE DEL 3° MEGALOTTO DELLA S.S. 106 JONICA - CAT. B -
DALL'INNESTO CON LA S.S. 534 (km 365+150) A ROSETO CAPO SPULICO (km 400+000)

PROGETTO ESECUTIVO DI VARIANTE

INQUADRAMENTO DELL'INTERVENTO

Viadotto Straface
FOTOINSERIMENTI

Il DIRETTORE DEI LAVORI
Data
Firma

Il COORDINATORE per la SICUREZZA in fase di ESECUZIONE
Data
Firma

RACALBUTO
LAURA
30.11.2023
15:23:10
GMT+01:00

webuild
SS Jonica

CONTRAENTE GENERALE:
SIRJO S.C.p.A.
Amministratore Delegato:
Dott. Ing. Salvatore Lieto

Il progettista:
Dott. Ing. S. Lieto

SALVATORE
LIETO
13.10.2023
10:14:52
GMT+01:00

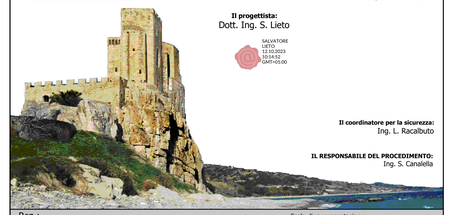

Il coordinatore per la sicurezza:
Ing. L. Racalbuto

IL RESPONSABILE DEL PROCEDIMENTO:
Ing. S. Canalella

Rep.: -
Scala di rappresentazione: -

Codice Progetto: L O 7 1 6 C V 2 0 0 1
Codice Elaborato: T 0 0 E G 0 0 G E N F O 0 7 A

Rev.	Data	Descrizione	Redatto	Verificato	Approvato
A	06.10.2023	Variante n. 1 - cfr. LO716CV2001 T00 EG00 GEN RE07	U.T. Sirjo	U.T. Sirjo	Ing. S. Lieto