PV 2023

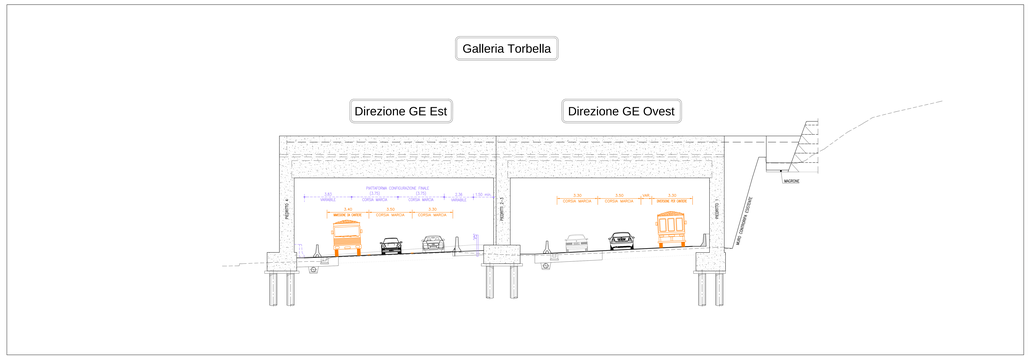

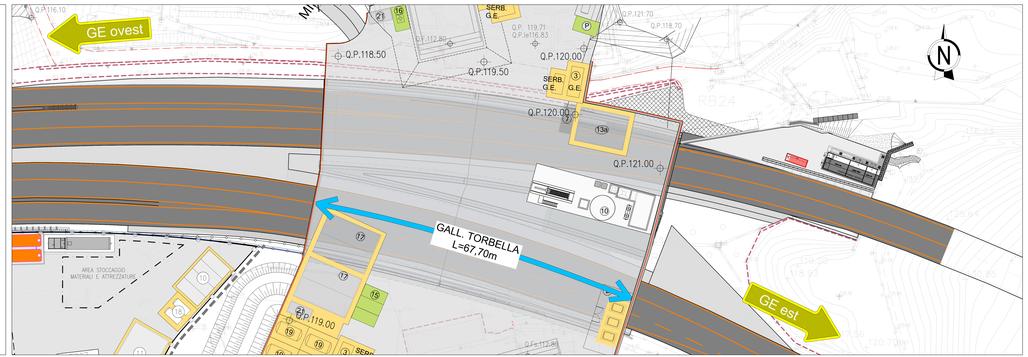

PD 2012

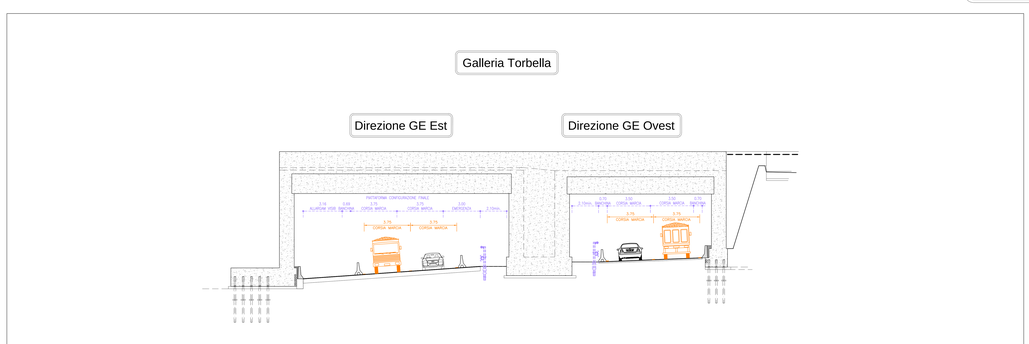

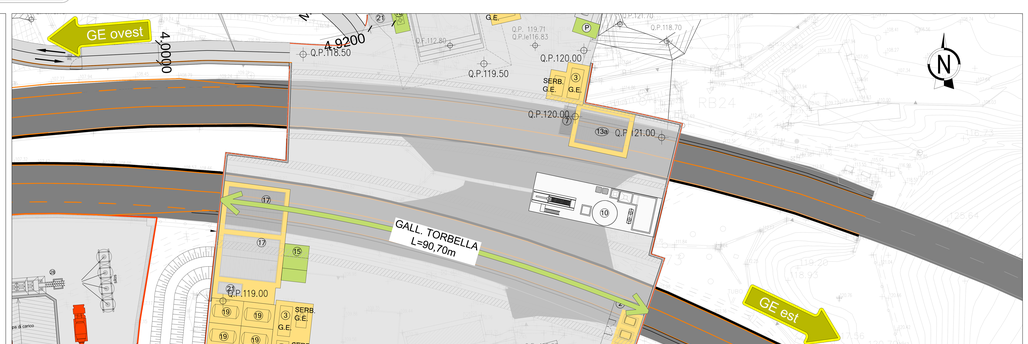

CLAUDIO NUCCI
19.01.2024
19:01:2024
18:04:44
GMT+01:00