FASE CANTIERE PV

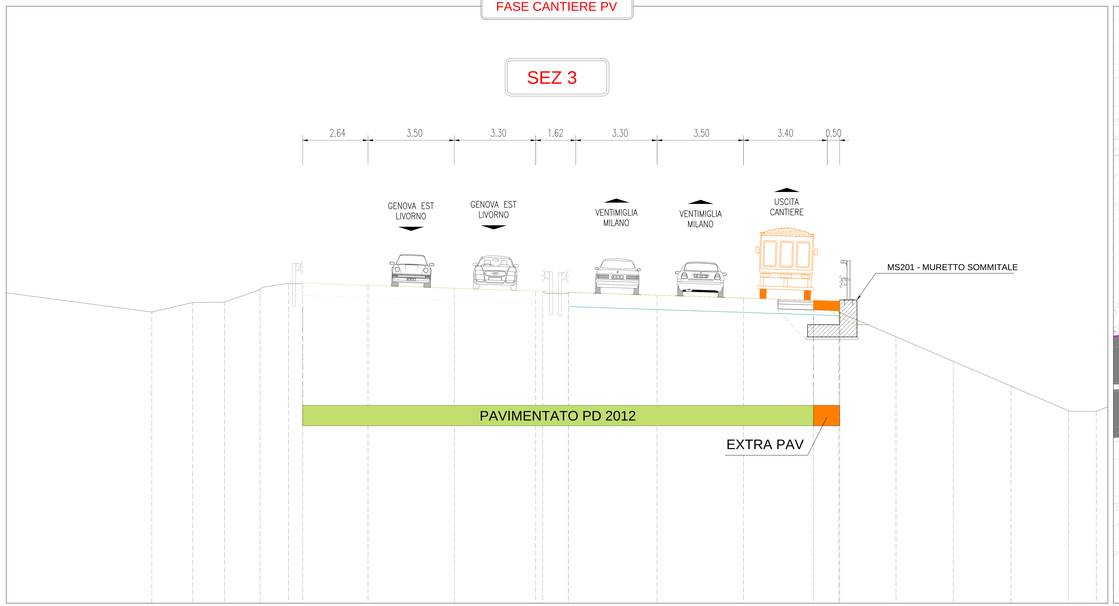

FASE CANTIERE PD + ALLARGAMENTI PV

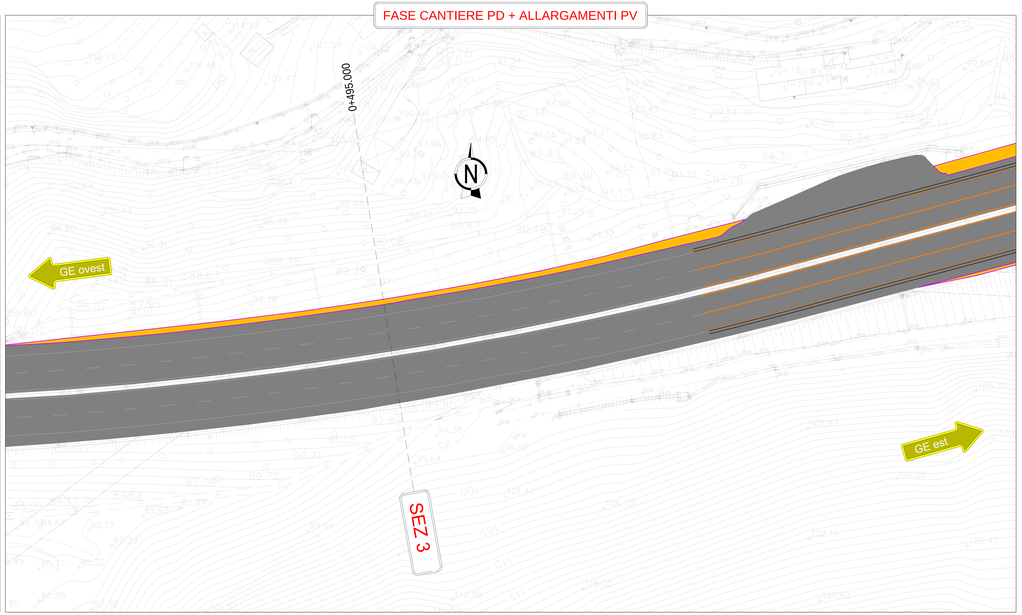

CLAUDIO
RUCCI
PKE
19.01.2024
18:09:53
GMT+01:00