



PROGETTO AUTORIZZATO

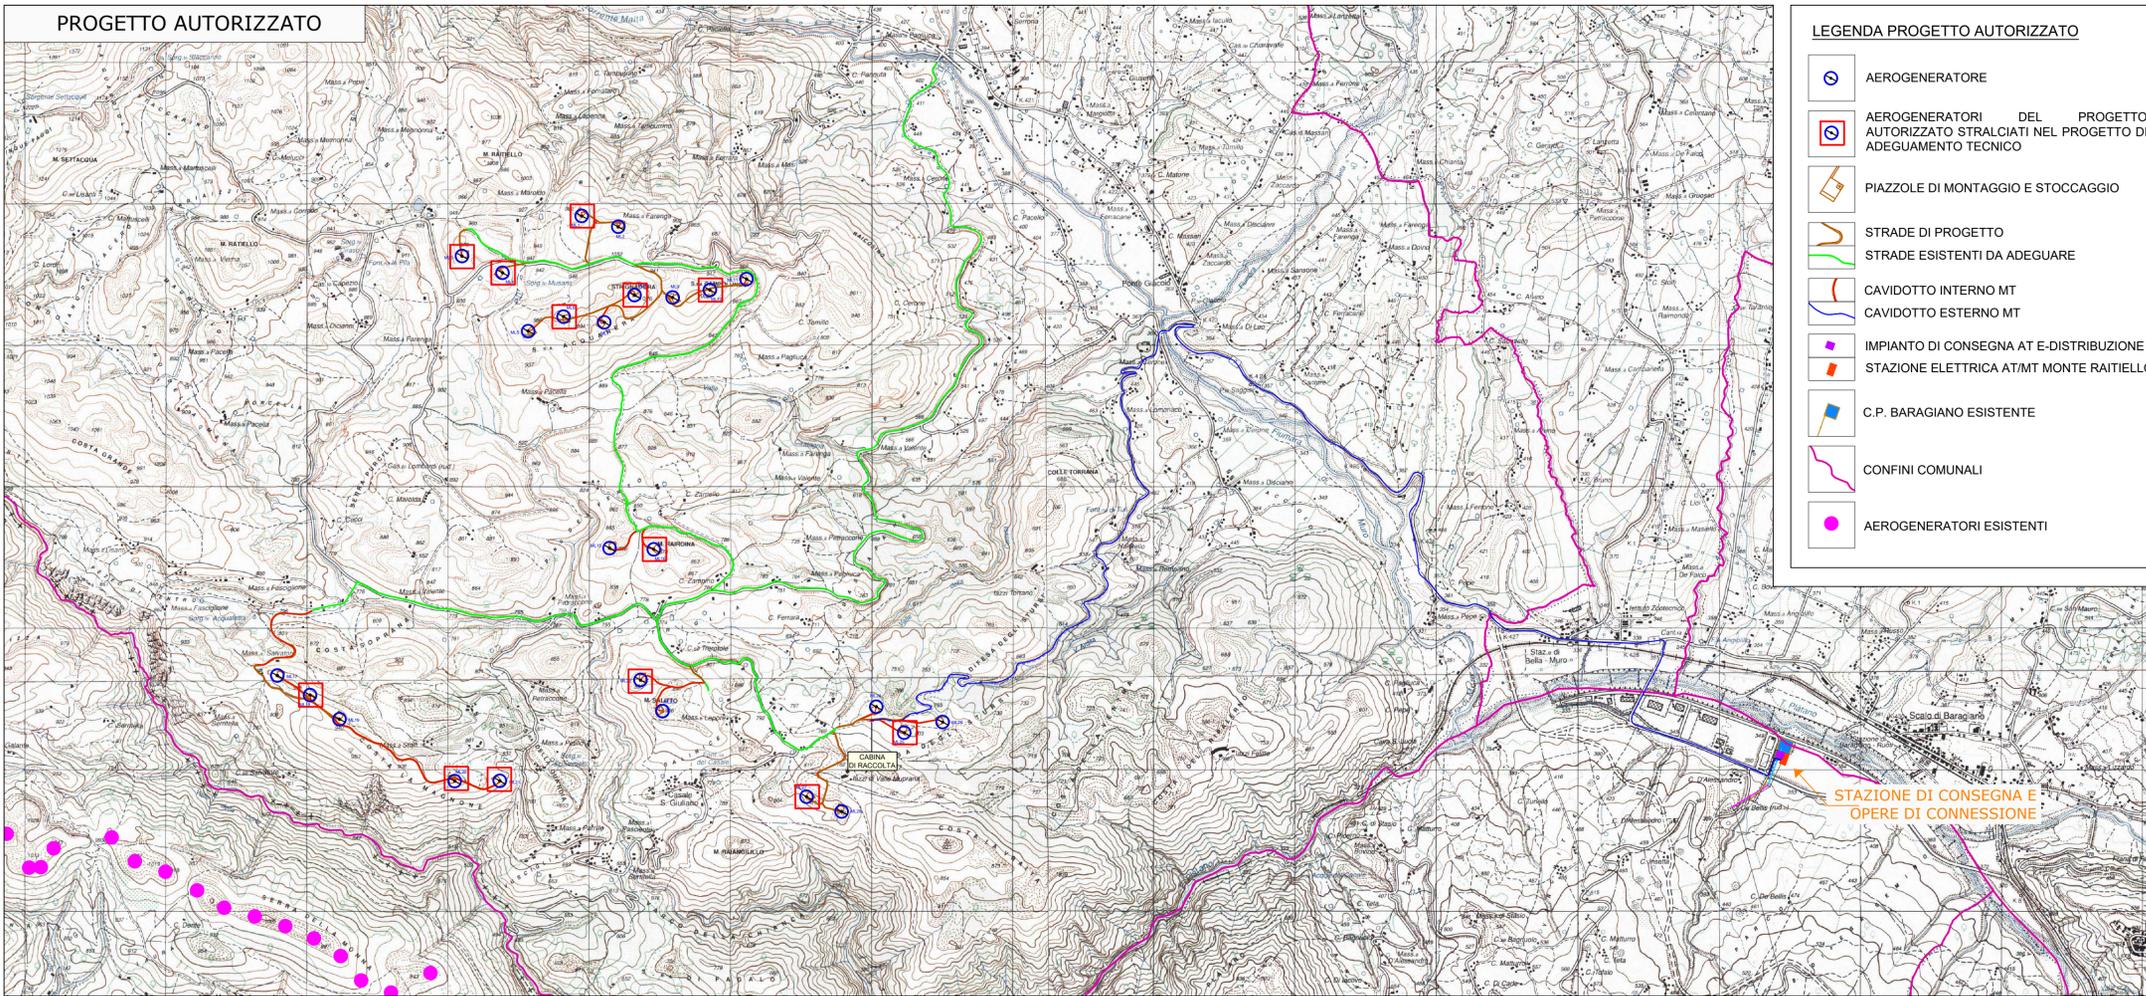


LEGENDA PROGETTO AUTORIZZATO

- AEROGENERATORE
- AEROGENERATORI DEL PROGETTO AUTORIZZATO STRALCIATI NEL PROGETTO DI ADEGUAMENTO TECNICO
- PIAZZOLE DI MONTAGGIO E STOCCAGGIO
- STRADE DI PROGETTO
- STRADE ESISTENTI DA ADEGUARE
- CAVIDOTTO INTERNO MT
- CAVIDOTTO ESTERNO MT
- IMPIANTO DI CONSEGNA AT E-DISTRIBUZIONE
- STAZIONE ELETTRICA AT/MT MONTE RAITIELLO
- C.P. BARAGIANO ESISTENTE
- CONFINI COMUNALI
- AEROGENERATORI ESISTENTI


INQUADRAMENTO A SCALA REGIONALE

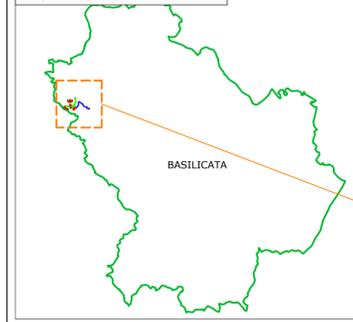

INQUADRAMENTO A SCALA COMUNALE

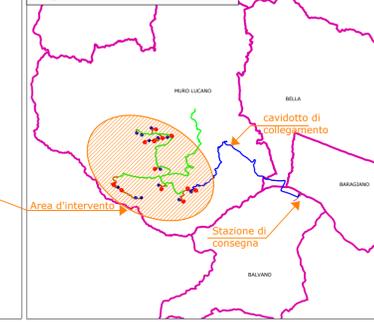

PROGETTO DI ADEGUAMENTO TECNICO

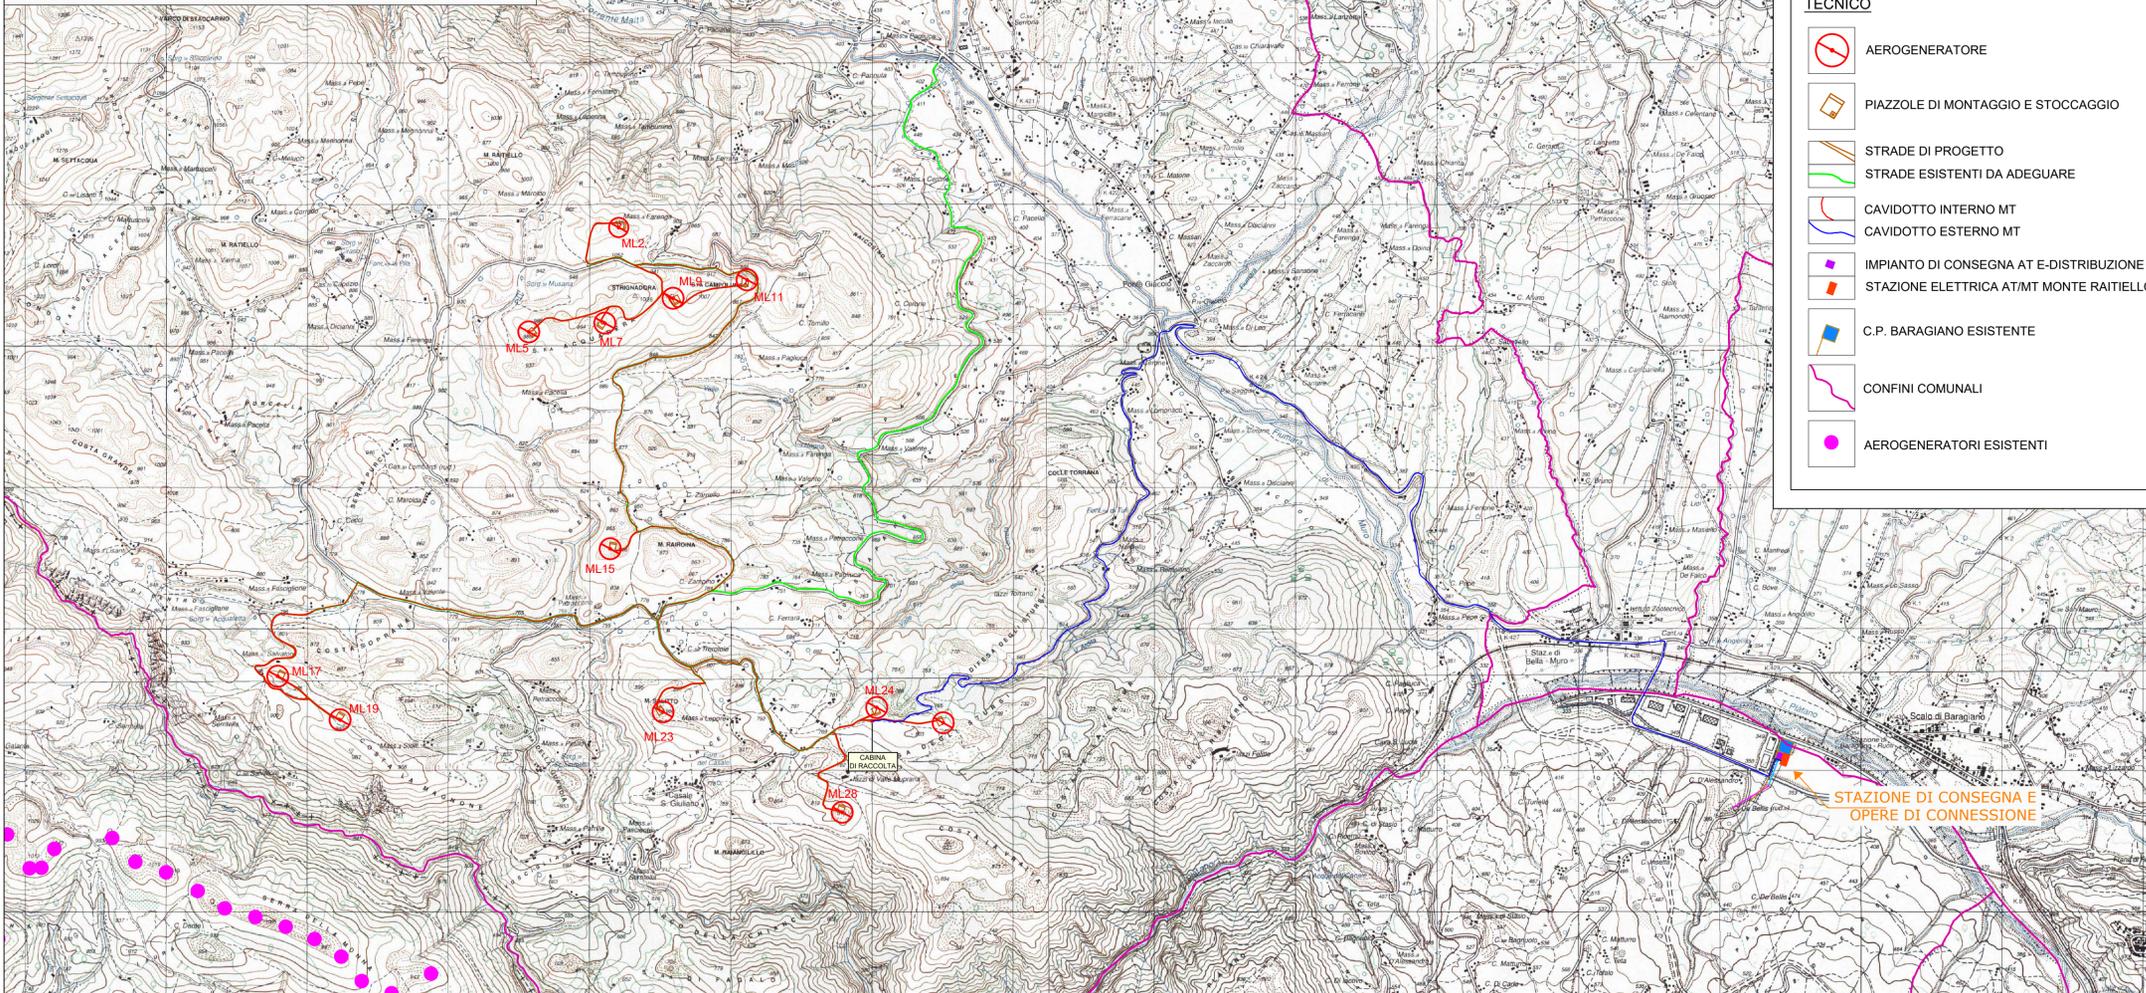

LEGENDA PROGETTO DI ADEGUAMENTO TECNICO

- AEROGENERATORE
- PIAZZOLE DI MONTAGGIO E STOCCAGGIO
- STRADE DI PROGETTO
- STRADE ESISTENTI DA ADEGUARE
- CAVIDOTTO INTERNO MT
- CAVIDOTTO ESTERNO MT
- IMPIANTO DI CONSEGNA AT E-DISTRIBUZIONE
- STAZIONE ELETTRICA AT/MT MONTE RAITIELLO
- C.P. BARAGIANO ESISTENTE
- CONFINI COMUNALI
- AEROGENERATORI ESISTENTI

REGIONE BASILICATA
 PROVINCIA DI POTENZA
 Comuni di:
 Muro Lucano - Bella - Balvano- Baragiano
 LOCALITA' "Monte Raitiello"

PROGETTO DEFINITIVO DI ADEGUAMENTO TECNICO PER LA REALIZZAZIONE DI UN IMPIANTO DI PRODUZIONE DI ENERGIA ELETTRICA DA FONTE EOLICA E RELATIVE OPERE DI CONNESSIONE - 12 AEROGENERATORI
 Progetto originario a 25 aerogeneratori autorizzato con DGR N° 1415 del 23/10/12

Sezione 1 :
 INQUADRAMENTO GENERALE

Titolo elaborato:
Corografia di Inquadramento su IGM con confronto layout autorizzato e layout di variante

N. Elaborato: **1.1**

Scala: **1:25.000**

Proponente

MONTE RAITIELLO SR

Via della Tecnica, 18 - 85100 - Potenza (PZ)
 CF 01531560789
 monteraitiello@pec.it

Legale Rappresentante
Donato Macchia

Progettazione

TENPROJECT

sede legale e operativa
 San Martino Sannita (BN) Loc. Chianarile snc Area Industriale
 sede operativa
 Lucera (FG) via A. La Cava 114
 P.IVA 01462940623
 Azienda con sistema gestione qualità Certificato N. 50 100 11873

Progettista
Dott. Ing. Nicola Forte



| Rev. | Data | Elaborazione | Approvazione | Emissione | DESCRIZIONE |
|------|--------------|--------------|--------------|-----------|-------------|
| 00 | OTTOBRE 2023 | VC | PM | NF | EMISSIONE |
| | | sigla | sigla | sigla | |

Nome File sorgente: GE.AGB01.PDV.1.1.2.R00.dwg | Nome file stampa: GE.AGB01.PDV.1.1.R00.pdf | Formato di stampa: 610x840