


PROGETTO AUTORIZZATO


LEGENDA PROGETTO AUTORIZZATO

-  AEROGENERATORE
-  AEROGENERATORI DEL PROGETTO AUTORIZZATO STRALCIATI NEL PROGETTO DI ADEGUAMENTO TECNICO
-  PIAZZOLE DI MONTAGGIO E STOCCAGGIO
-  STRADE DI PROGETTO
-  STRADE ESISTENTI DA ADEGUARE
-  CAVIDOTTO INTERNO MT
-  CAVIDOTTO ESTERNO MT
-  IMPIANTO DI CONSEGNA AT E-DISTRIBUZIONE
-  STAZIONE ELETTRICA AT/MT MONTE RAITIELLO
-  C.P. BARAGIANO ESISTENTE
-  CONFINI COMUNALI
-  AEROGENERATORI ESISTENTI

INQUADRAMENTO A SCALA REGIONALE

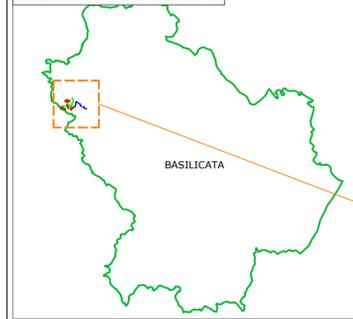

INQUADRAMENTO A SCALA COMUNALE

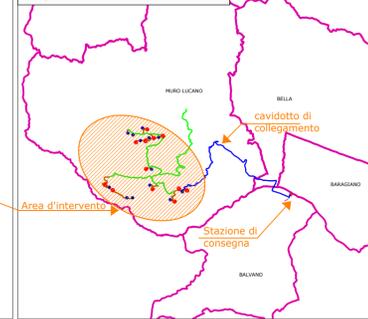

STAZIONE DI CONSEGNA E OPERE DI CONNESSIONE

PROGETTO DI ADEGUAMENTO TECNICO

LEGENDA PROGETTO DI ADEGUAMENTO TECNICO

-  AEROGENERATORE
-  PIAZZOLE DI MONTAGGIO E STOCCAGGIO
-  STRADE DI PROGETTO
-  STRADE ESISTENTI DA ADEGUARE
-  CAVIDOTTO INTERNO MT
-  CAVIDOTTO ESTERNO MT
-  IMPIANTO DI CONSEGNA AT E-DISTRIBUZIONE
-  STAZIONE ELETTRICA AT/MT MONTE RAITIELLO
-  C.P. BARAGIANO ESISTENTE
-  CONFINI COMUNALI
-  AEROGENERATORI ESISTENTI

STAZIONE DI CONSEGNA E OPERE DI CONNESSIONE

REGIONE BASILICATA
 PROVINCIA DI POTENZA
 Comuni di:
 Muro Lucano - Bella - Balvano- Baragiano
 LOCALITA' "Monte Raitiello"

PROGETTO DEFINITIVO DI ADEGUAMENTO TECNICO PER LA REALIZZAZIONE DI UN IMPIANTO DI PRODUZIONE DI ENERGIA ELETTRICA DA FONTE EOLICA E RELATIVE OPERE DI CONNESSIONE - 12 AEROGENERATORI
 Progetto originario a 25 aerogeneratori autorizzato con DGR N° 1415 del 23/10/12

Sezione 1 :
 INQUADRAMENTO GENERALE

Titolo elaborato:
Inquadramento su ortofoto con confronto layout autorizzato e layout di variante

N. Elaborato: 1.2

Scala: 1:25.000

Proponente

MONTE RAITIELLO SH

Via della Tecnica, 18 - 85100 - Potenza (PZ)
 CF 01531560789
 monteraitiello@pec.it

Legale Rappresentante
Donato Macchia

Progettazione

TENPROJECT

sede legale e operativa
 San Martino Sannita (BN) Loc. Chianarile snc Area Industriale
 sede operativa
 Lucera (FG) via A. La Cava 114
 P.IVA 01462940623
 Azienda con sistema gestione qualità Certificato N. 50 100 11873

Progettista
Dott. Ing. Nicola Forte

Rev.	Data	Elaborazione	Approvazione	Emissione	DESCRIZIONE
00	OTTOBRE 2023	VC	PM	NF	EMISSIONE
		sigla	sigla	sigla	
Nome File sorgente		GE_AGB01_PDV.1.1_2.R00.dwg	Nome file stampa	GE_AGB01_PDV.1.2.R00.pdf	Formato di stampa 610x840