




**LEGENDA PROGETTO AUTORIZZATO**

- AEROGENERATORE
- AEROGENERATORI DEL PROGETTO AUTORIZZATO STRALCIATI NEL PROGETTO DI ADEGUAMENTO TECNICO
- PIAZZOLE DI MONTAGGIO E STOCCAGGIO
- STRADE DI PROGETTO
- STRADE ESISTENTI DA ADEGUARE
- CAVIDOTTO INTERNO MT

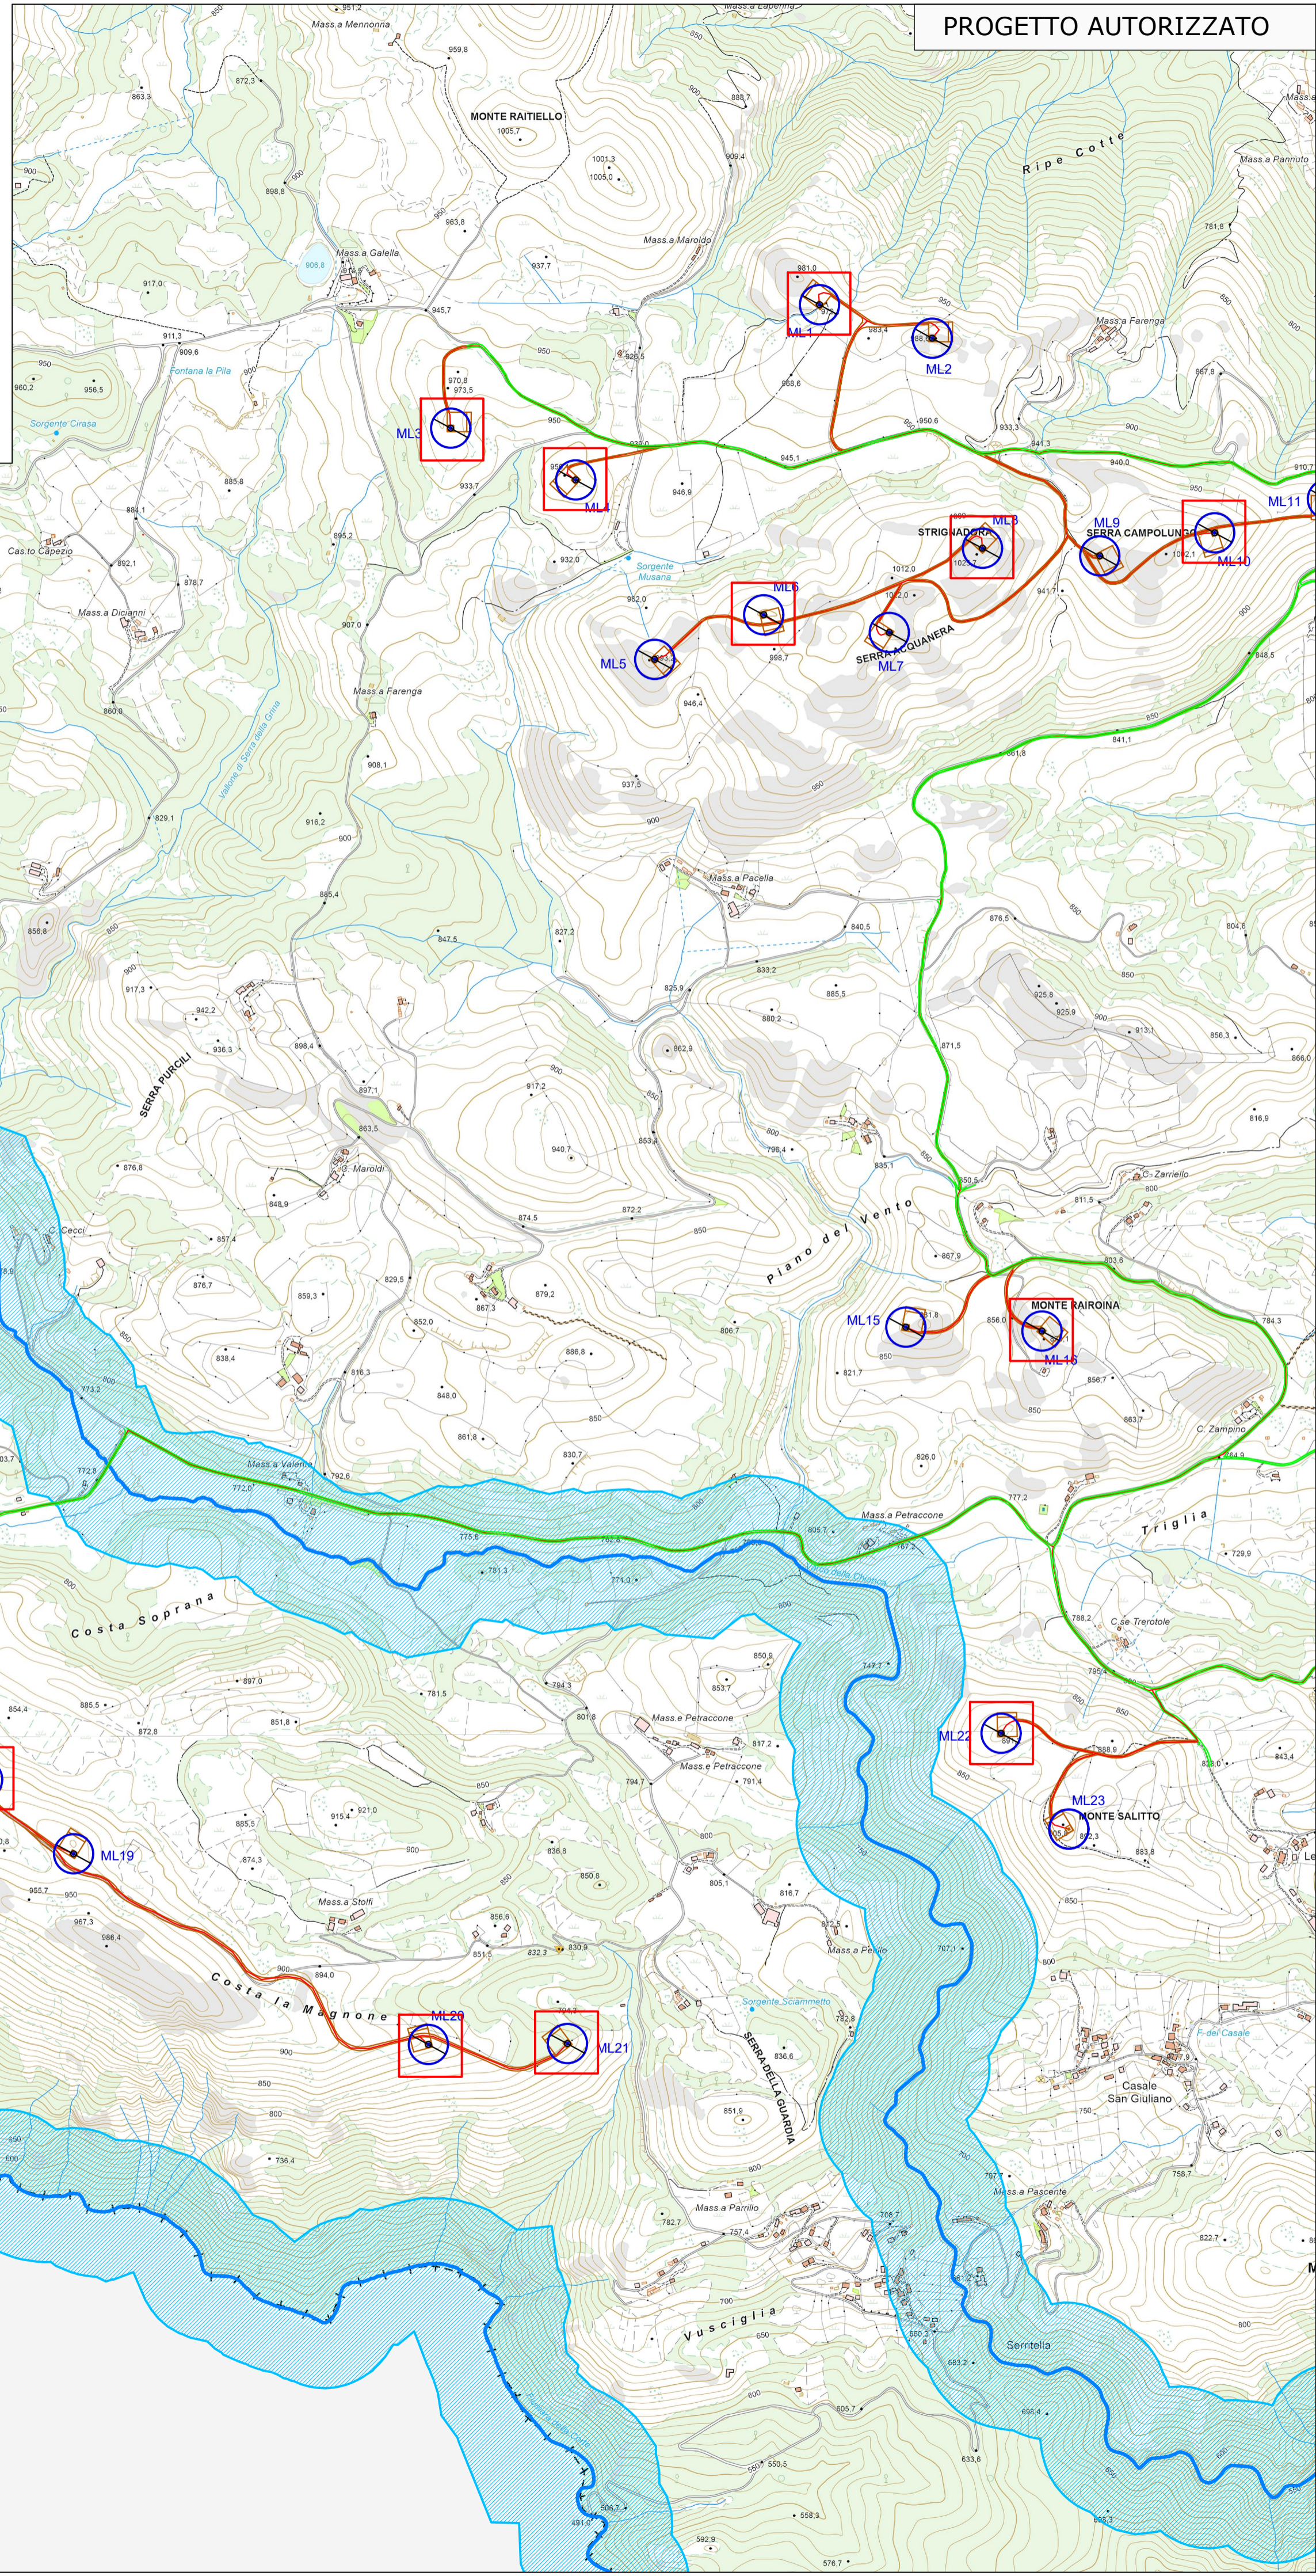

**LEGENDA PROGETTO DI ADEGUAMENTO TECNICO**

- AEROGENERATORE
- PIAZZOLE DI MONTAGGIO E STOCCAGGIO
- STRADE DI PROGETTO
- STRADE ESISTENTI DA ADEGUARE
- CAVIDOTTO INTERNO MT

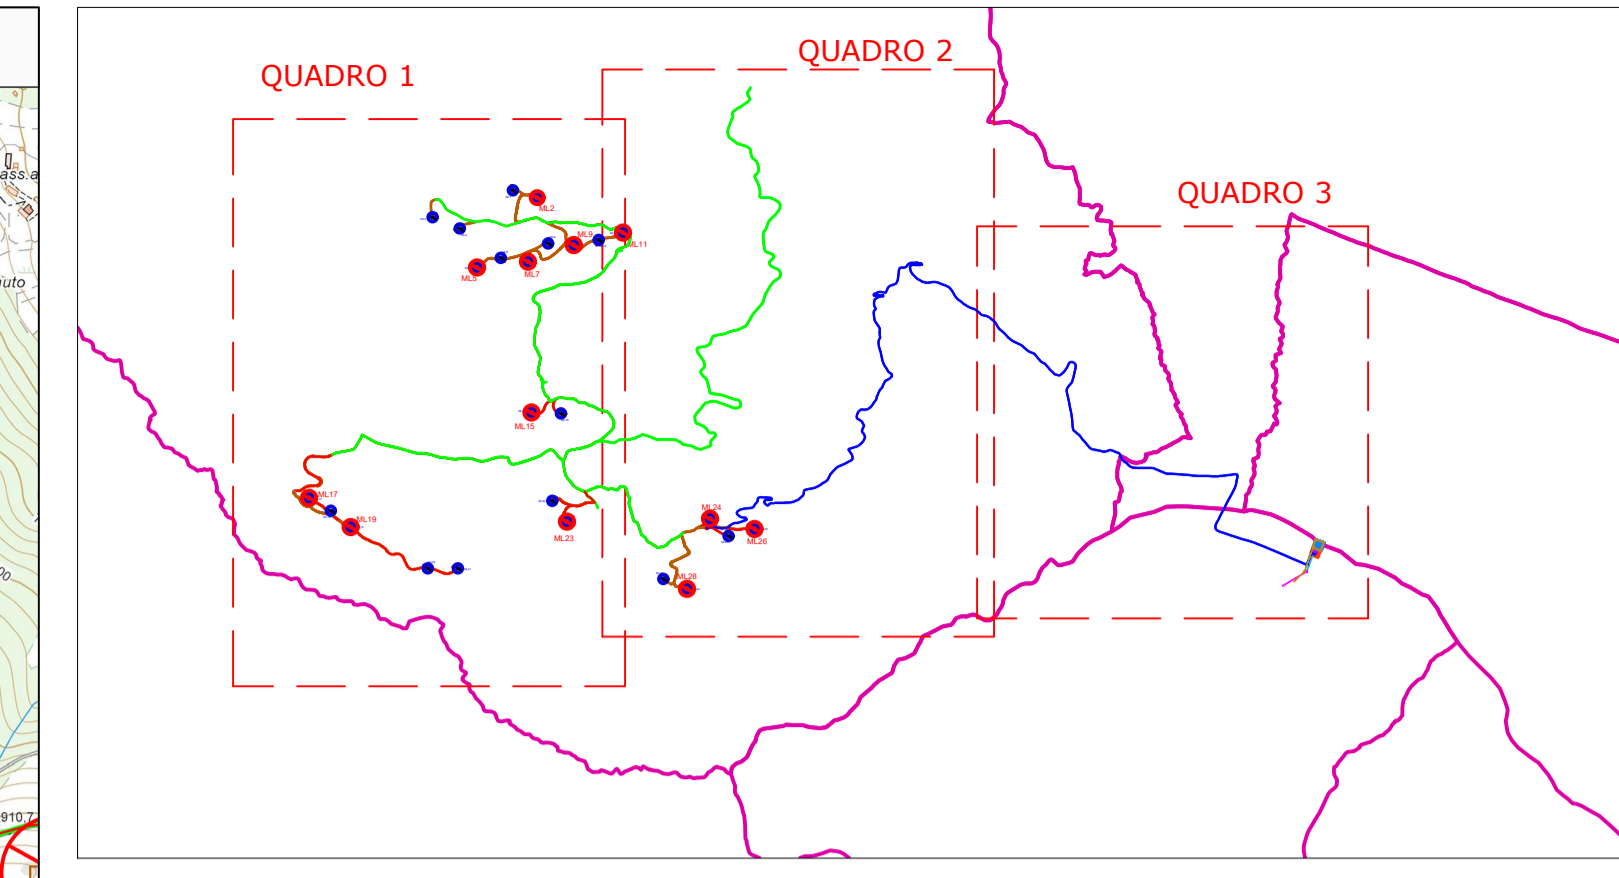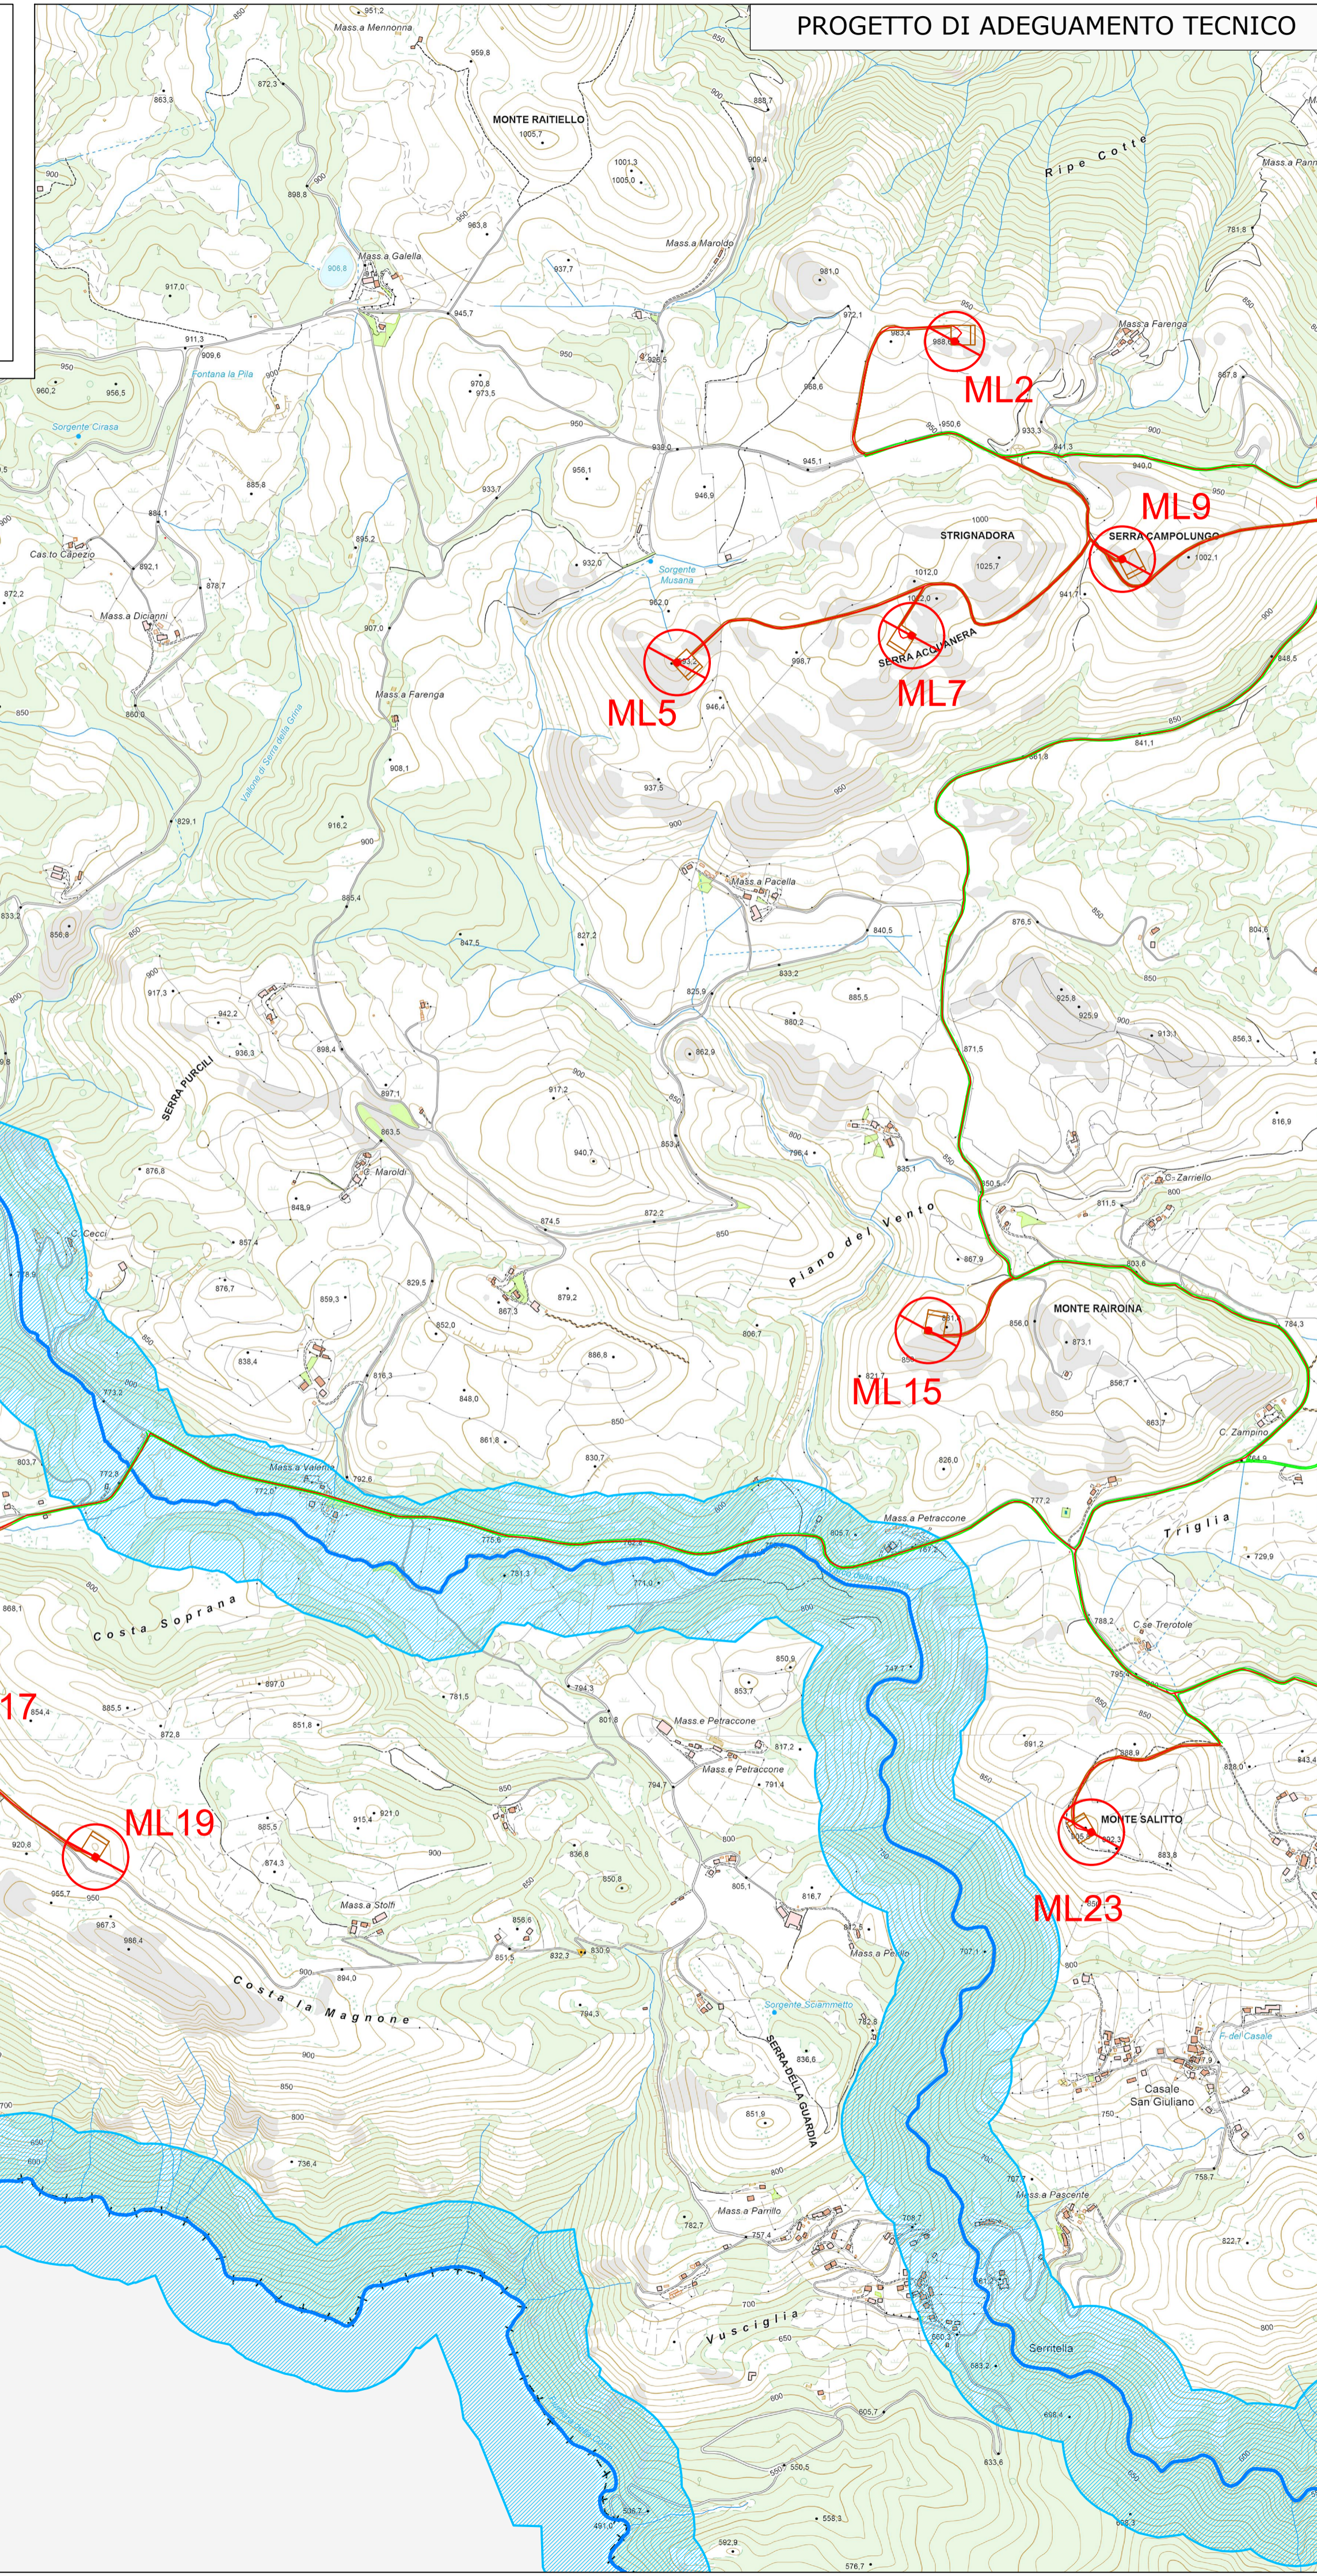

- AREE TUTELATE PER D.LGS 42/04**
- FIUMI TORRENTI E CORSI D'ACQUA iscritti negli elenchi di cui al testo unico approvato con Regio decreto 11-12-1933 n. 1775
  - SPONDE DI FIUMI TORRENTI E CORSI D'ACQUA PER UNA FASCIA DI 150m (ex legge 431/85)
  - BENI DI INTERESSE ARCHEOLOGICO tutela diretta
  - FORESTE E BOSCHI
  - BENI DI INTERESSE ARCHEOLOGICO tutela indiretta

AREE DI MONTAGNA ECCEDENTI I 1200m: non presenti nell'areale

**PATRIMONIO STORICO ARTISTICO**

- TRATTURI (D.Lgs.42/04 e succ.mm.e ii.)

BENI PAESAGGISTICI (art.136) - non presenti nell'areale

BENI DI INTERESSE MONUMENTALE (art.10) - non presenti nell'areale

**PIANI PAESISTICI DI AREA VASTA:** non presenti nell'areale

REGIONE BASILICATA  
 PROVINCIA DI POTENZA  
 Comuni di:  
 Muro Lucano - Bella - Balvano - Baragiano  
 LOCALITA' "Monte Raitello"

PROGETTO DEFINITIVO DI ADEGUAMENTO TECNICO PER LA REALIZZAZIONE DI UN IMPIANTO DI PRODUZIONE DI ENERGIA ELETTRICA DA FONTE EOLICA E RELATIVE OPERE DI CONNESSIONE - 12 AEROGENERATORI  
 Progetto originario a 25 aerogeneratori autorizzato con DGR N° 1415 del 23/10/12

Sezione 2 - STUDIO D'INSERIMENTO URBANISTICO E VINCOLISTICO

Titolo elaborato:  
**INQUADRAMENTO VINCOLISTICO - AREE TUTELATE AI SENSI DEL DLGS 42/04 - QUADRO 1**

N. Elaborato: 2.1.1 Scala: 1:10.000

Proponente  
**MONTE RAITIELLO Srl**  
 Via della Tecnica, 18 - 85100 - Potenza (PZ)  
 CF 01531560769  
 monteraitello@pec.it

Progettazione  
**TENPROJECT**  
 sede legale e operativa: San Martino Salento (BR) Loc. Chiantera anc Area Industriale  
 sede operativa: Lucera (FG) via A. La Cava 114  
 P.IVA n° 0458282023  
 Azienda con sistema gestione qualità Certificato N. 50 100 11873

Legale Rappresentante  
**Donato Macchia**

Progettista  
**Dott. Ing. Nicola Forte**



Rev.	Data	Elaborazione	Approvazione	Emissione	DESCRIZIONE
00	OTTOBRE 2023	VC	PH	NF	EMISSIONE

Nome File sorgente: GE.AGB01.PDV.2.1.1\_3\_R00.dwg | Nome file stampa: GE.AGB01.PDV.2.1.1.R00.pdf | Formato di stampa: 610X1050