
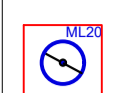

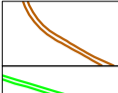



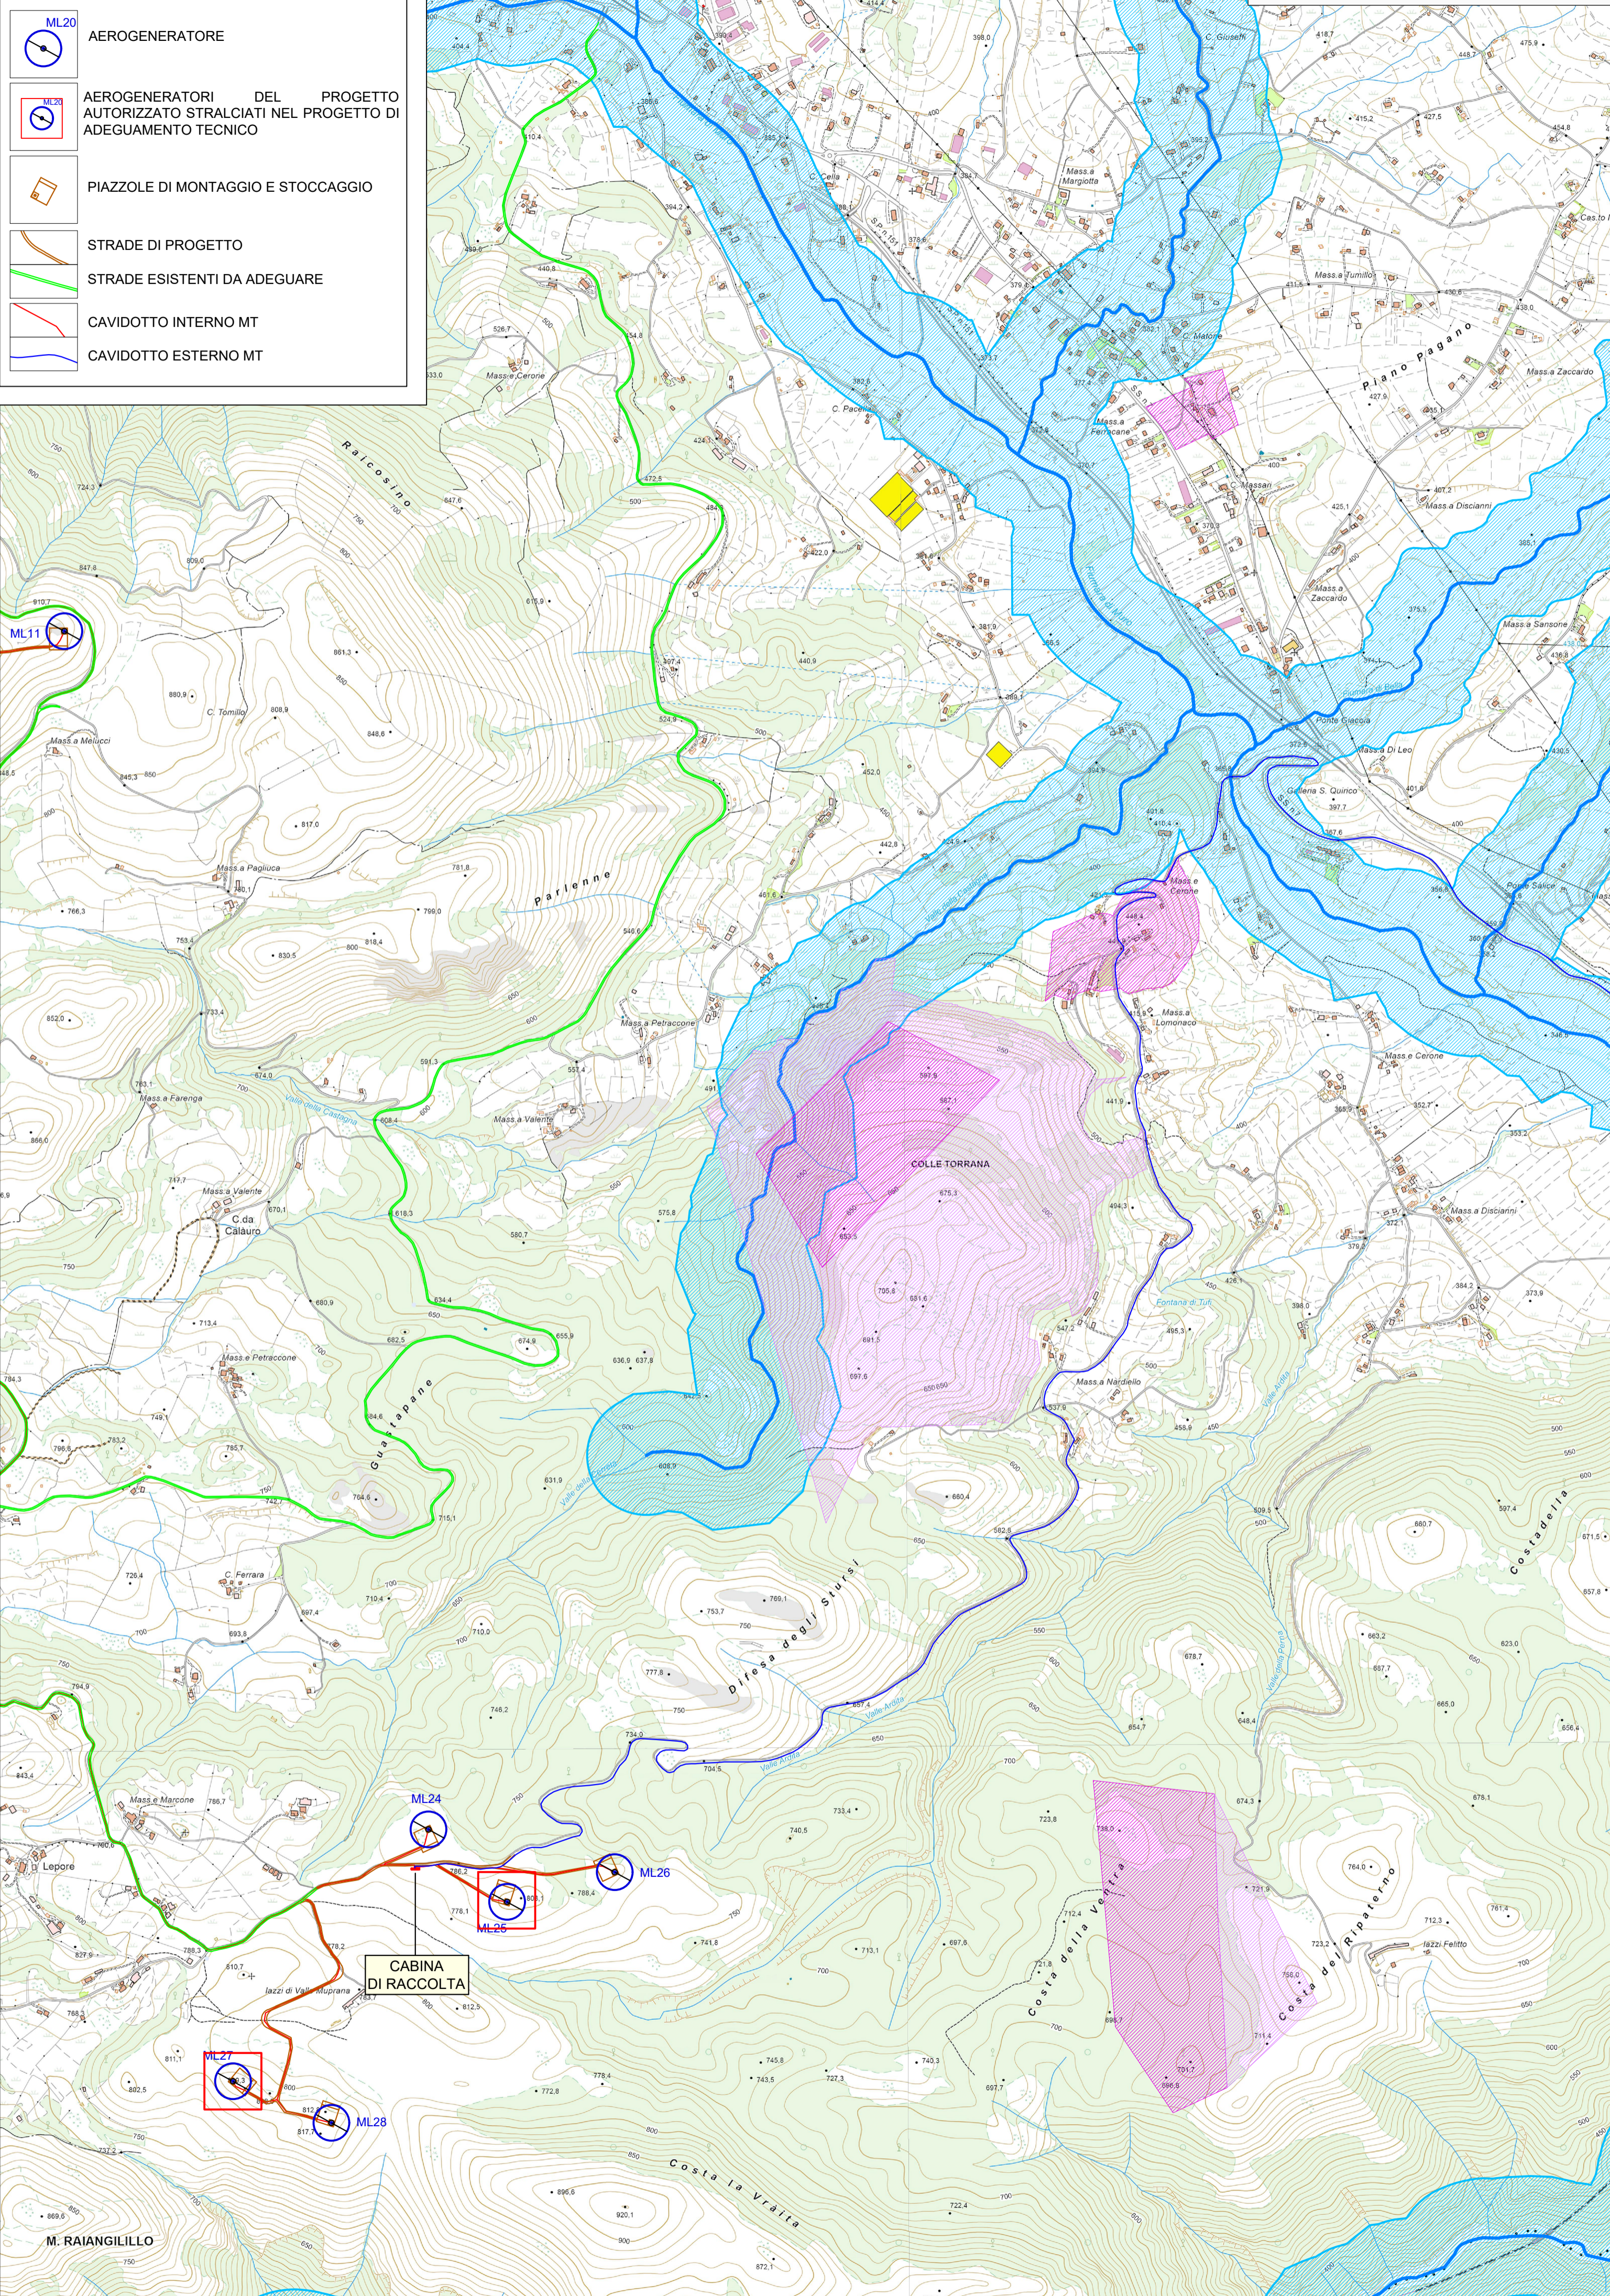








LEGENDA PROGETTO AUTORIZZATO

-  AEROGENERATORE
-  AEROGENERATORI DEL PROGETTO AUTORIZZATO STRALCIATI NEL PROGETTO DI ADEGUAMENTO TECNICO
-  PIAZZOLE DI MONTAGGIO E STOCCAGGIO
-  STRADE DI PROGETTO
-  STRADE ESISTENTI DA ADEGUARE
-  CAVIDOTTO INTERNO MT
-  CAVIDOTTO ESTERNO MT



PROGETTO AUTORIZZATO

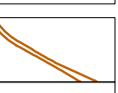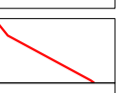

LEGENDA PROGETTO DI ADEGUAMENTO TECNICO

-  AEROGENERATORE
-  PIAZZOLE DI MONTAGGIO E STOCCAGGIO
-  STRADE DI PROGETTO
-  STRADE ESISTENTI DA ADEGUARE
-  CAVIDOTTO INTERNO MT
-  CAVIDOTTO ESTERNO MT

PROGETTO DI ADEGUAMENTO TECNICO

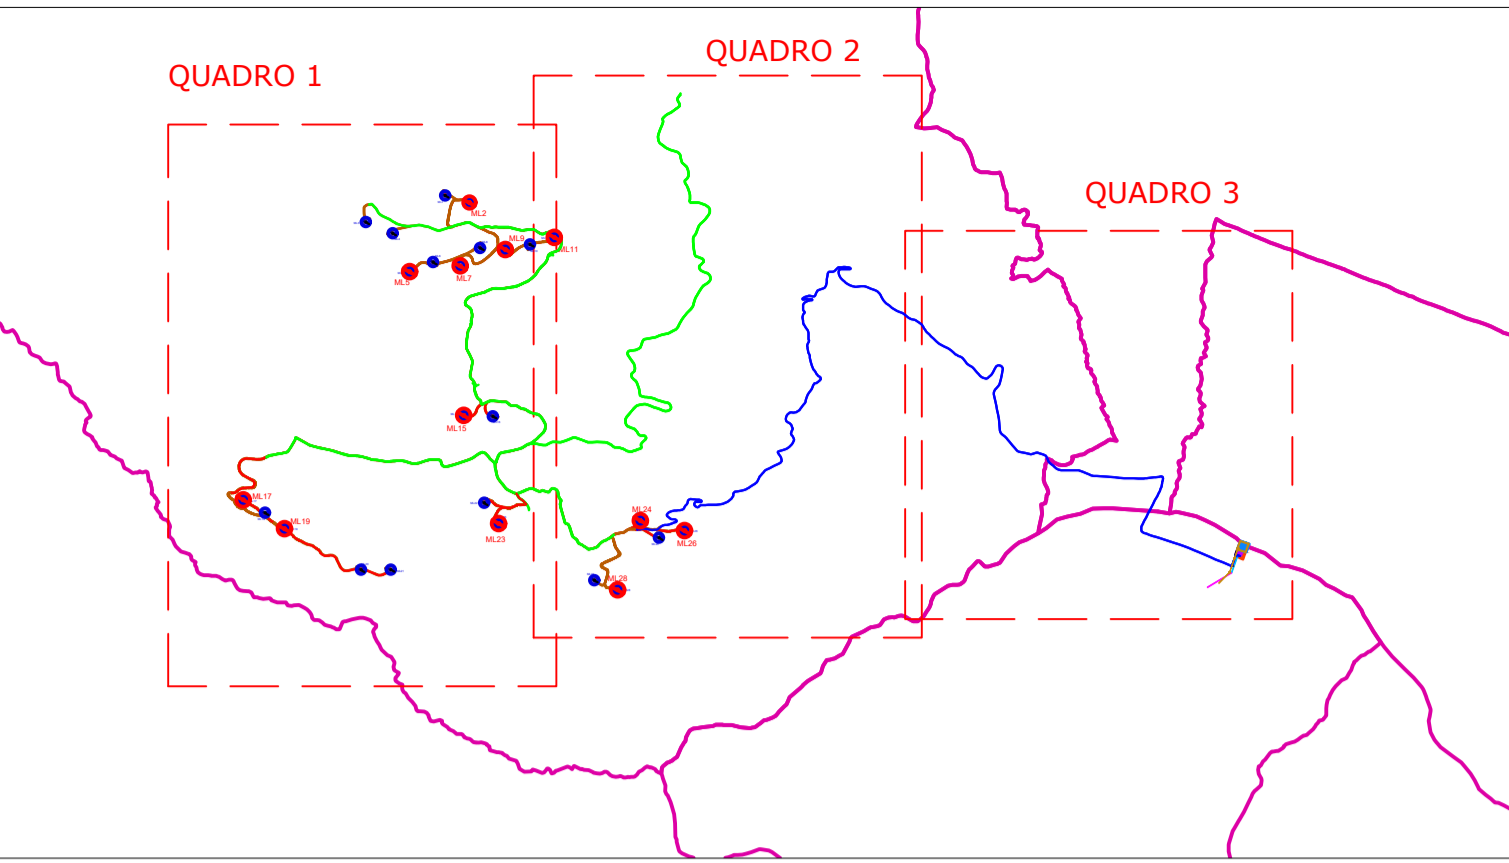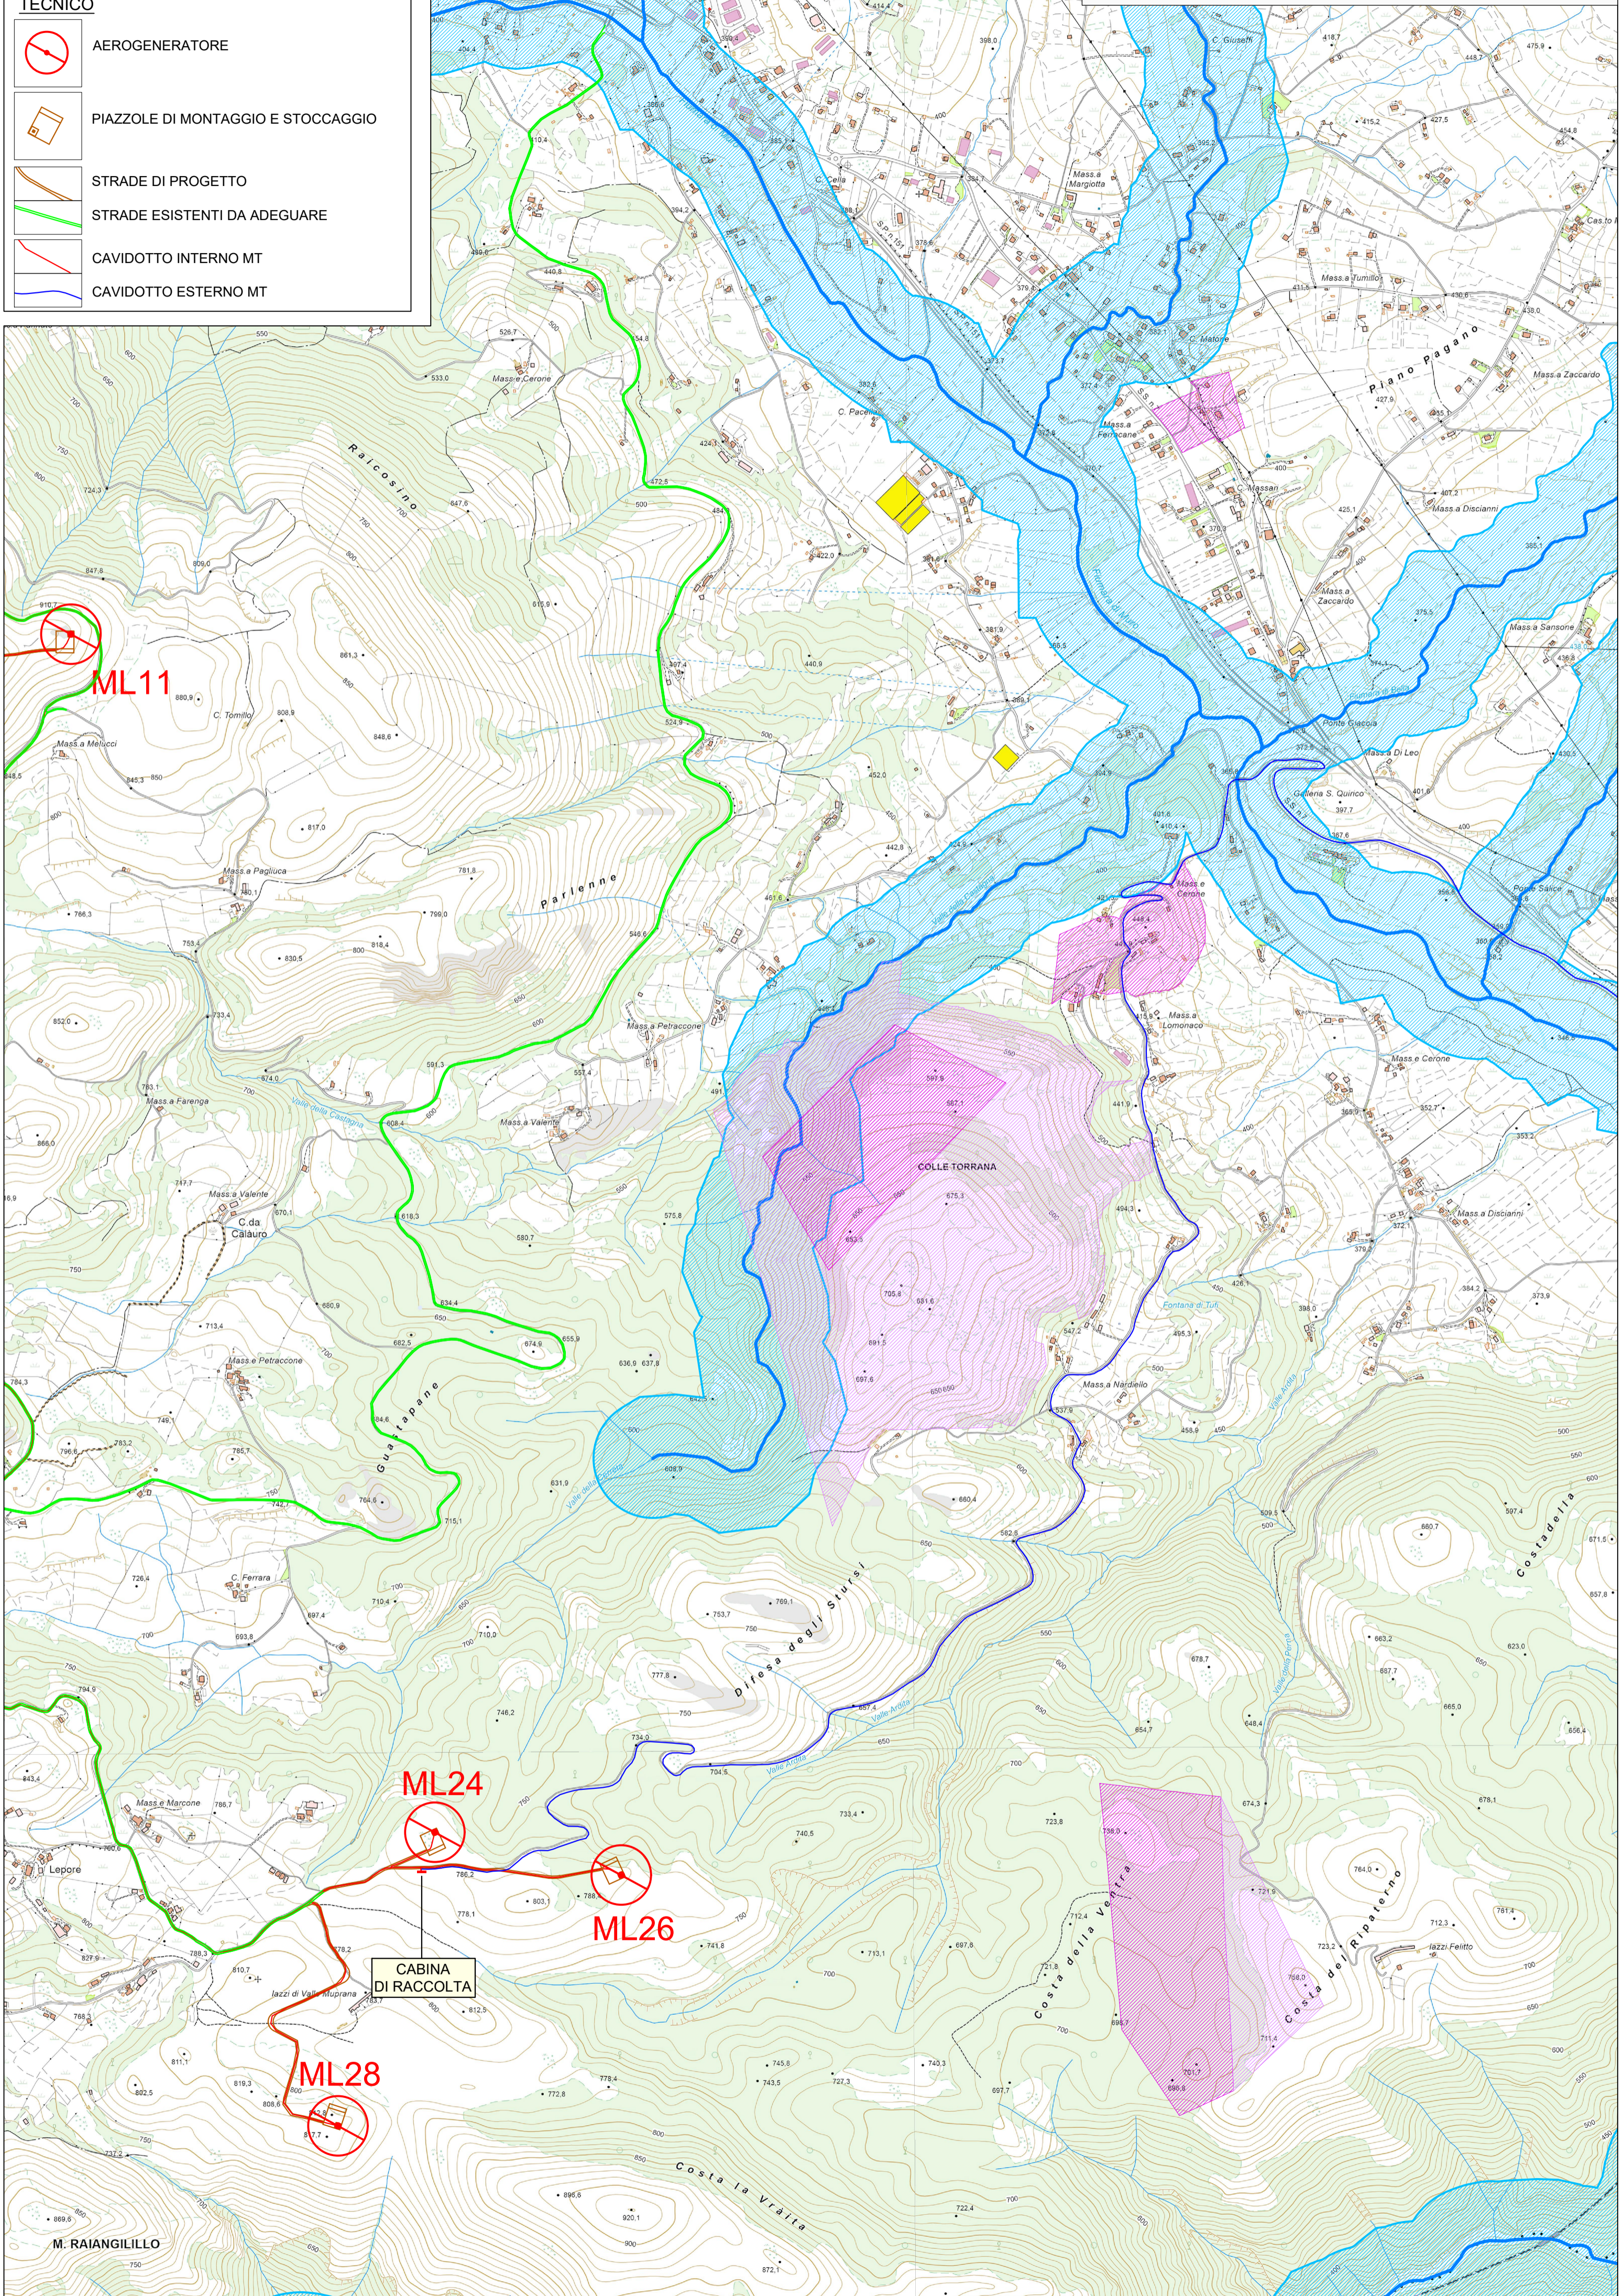

- AREE TUTELATE PER D.LGS 42/04**
-  FIUMI TORRENTI E CORSI D'ACQUA iscritti negli elenchi di cui al testo unico approvato con Regio decreto 11-12-1933 n. 1775
 -  SPONDE DI FIUMI TORRENTI E CORSI D'ACQUA PER UNA FASCIA DI 150m (ex legge 431/85)
 -  BENI DI INTERESSE ARCHEOLOGICO tutela diretta
 -  BENI DI INTERESSE ARCHEOLOGICO tutela indiretta
 -  FORESTE E BOSCHI
- AREE DI MONTAGNA ECCEDENTI I 1200m: non presenti nell'areale
- PATRIMONIO STORICO ARTISTICO**
-  TRATTURI (D.Lgs.42/04 e succ.mme.ii.)
- BENI PAESAGGISTICI (art.136) - non presenti nell'areale
 BENI DI INTERESSE MONUMENTALE (art.10) - non presenti nell'areale
- PIANI PAESISTICI DI AREA VASTA:** non presenti nell'areale

REGIONE BASILICATA
 PROVINCIA DI POTENZA
 Comuni di:
 Muro Lucano - Bella - Balvano - Baragiano
 LOCALITA' "Monte Raiello"

PROGETTO DEFINITIVO DI ADEGUAMENTO TECNICO PER LA REALIZZAZIONE DI UN IMPIANTO DI PRODUZIONE DI ENERGIA ELETTRICA DA FONTE EOLICA E RELATIVE OPERE DI CONNESSIONE - 12 AEROGENERATORI
 Progetto originario a 25 aerogeneratori autorizzato con DGR N° 1415 del 23/10/12

Sezione 2:
 STUDIO D'INSERIMENTO URBANISTICO E VINCOLISTICO

Titolo elaborato:
INQUADRAMENTO VINCOLISTICO - AREE TUTELATE AI SENSI DEL DLGS 42/04 - QUADRO 2

N. Elaborato: 2.1.2 Scala: 1:10.000

Proponente
MONTE RAITIELLO Srl
 Via della Tecnica, 18 - 85100 - Potenza (PZ)
 CF 01531560769
 monteraitello@pec.it

Progettazione
TENPROJECT
 sede legale e operativa
 San Martino Sannita (BN) Loc. Chianiarre snc Area Industriale
 sede operativa
 Lucera (FG) via A. La Cava 114
 P.IVA 01405940623
 Azienda con sistema gestione qualità Certificato N. 50 100 11873

Legale Rappresentante
Donato Macchia

Progettista
Dot. Ing. Nicola Forte



Rev.	Data	Elaborazione	Approvazione	Emissione	DESCRIZIONE
00	OTTOBRE 2023	VC	FM	NF	EMISSIONE
Nome File sorgente	GE_AGB1 PDV 2.1.1_3.R00.dwg		Nome file stampa	GE_AGB1 PDV 2.1.2.R00.pdf	
Formato di stampa			610X1050		