


LEGENDA PROGETTO AUTORIZZATO

- AEROGENERATORE
- AEROGENERATORI DEL PROGETTO AUTORIZZATO STRALCIATI NEL PROGETTO DI ADEGUAMENTO TECNICO
- PIAZZOLE DI MONTAGGIO E STOCCAGGIO
- STRADE DI PROGETTO
- STRADE ESISTENTI DA ADEGUARE
- CAVIDOTTO INTERNO MT



PROGETTO AUTORIZZATO

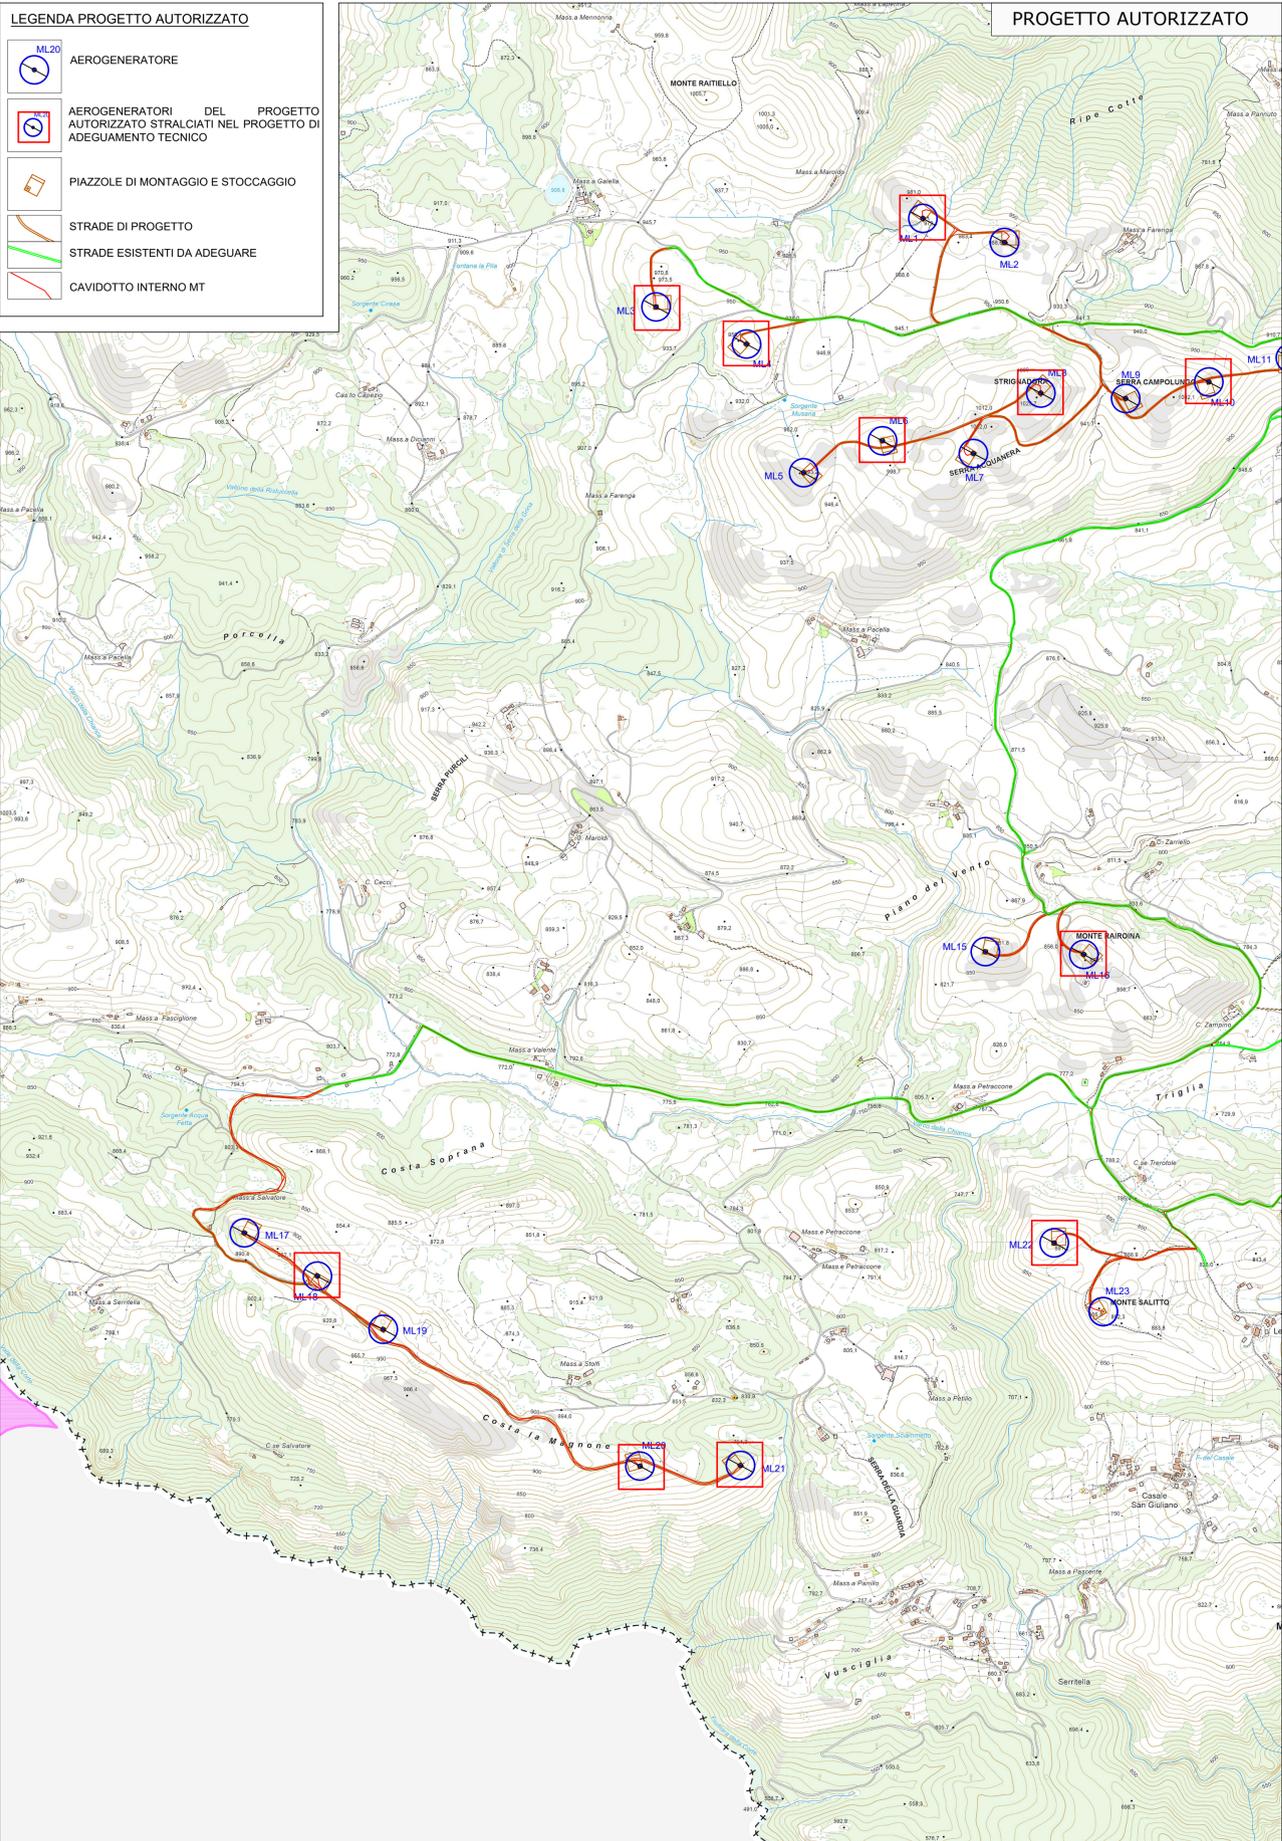

LEGENDA PROGETTO DI ADEGUAMENTO TECNICO

- AEROGENERATORE
- PIAZZOLE DI MONTAGGIO E STOCCAGGIO
- STRADE DI PROGETTO
- STRADE ESISTENTI DA ADEGUARE
- CAVIDOTTO INTERNO MT

PROGETTO DI ADEGUAMENTO TECNICO

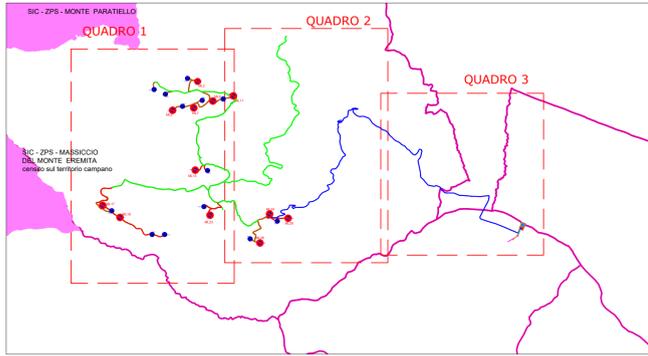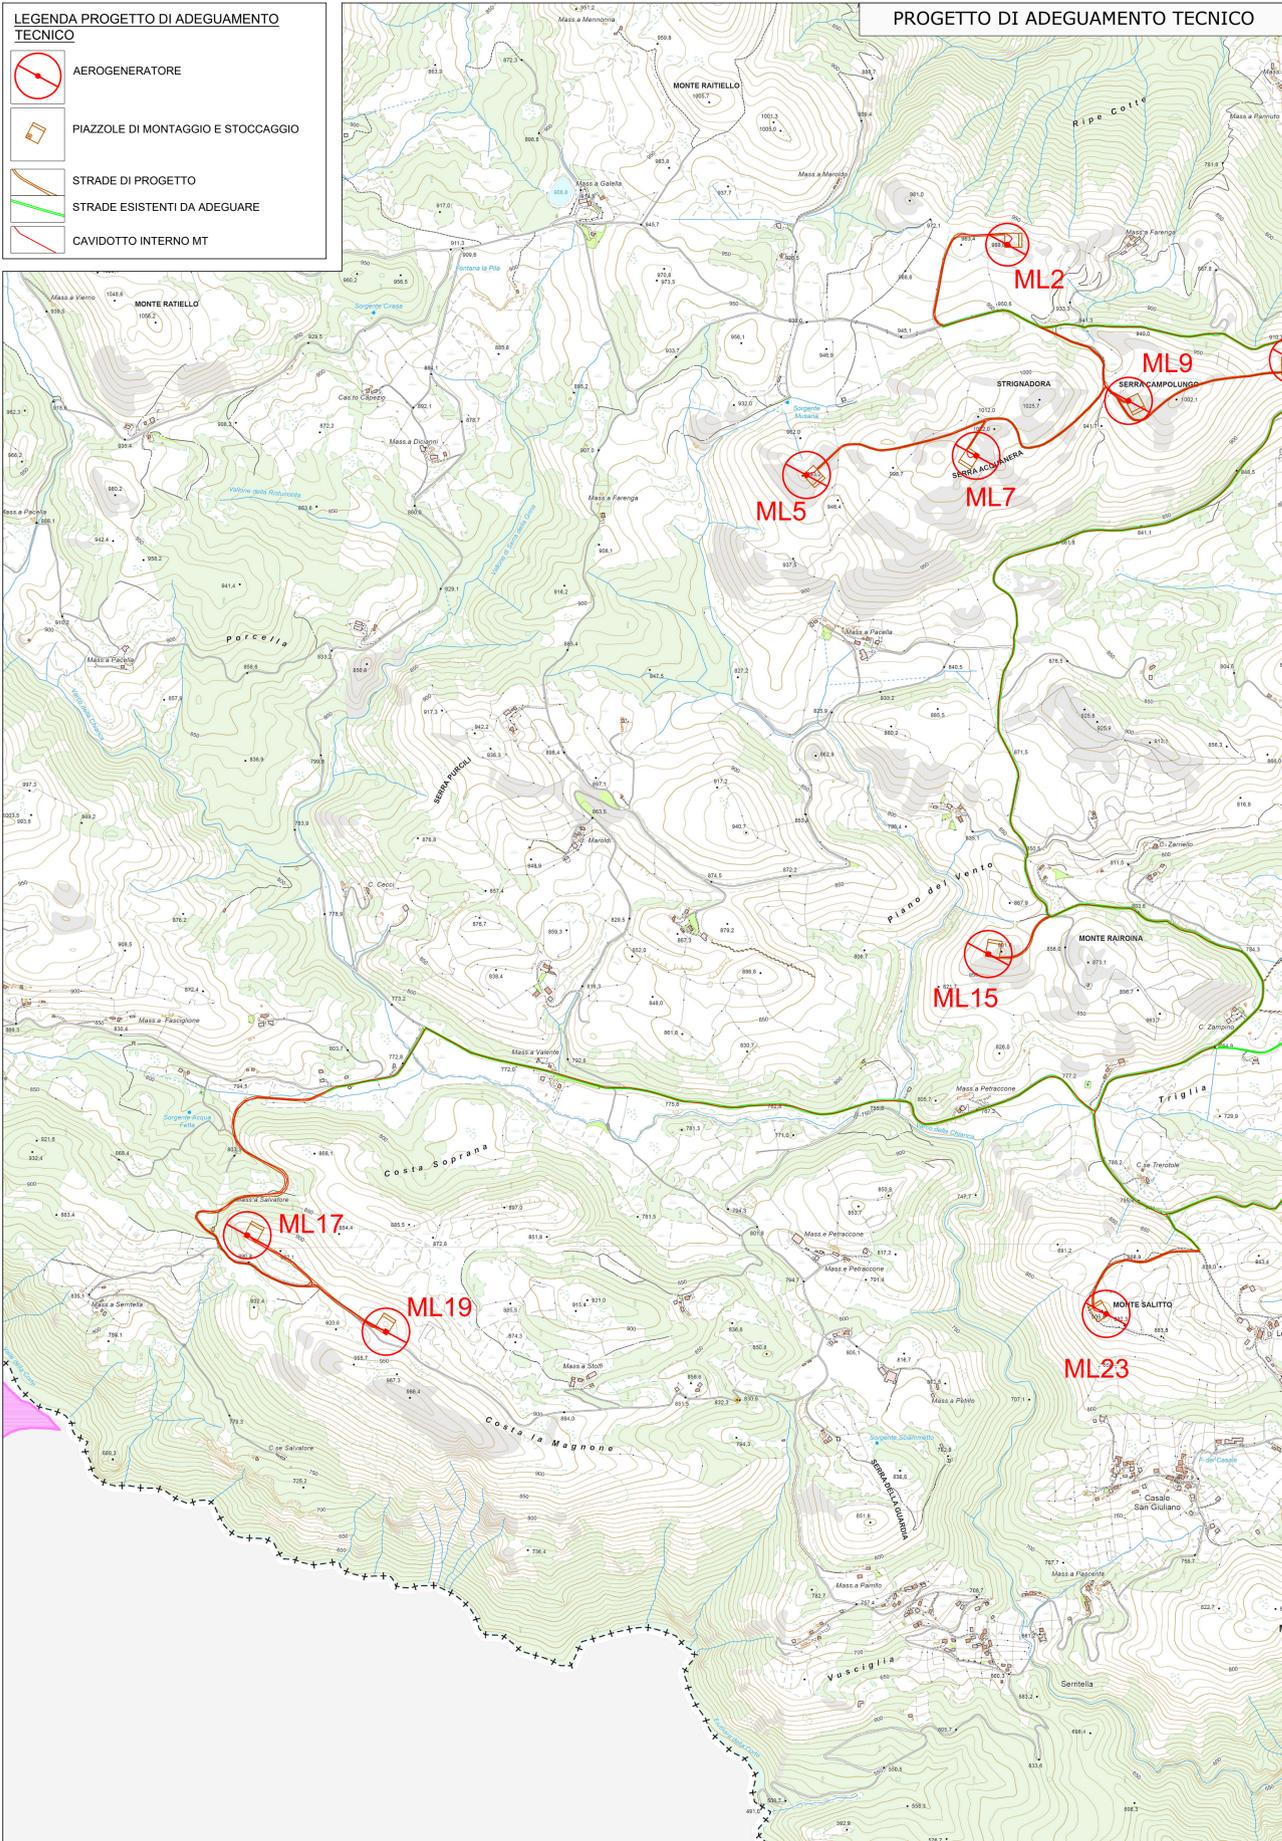

VINCOLI DI NATURA AMBIENTALE

AREE NATURALI PROTETTE

- PARCHI NATURALI - non presenti nell'areale
- OASI WWF - non presenti nell'areale
- RISERVE - non presenti nell'areale

RETE NATURA 2000 E IBA

- AREE SIC e ZPS
- AREE ZSC - non presenti nell'areale
- AREE IBA - non presenti nell'areale

REGIONE BASILICATA
 PROVINCIA DI POTENZA
 Comuni di:
 Muro Lucano - Bella - Balvano - Baragiano
 LOCALITA' "Monte Raitello"

PROGETTO DEFINITIVO DI ADEGUAMENTO TECNICO PER LA REALIZZAZIONE DI UN IMPIANTO DI PRODUZIONE DI ENERGIA ELETTRICA DA FONTE EOLICA E RELATIVE OPERE DI CONNESSIONE - 12 AEROGENERATORI
 Progetto originario a 25 aerogeneratori autorizzato con DGR N° 1415 del 23/10/12

Sezione 2 - STUDIO D'INSERIMENTO URBANISTICO E VINCOLISTICO

Titolo elaborato:
INQUADRAMENTO VINCOLISTICO - VINCOLI DI NATURA AMBIENTALE - QUADRO 1

N. Elaborato: 2.2.1 Scala: 1:10.000

Proponente
MONTE RAITELLO Srl
 Via della Tecnica, 18 - 85100 - Potenza (PZ)
 CF 01531560769
 monteraitello@pec.it

Progettazione
TENPROJECT
 sede legale e operativa: San Martino Salento (BR) Loc. Chianterre anc. Area Industriale
 sede operativa: Lucera (FG) via A. La Cava 114
 P.IVA 01465890823
 Azienda con sistema gestione qualità Certificato N. 50 100 11873

Legale Rappresentante
Donato Macchia

Progettista
Dott. Ing. Nicola Forte



Rev.	Data	Elaborazione	Approvazione	Emissione	DESCRIZIONE
00	OTTOBRE 2023	VC	PH	NF	EMISSIONE
Nome File sorgente: GE.AGB01.PDV.2.2.1_3.R00.dwg Nome file stampa: GE.AGB01.PDV.2.2.1.R00.pdf Formato di stampa: 610X1050					