
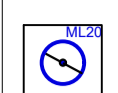

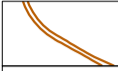
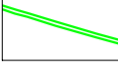
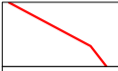
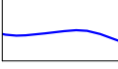
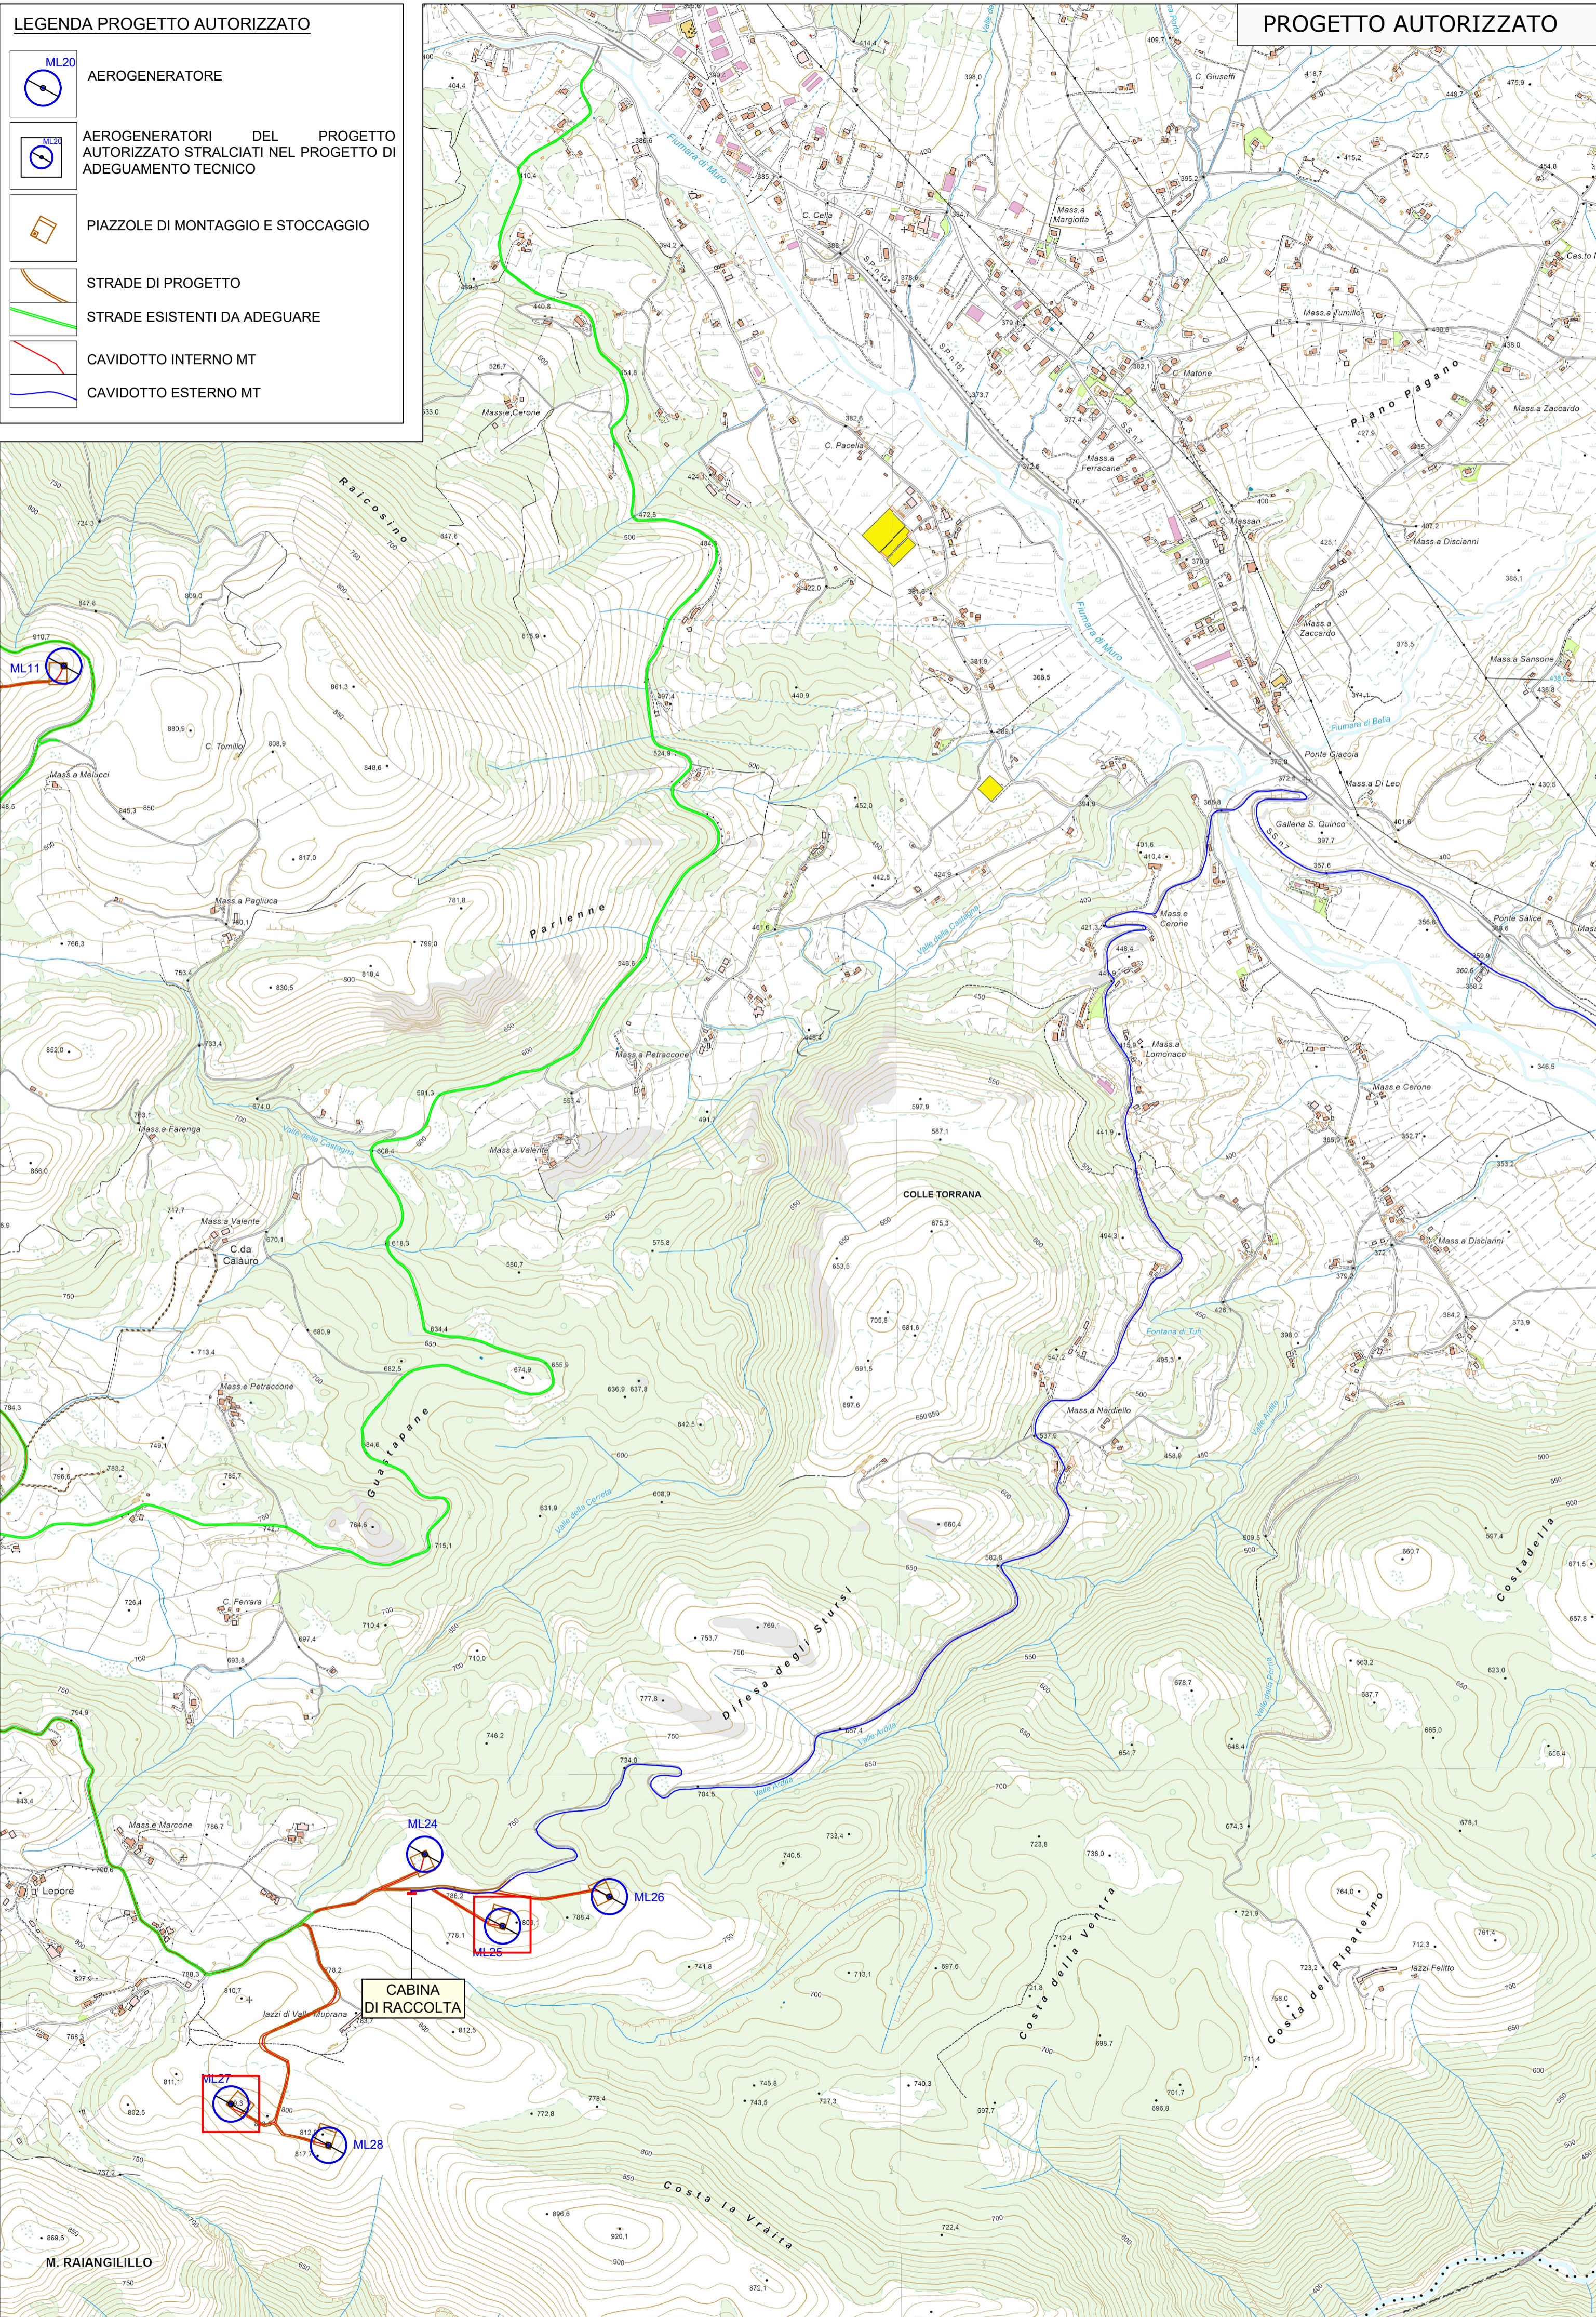





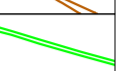
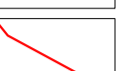
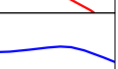
**LEGENDA PROGETTO AUTORIZZATO**

-  AEROGENERATORE
-  AEROGENERATORI DEL PROGETTO AUTORIZZATO STRALCIATI NEL PROGETTO DI ADEGUAMENTO TECNICO
-  PIAZZOLE DI MONTAGGIO E STOCCAGGIO
-  STRADE DI PROGETTO
-  STRADE ESISTENTI DA ADEGUARE
-  CAVIDOTTO INTERNO MT
-  CAVIDOTTO ESTERNO MT



**PROGETTO AUTORIZZATO**



**LEGENDA PROGETTO DI ADEGUAMENTO TECNICO**

-  AEROGENERATORE
-  PIAZZOLE DI MONTAGGIO E STOCCAGGIO
-  STRADE DI PROGETTO
-  STRADE ESISTENTI DA ADEGUARE
-  CAVIDOTTO INTERNO MT
-  CAVIDOTTO ESTERNO MT

**PROGETTO DI ADEGUAMENTO TECNICO**

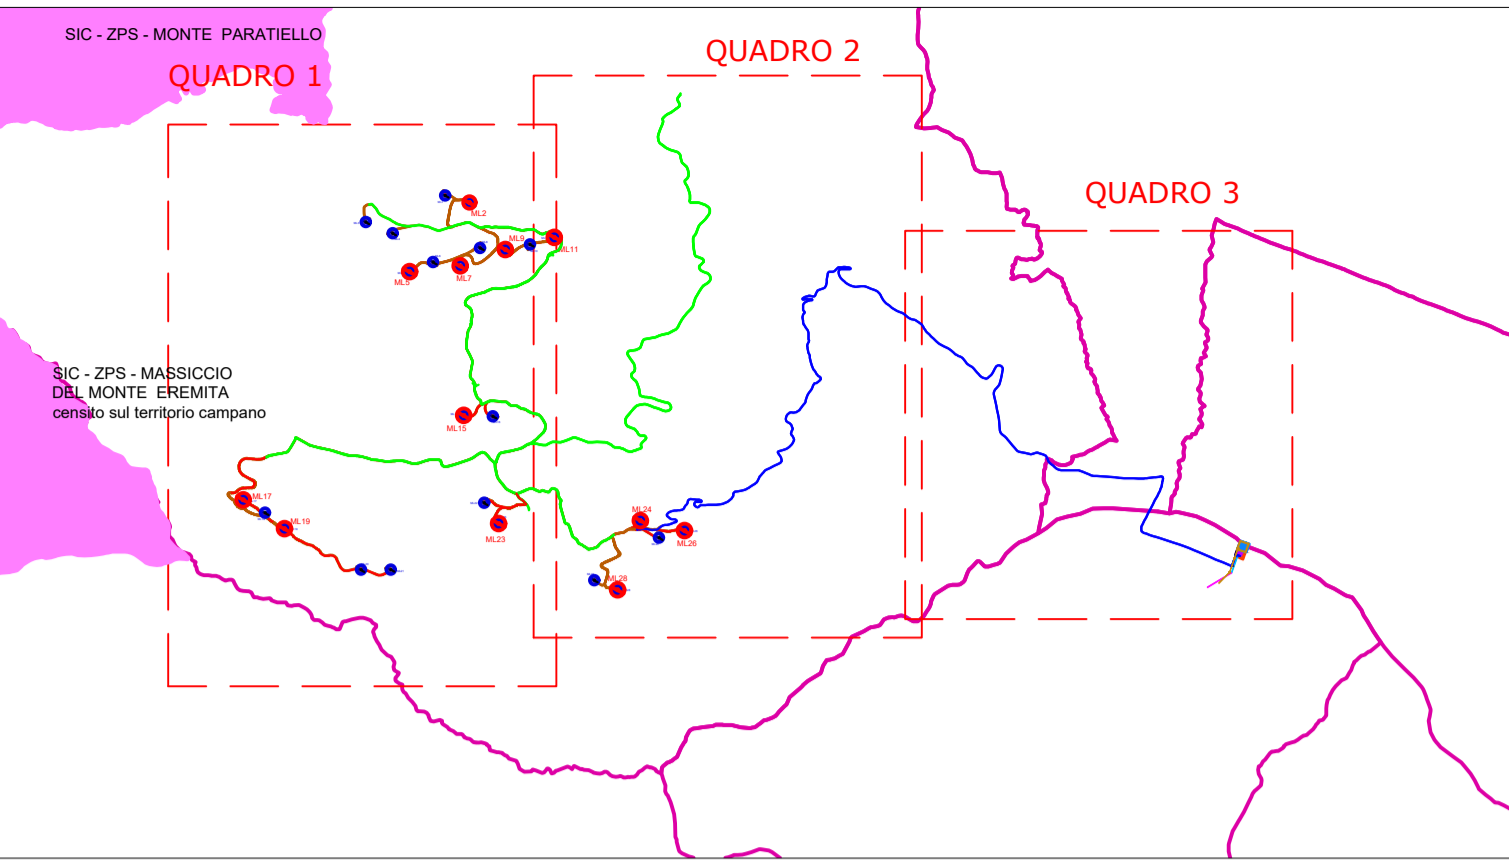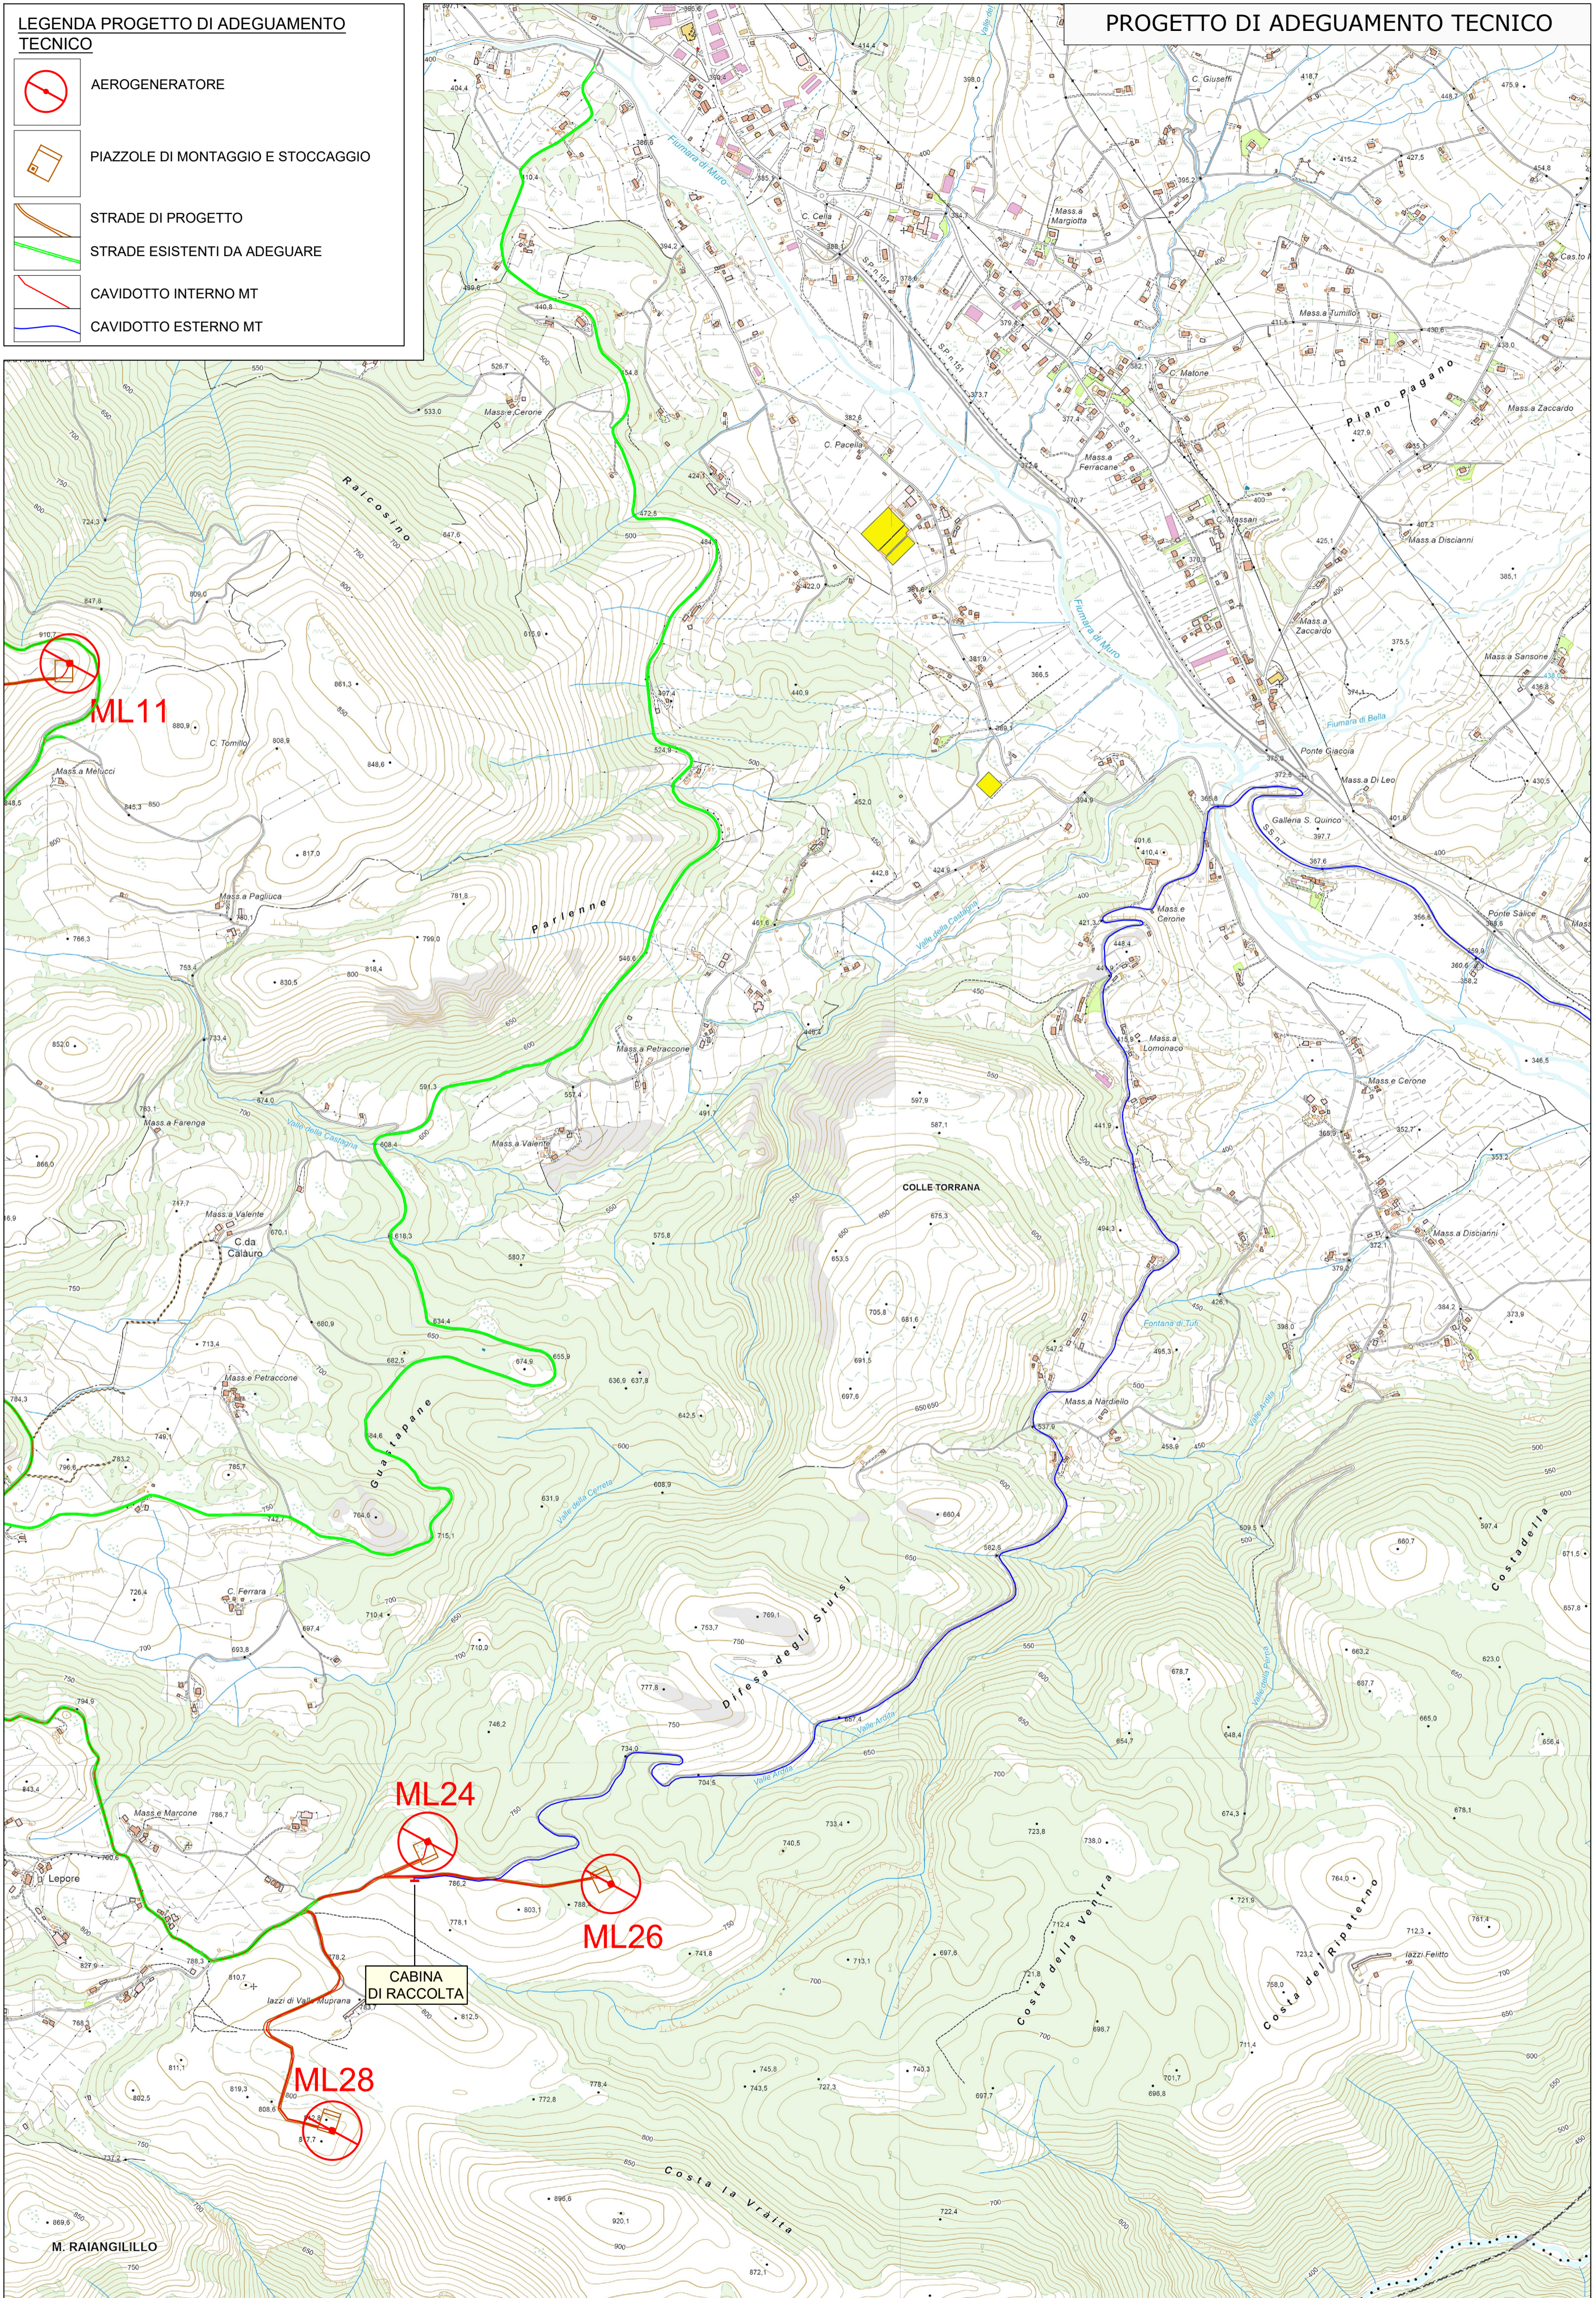


**VINCOLI DI NATURA AMBIENTALE**

**AREE NATURALI PROTETTE**

- PARCHI NATURALI - non presenti nell'areale
- OASI WWF - non presenti nell'areale
- RISERVE - non presenti nell'areale

**RETE NATURA 2000 E IBA**

-  AREE SIC e ZPS
- AREE ZSC - non presenti nell'areale
- AREE IBA - non presenti nell'areale

REGIONE BASILICATA  
 PROVINCIA DI POTENZA  
 Comuni di:  
 Muro Lucano - Bella - Balvano - Baragiano  
 LOCALITA' "Monte Raitiello"

**PROGETTO DEFINITIVO DI ADEGUAMENTO TECNICO PER LA REALIZZAZIONE DI UN IMPIANTO DI PRODUZIONE DI ENERGIA ELETTRICA DA FONTE EOLICA E RELATIVE OPERE DI CONNESSIONE - 12 AEROGENERATORI**  
 Progetto originario a 25 aerogeneratori autorizzato con DGR N° 1415 del 23/10/12

Sezione 2:  
 STUDIO D'INSERIMENTO URBANISTICO E VINCOLISTICO

Titolo elaborato:  
**INQUADRAMENTO VINCOLISTICO - VINCOLI DI NATURA AMBIENTALE - QUADRO 2**

N. Elaborato: **2.2.2** Scala: **1:10.000**

Proponente  
**MONTE RAITIELLO Srl**  
 Via della Tecnica, 18 - 85100 - Potenza (PZ)  
 CF 01531560769  
 monteraitello@pec.it

Legale Rappresentante  
**Donato Macchia**

Progettazione  
  
 sede legale e operativa  
 San Martino Sannita (BN) Loc. Chianiarre snc Area Industriale  
 sede operativa  
 Lucera (FG) via A. La Cava 114  
 P.IVA 01405940623  
 Azienda con sistema gestione qualità Certificato N. 50 100 11873

Progettista  
**Dot. Ing. Nicola Forte**  


Rev.	Data	Elaborazione	Approvazione	Emissione	DESCRIZIONE
00	Ottobre 2023	VC	FM	NF	EMISSIONE
		Elaborazione	Approvazione	Emissione	DESCRIZIONE

Nome File sorgente: GE\_AGB1 PDV 2.2.1\_3\_R00.dwg Nome file stampa: GE\_AGB1 PDV 2.2.2\_R00.pdf Formato di stampa: 610X1050