



PROGETTO AUTORIZZATO

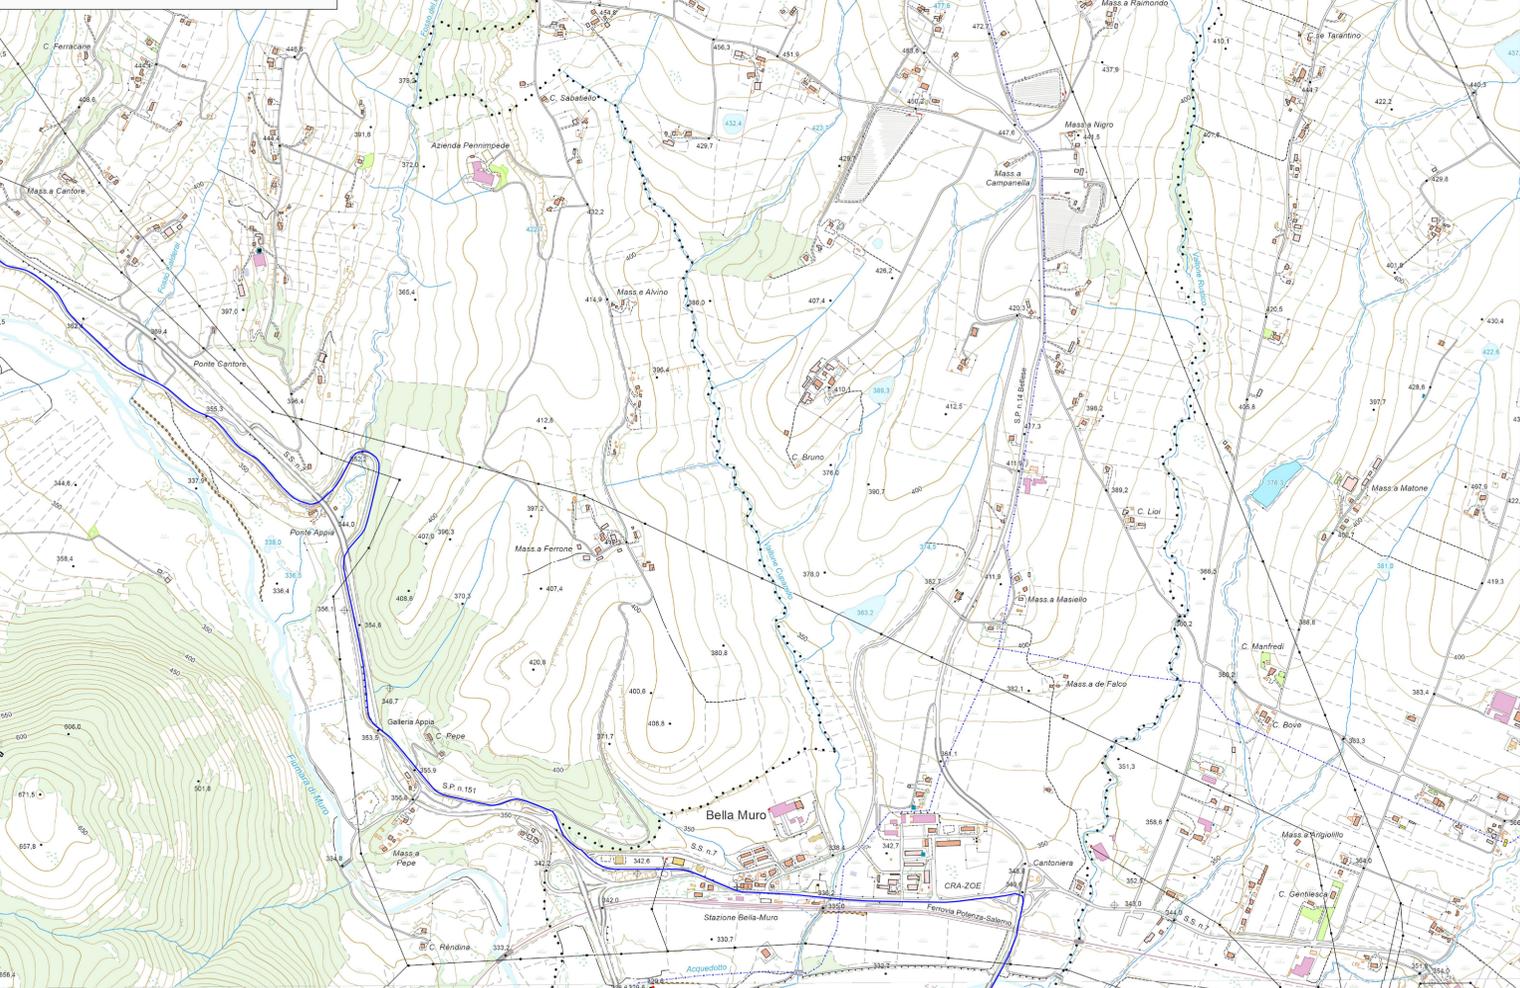

LEGENDA PROGETTO AUTORIZZATO

-  CAVIDOTTO ESTERNO MT
-  IMPIANTO DI CONSEGNA AT E-DISTRIBUZIONE
-  STAZIONE ELETTRICA AT/MT MONTE RAITIELLO
-  C.P. BARAGIANO ESISTENTE
-  RACCORDO AT E TRALICCIO RTN
-  STRADA DI ACCESSO ALLA CABINA

PROGETTO DI ADEGUAMENTO TECNICO

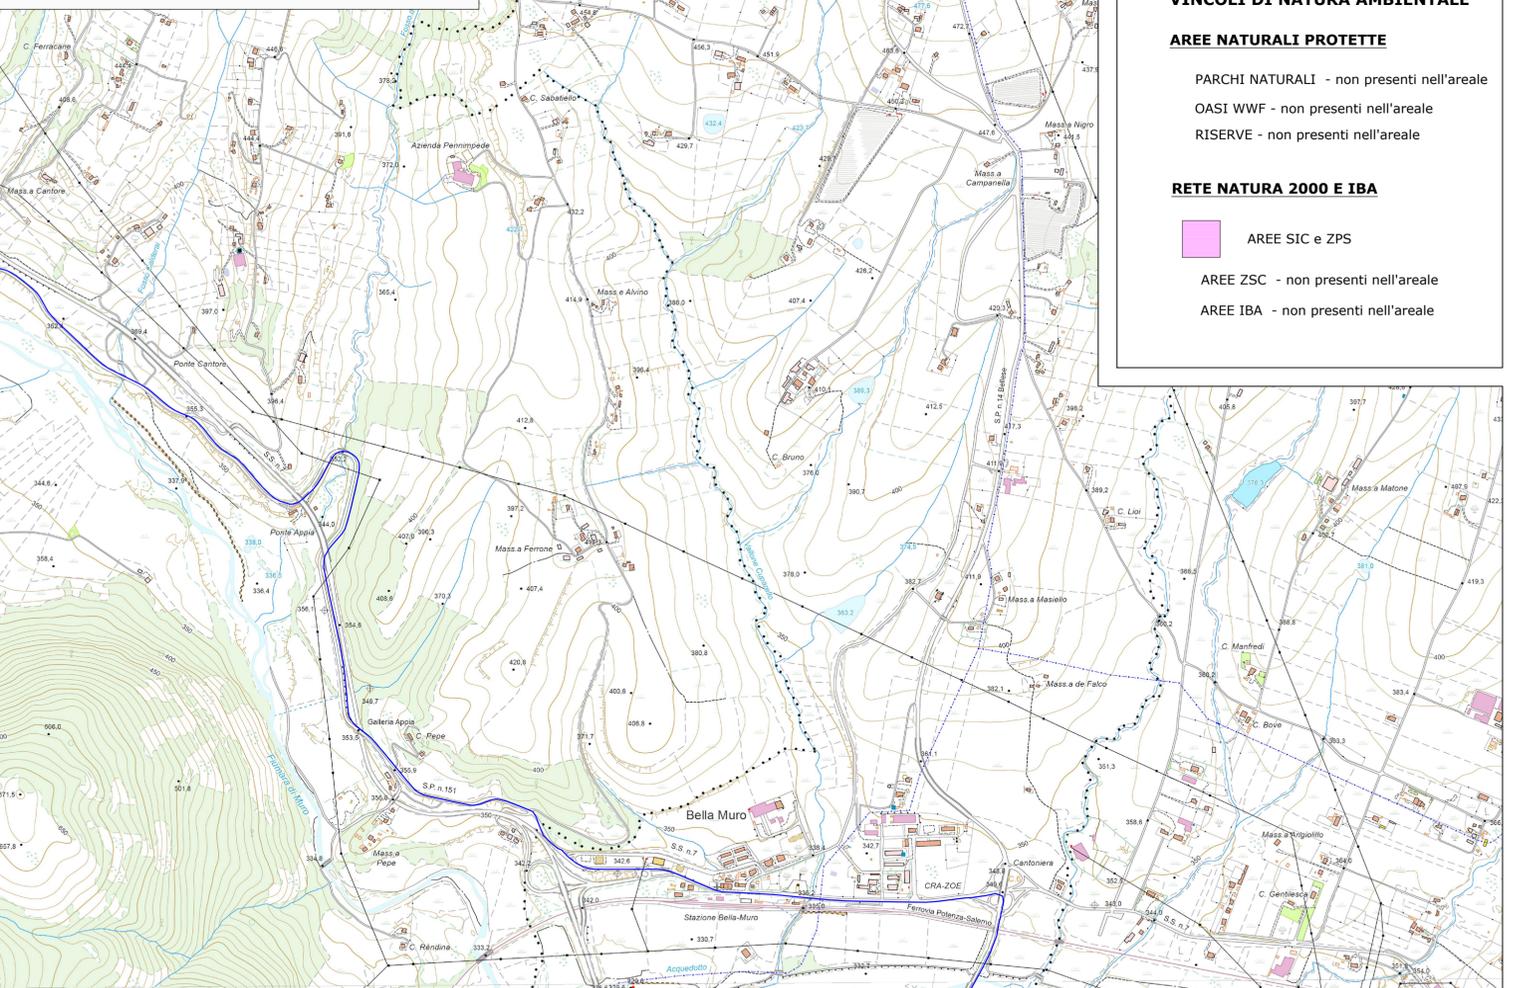

LEGENDA PROGETTO DI ADEGUAMENTO TECNICO

-  CAVIDOTTO ESTERNO MT
-  IMPIANTO DI CONSEGNA AT E-DISTRIBUZIONE
-  STAZIONE ELETTRICA AT/MT MONTE RAITIELLO
-  C.P. BARAGIANO ESISTENTE
-  RACCORDO AT E TRALICCIO RTN
-  STRADA DI ACCESSO ALLA CABINA


VINCOLI DI NATURA AMBIENTALE

AREE NATURALI PROTETTE

- PARCHI NATURALI - non presenti nell'areale
- OASI WWF - non presenti nell'areale
- RISERVE - non presenti nell'areale

RETE NATURA 2000 E IBA

-  AREE SIC e ZPS
- AREE ZSC - non presenti nell'areale
- AREE IBA - non presenti nell'areale

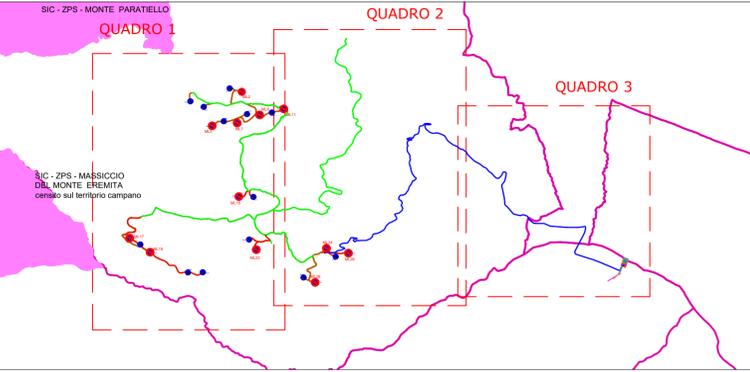

REGIONE BASILICATA
 PROVINCIA DI POTENZA
 Comuni di:
 Muro Lucano - Bella - Balvano - Baragiano
 LOCALITA' "Monte Raitiello"

PROGETTO DEFINITIVO DI ADEGUAMENTO TECNICO PER LA REALIZZAZIONE DI UN IMPIANTO DI PRODUZIONE DI ENERGIA ELETTRICA DA FONTE EOLICA E RELATIVE OPERE DI CONNESSIONE - 12 AEROGENERATORI
 Progetto originario a 25 aerogeneratori autorizzato con DGR N° 1415 del 23/10/12

Sezione 2:
 STUDIO D'INSERIMENTO URBANISTICO E VINCOLISTICO

Titolo elaborato:
INQUADRAMENTO VINCOLISTICO - VINCOLI DI NATURA AMBIENTALE - QUADRO 3

N. Elaborato: **2.2.3** Scala: **1:10.000**

Proponente

MONTE RAITIELLO Srl
 Via della Tecnica, 18 - 85100 - Potenza (PZ)
 CF 01531560769
 monteraitiello@pec.it

Legale Rappresentante
Donato Macchia

Progettazione

TENPROJECT
 sede legale e operativa
 San Martino Sannita (BN) Loc. Chianarie snc Area Industriale
 sede operativa
 Lucera (FG) via A. La Cava 114
 P.IVA 01465940623
 Azienda con sistema gestione qualità Certificato N. 50 100 11873

Progettista
Dot. Ing. Nicola Forte



| Rev. | Data | Elaborazione | Approvazione | Emissione | DESCRIZIONE |
|------|--------------|--------------|------------------|----------------------------|----------------------------|
| 00 | OTTOBRE 2023 | VC | PM | NF | EMISSIONE |
| | | | sigla | sigla | |
| | | | Elaborazione | Approvazione | DESCRIZIONE |
| | | | Nome file stampa | GE_AGB01.PDV.2.2.3.R00.pdf | Formato di stampa 420X1050 |