


LEGENDA PROGETTO AUTORIZZATO

-  AEROGENERATORE
-  AEROGENERATORI DEL PROGETTO AUTORIZZATO STRALCIATI NEL PROGETTO DI ADEGUAMENTO TECNICO
-  PIAZZOLE DI MONTAGGIO E STOCCAGGIO
-  STRADE DI PROGETTO
-  STRADE ESISTENTI DA ADEGUARE
-  CAVIDOTTO INTERNO MT
-  CAVIDOTTO ESTERNO MT



PROGETTO AUTORIZZATO

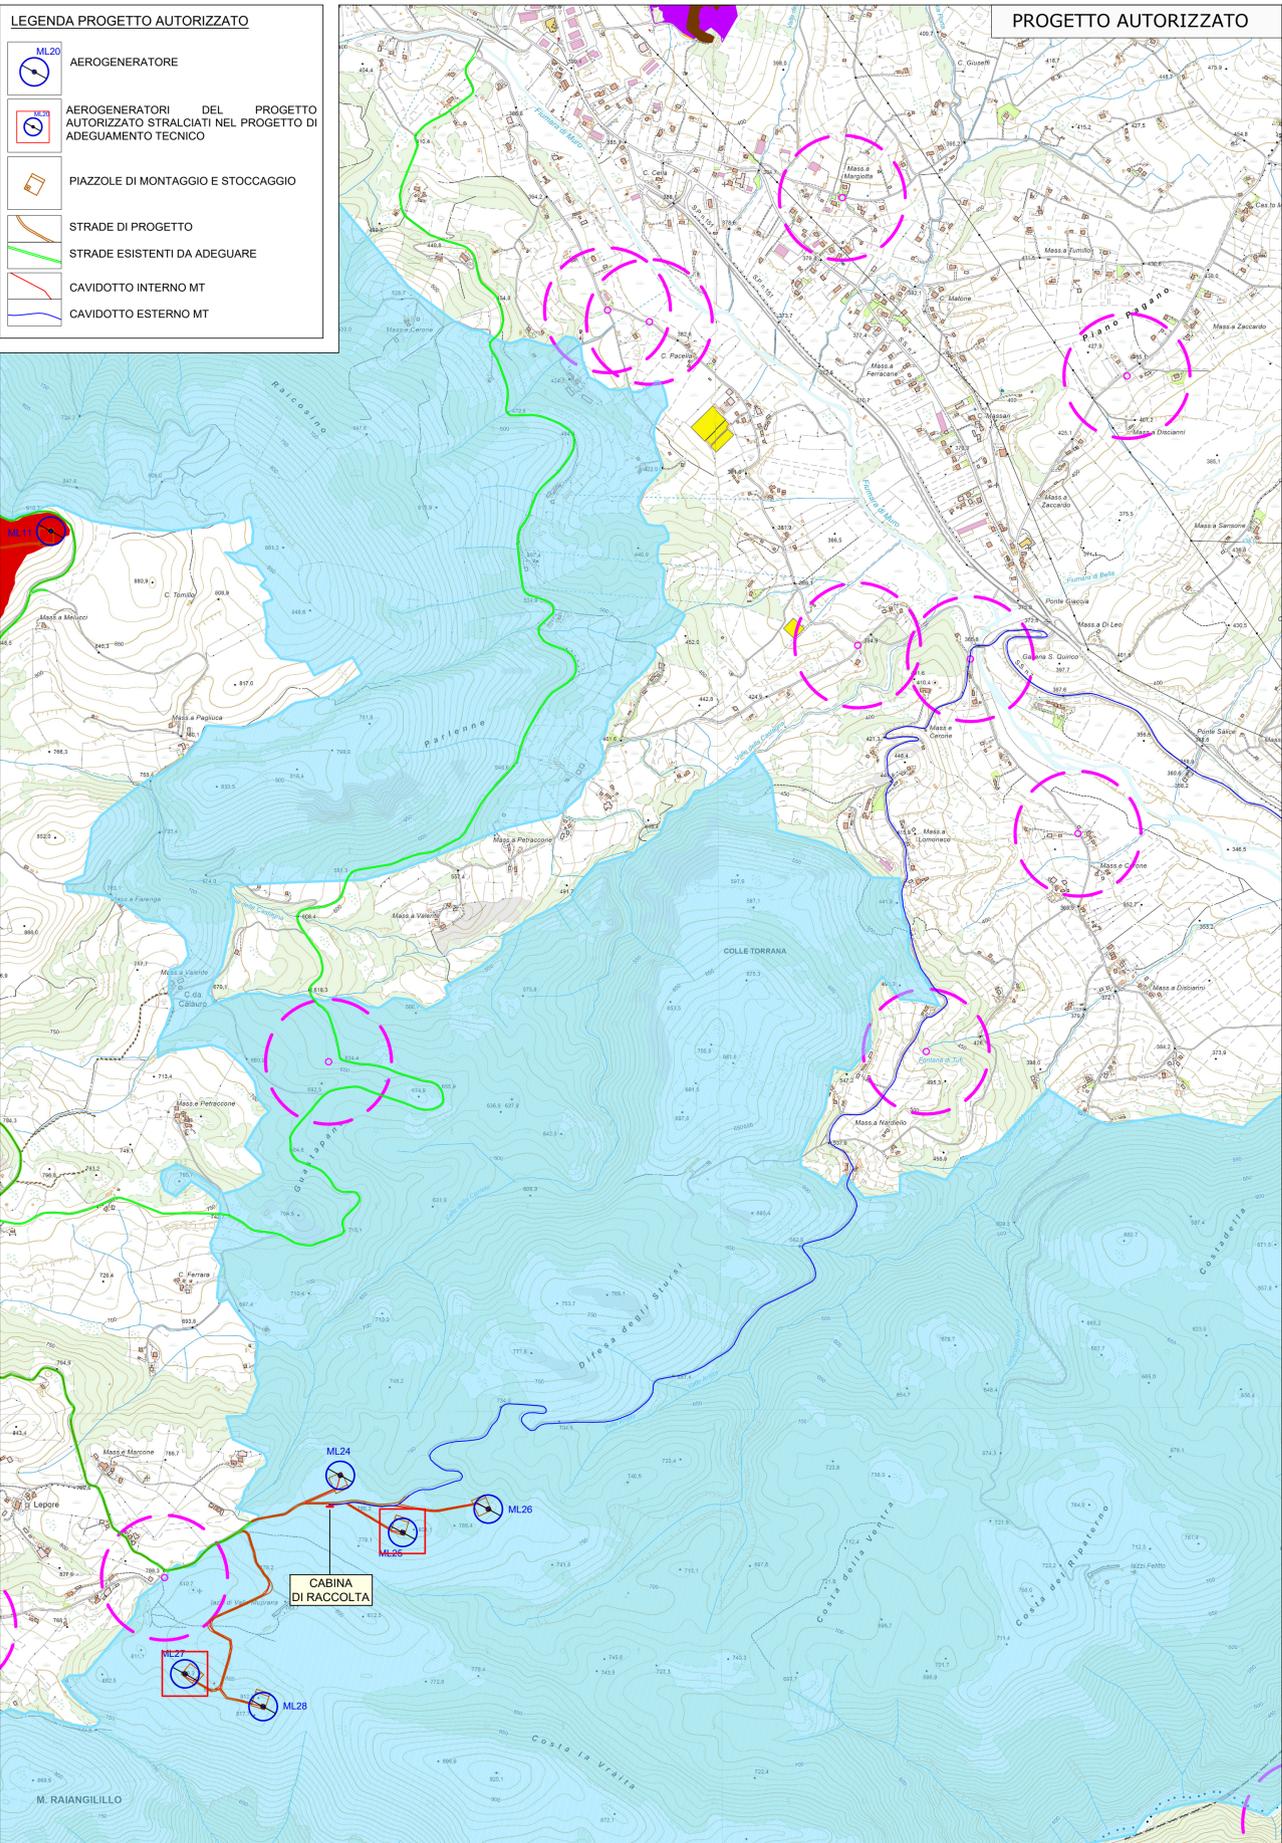

LEGENDA PROGETTO DI ADEGUAMENTO TECNICO

-  AEROGENERATORE
-  PIAZZOLE DI MONTAGGIO E STOCCAGGIO
-  STRADE DI PROGETTO
-  STRADE ESISTENTI DA ADEGUARE
-  CAVIDOTTO INTERNO MT
-  CAVIDOTTO ESTERNO MT

PROGETTO DI ADEGUAMENTO TECNICO

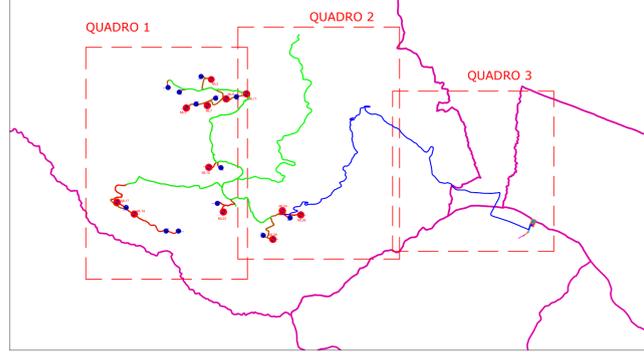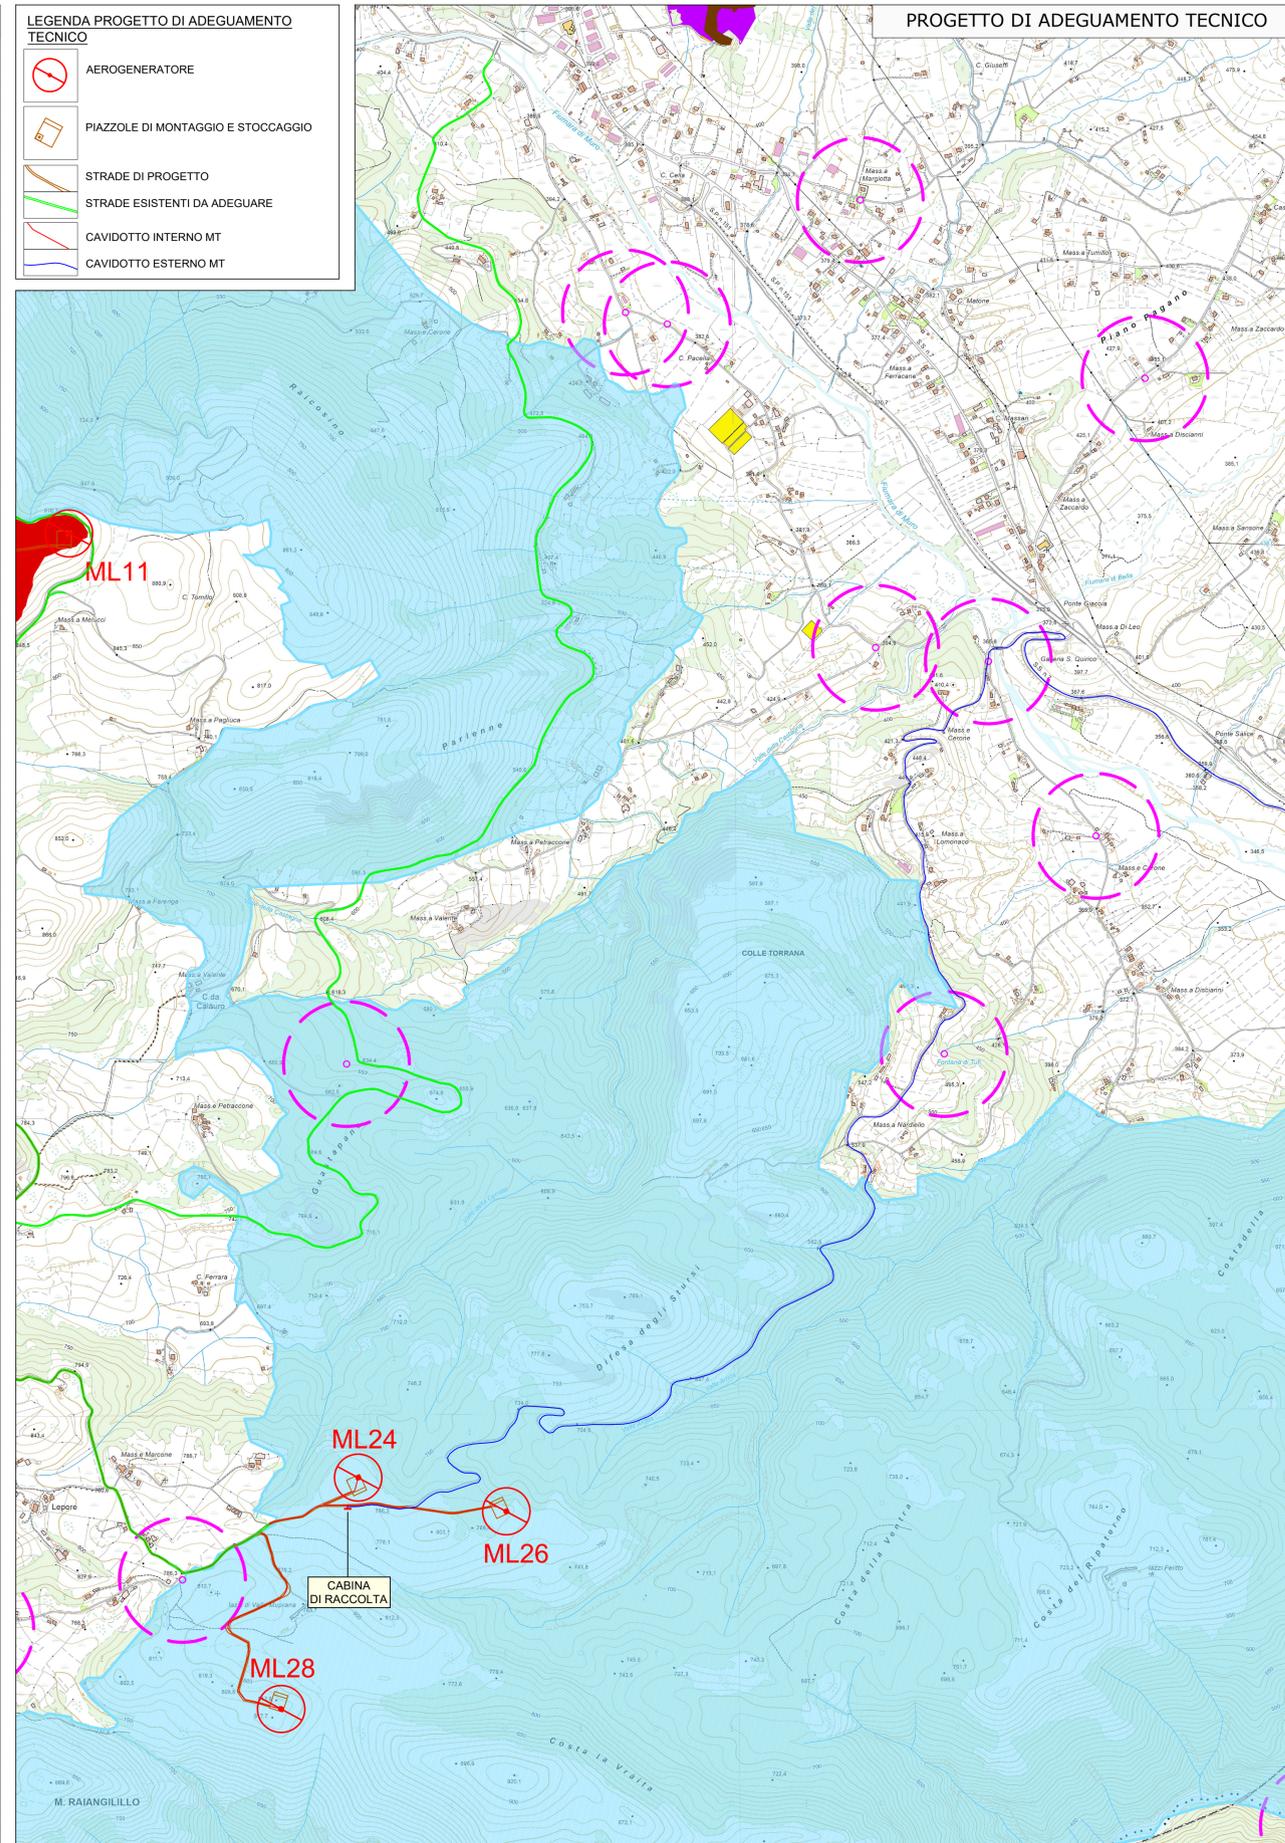

VINCOLO IDROGEOLOGICO, SORGENTI E AREE PERCORSE DAL FUOCO

-  AREE SOTTOPOSTE A VINCOLO IDROGEOLOGICO AI SENSI DEL R.D.L. 30/12/1932 N. 3267
-  SORGENTI - zona di tutela assoluta 10 mt
Rif. normativo : DGR 663/2014
-  SORGENTI - zona di tutela relativa 200 mt
Rif. normativo : DGR 663/2014
-  AREE PERCORSE DAL FUOCO - ANNO 2012
-  AREE PERCORSE DAL FUOCO - ANNO 2015
-  AREE PERCORSE DAL FUOCO - ANNO 2017
-  AREE PERCORSE DAL FUOCO - ANNO 2019

REGIONE BASILICATA
 PROVINCIA DI POTENZA
 Comuni di:
 Muro Lucano - Bella - Balvano- Baragiano
 LOCALITA' "Monte Raitiello"

PROGETTO DEFINITIVO DI ADEGUAMENTO TECNICO PER LA REALIZZAZIONE DI UN IMPIANTO DI PRODUZIONE DI ENERGIA ELETTRICA DA FONTE EOLICA E RELATIVE OPERE DI CONNESSIONE - 12 AEROGENERATORI
 Progetto originario a 25 aerogeneratori autorizzato con DGR N° 1415 del 23/10/12

Sezione 2:
 STUDIO D'INSERIMENTO URBANISTICO E VINCOLISTICO

Titolo elaborato:
INQUADRAMENTO VINCOLISTICO - VINCOLO IDROGEOLOGICO, SORGENTI, AREE PERCORSE DAL FUOCO - QUADRO 2

N. Elaborato: 2.3.2 Scala: 1:10.000

Proponente
MONTE RAITIELLO Srl
 Via della Tecnica, 18 - 85100 - Potenza (PZ)
 CF 01531560769
 monteraitiello@pec.it

Legale Rappresentante
Donato Macchia

Progettazione
TENPROJECT
 sede legale e operativa
 San Martino Sannita (BN) Loc. Chianiarile snc Area Industriale
 sede operativa
 Lucera (FG) via A. La Cava 114
 P.IVA 01405940623
 Azienda con sistema gestione qualità Certificato N. 50 100 11873

Progettista
Dot. Ing. Nicola Forte



Rev.	Data	Elaborazione	Approvazione	Emissione	DESCRIZIONE
00	OTTOBRE 2023	VC	FM	NF	EMISSIONE
		sigla	sigla	sigla	

Nome File sorgente | GE.AGB1 PDV 2.3.1_3.R00.dwg Nome file stampa | GE.AGB1 PDV 2.3.2.R00.pdf Formato di stampa | 610X1050