


PROGETTO AUTORIZZATO

LEGENDA PROGETTO AUTORIZZATO



-  AEROGENERATORE
-  AEROGENERATORI DEL PROGETTO AUTORIZZATO STRALCIATI NEL PROGETTO DI ADEGUAMENTO TECNICO
-  PIAZZOLE DI MONTAGGIO E STOCCAGGIO
-  STRADE DI PROGETTO
-  STRADE ESISTENTI DA ADEGUARE
-  CAVIDOTTO INTERNO MT
-  CAVIDOTTO ESTERNO MT

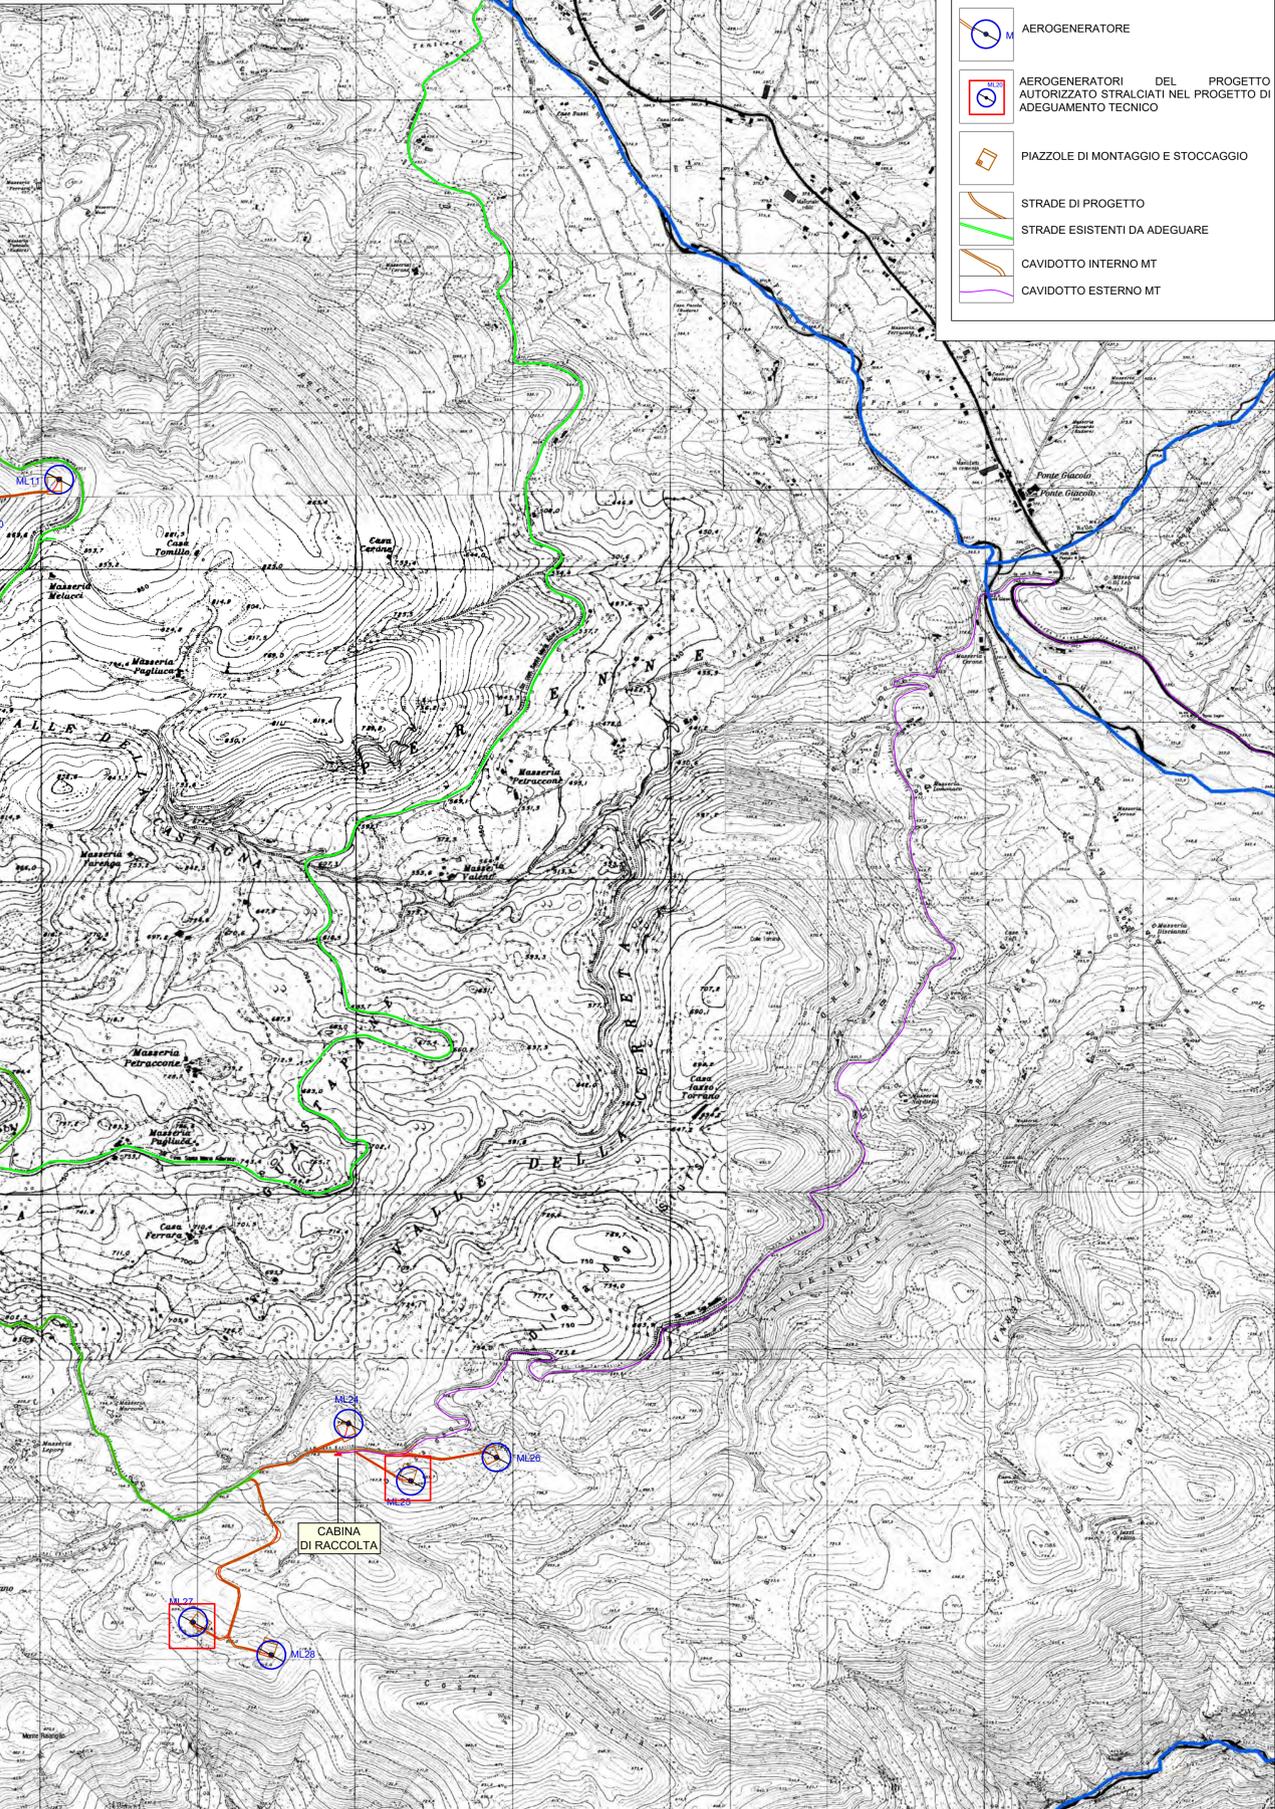

PROGETTO DI ADEGUAMENTO TECNICO

LEGENDA PROGETTO DI ADEGUAMENTO TECNICO

-  AEROGENERATORE
-  PIAZZOLE DI MONTAGGIO E STOCCAGGIO
-  STRADE DI PROGETTO
-  STRADE ESISTENTI DA ADEGUARE
-  CAVIDOTTO INTERNO MT
-  CAVIDOTTO ESTERNO MT

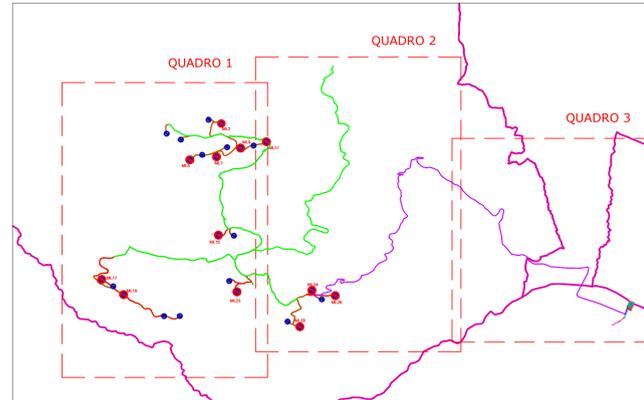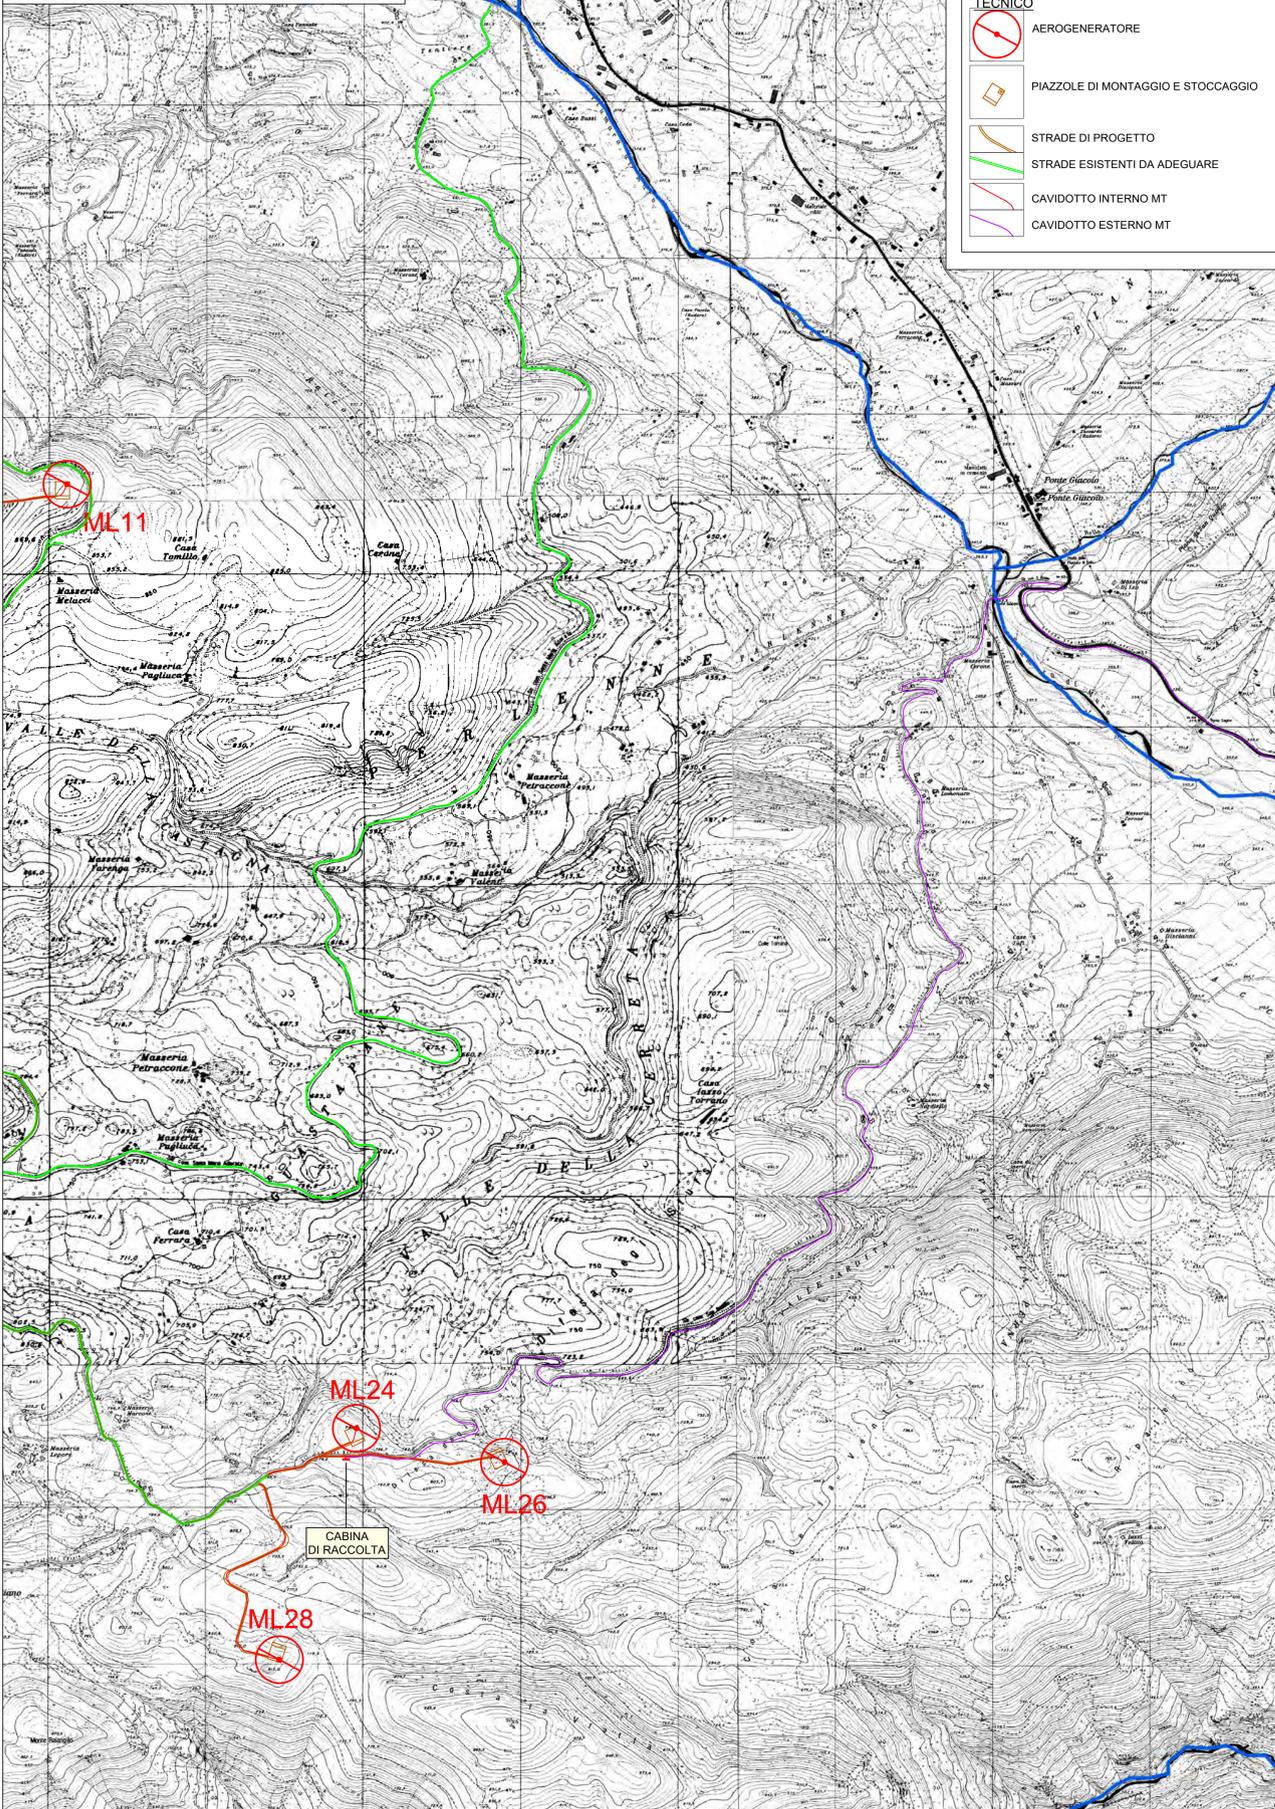

**PIANO DI ASSETTO IDROGEOLOGICO - PERICOLOSITA' DA ALLUVIONI
ADB REGIONALE CAMPANIA SUD ED INTERREGIONALE
DEL FIUME SELE**

Legenda

- Fasce Fluviali**
-  Fascia A (Tempo di ritorno = 30 anni)
 -  Fascia B1 (Tempo di ritorno = 50 anni)
 -  Fascia B2 (Tempo di ritorno = 100 anni)
 -  Fascia B3 (Tempo di ritorno = 200 anni)
 -  Fascia C (Tempo di ritorno = 500 anni)
- Zone di attenzione idraulica**
-  Reticolo principale
 -  Reticolo interessato da elevato trasporto solido
 -  Aree interessate da conoidi
 -  Aree inondate dall'alluvione del Sele nel novembre 2010
 -  Aree inondabili per esondazioni dei canali di bonifica
 -  Aree focali interessate da fenomeni di allagamento
 -  Aree depresse

REGIONE BASILICATA
PROVINCIA DI POTENZA
Comuni di:
Muro Lucano - Bella - Balvano - Baragiano
LOCALITA' "Monte Raitiello"

PROGETTO DEFINITIVO DI ADEGUAMENTO TECNICO PER LA REALIZZAZIONE DI UN IMPIANTO DI PRODUZIONE DI ENERGIA ELETTRICA DA FONTE EOLICA E RELATIVE OPERE DI CONNESSIONE - 12 AEROGENERATORI
Progetto originario a 25 aerogeneratori autorizzato con DGR N° 1415 del 23/10/12

Sezione 2:
STUDIO D'INSERIMENTO URBANISTICO E VINCOLISTICO
Titolo elaborato:
**INQUADRAMENTO VINCOLISTICO - PIANO DI ASSETTO IDROGEOLOGICO
ADB PUGLIA, ADB CAMPANIA SUD ED INTERREGIONALE DEL FIUME SELE - PERICOLOSITA' DA ALLUVIONI -
QUADRO 2**
N. Elaborato: 2.5.2 Scale: 1:10.000

Proponente
MONTE RAITIELLO SH
Via della Tecnica, 18 - 85100 - Potenza (PZ)
CF 01531860768
monteraitiello@pec.it
Legale Rappresentante
Donato Macchia

Progettazione
TENPROJECT
sede legale e operativa
San Giorgio Del Sannio (BN) via de Gasperi 61
sede operativa
Lucera (FG) S.S.17 loc. Vaccarella snc c/o Villaggio Don Bosco
P. IVA 01465040523
Azienda con sistema gestione qualità Certificato N. 50 100 11873

Progettista
Dott. Ing. Nicola Forte


Rev.	Data	Elaborazione	Approvazione	Emissione	DESCRIZIONE
00	OTTOBRE 2023	VC	PH	NF	EMISSIONE

Nome File sorgente: GE.AGB01.PDV.2.5.1_3.R00.dwg Nome file stampato: GE.AGB01.PDV.2.5.2.R00.pdf Formato di stampa: 610X1050