


LEGENDA PROGETTO AUTORIZZATO

-  CAVIDOTTO ESTERNO MT
-  IMPIANTO DI CONSEGNA AT E-DISTRIBUZIONE
-  STAZIONE ELETTRICA AT/MT MONTE RAITIELLO
-  C.P. BARAGIANO ESISTENTE
-  RACCORDO AT E TRALICCIO RTN
-  STRADA DI ACCESSO ALLA CABINA

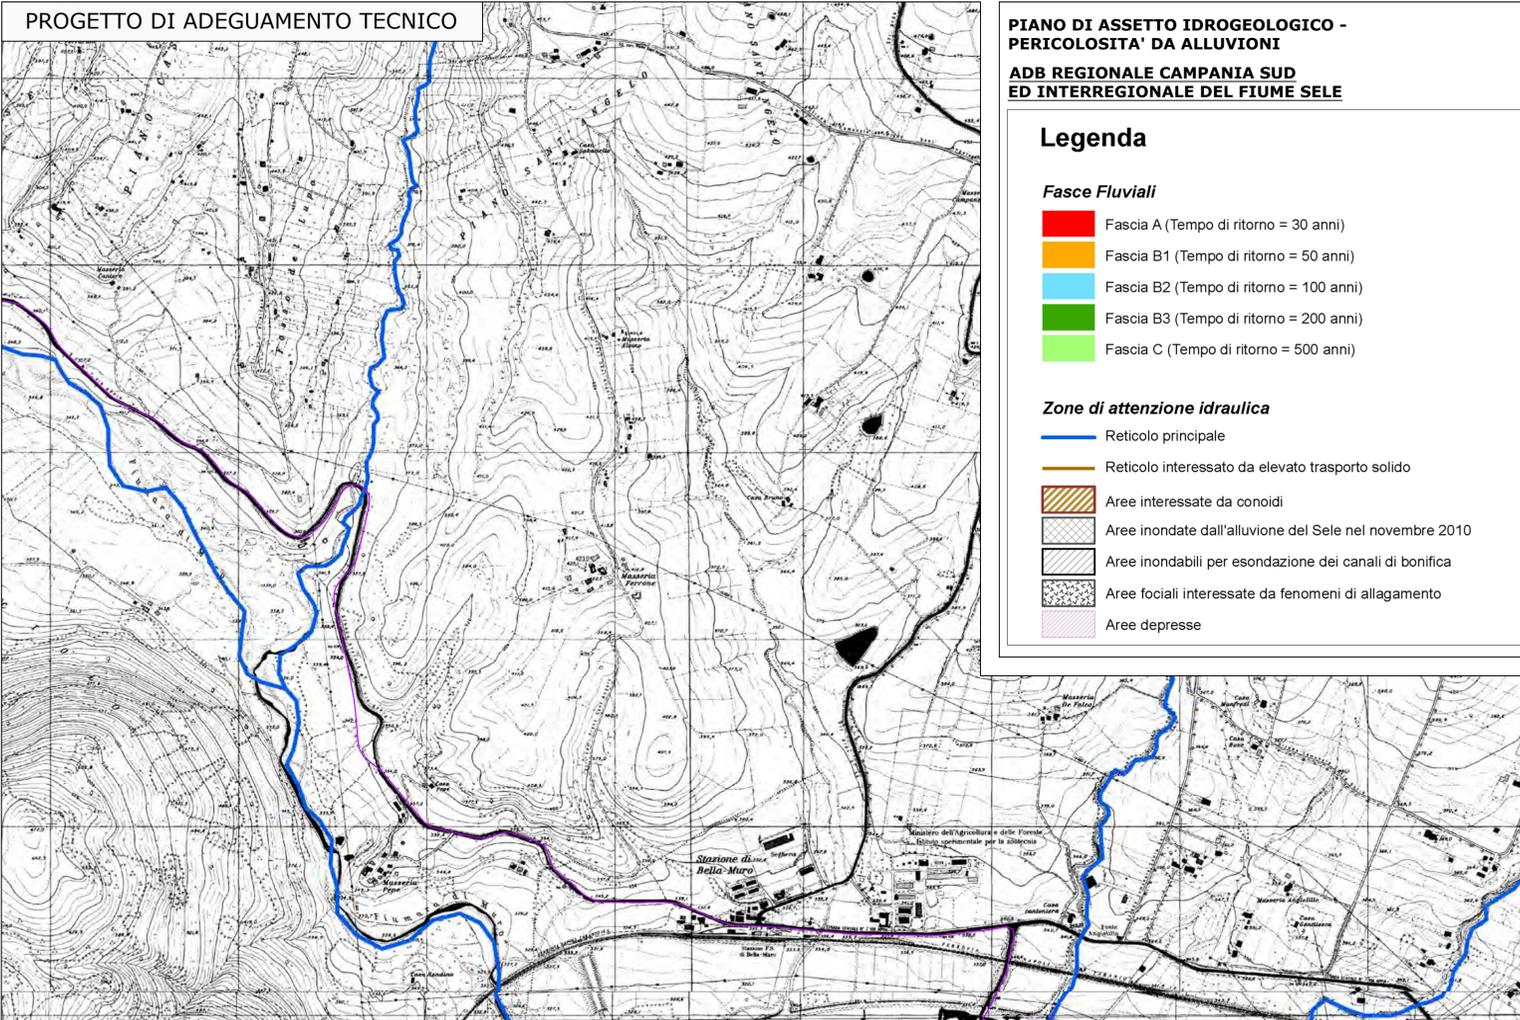


LEGENDA PROGETTO DI ADEGUAMENTO TECNICO

-  CAVIDOTTO ESTERNO MT
-  IMPIANTO DI CONSEGNA AT E-DISTRIBUZIONE
-  STAZIONE ELETTRICA AT/MT MONTE RAITIELLO
-  C.P. BARAGIANO ESISTENTE
-  RACCORDO AT E TRALICCIO RTN
-  STRADA DI ACCESSO ALLA CABINA

PIANO DI ASSETTO IDROGEOLOGICO - PERICOLOSITA' DA ALLUVIONI
ADB REGIONALE CAMPANIA SUD ED INTERREGIONALE DEL FIUME SELE

- Legenda**
- Fasce Fluviali**
-  Fascia A (Tempo di ritorno = 30 anni)
 -  Fascia B1 (Tempo di ritorno = 50 anni)
 -  Fascia B2 (Tempo di ritorno = 100 anni)
 -  Fascia B3 (Tempo di ritorno = 200 anni)
 -  Fascia C (Tempo di ritorno = 500 anni)
- Zone di attenzione idraulica**
-  Reticolo principale
 -  Reticolo interessato da elevato trasporto solido
 -  Aree interessate da conoidi
 -  Aree inondate dall'alluvione del Sele nel novembre 2010
 -  Aree inondabili per esondazione dei canali di bonifica
 -  Aree focali interessate da fenomeni di allagamento
 -  Aree depresse

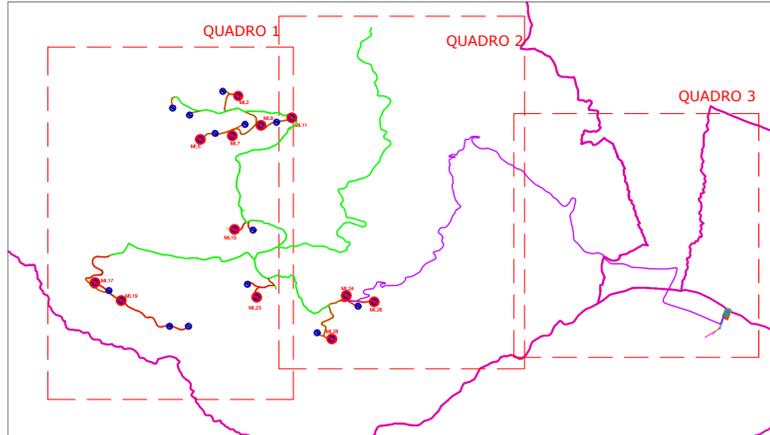

REGIONE BASILICATA
PROVINCIA DI POTENZA
Comuni di:
Muro Lucano - Bella - Balvano- Baragiano
LOCALITA' "Monte Raitiello"

PROGETTO DEFINITIVO DI ADEGUAMENTO TECNICO PER LA REALIZZAZIONE DI UN IMPIANTO DI PRODUZIONE DI ENERGIA ELETTRICA DA FONTE EOLICA E RELATIVE OPERE DI CONNESSIONE - 12 AEROGENERATORI
Progetto originario a 25 aerogeneratori autorizzato con DGR N° 1415 del 23/10/12

Sezione 2 :
STUDIO D'INSERIMENTO URBANISTICO E VINCOLISTICO

Titolo elaborato:
INQUADRAMENTO VINCOLISTICO - PIANO DI ASSETTO IDROGEOLOGICO ADB PUGLIA, ADB CAMPANIA SUD ED INTERREGIONALE DEL FIUME SELE - PERICOLOSITA' DA ALLUVIONI - QUADRO 3

N. Elaborato: 2.4.3 Scala: 1:10.000

Proponente
MONTE RAITIELLO Srl
Via della Tecnica, 18 - 85100 - Potenza (PZ)
CF 01531560769
monteraitiello@pec.it

Legale Rappresentante
Donato Macchia

Progettazione
TENPROJECT
sede legale e operativa
San Giorgio Del Sarnio (BN) via de Gasperi 61
sede operativa
Lucera (FG) S.S.17 loc. Vaccarella snc c/o Villaggio Don Bosco
P.IVA 01465940623
Azienda con sistema gestione qualità Certificato N. 50 100 11873

Progettista
Dot. Ing. Nicola Forte



00	OTTOBRE 2023	VC	PM	NF	EMISSIONE
Rev.	Data	Elaborazione	Approvazione	Emissione	DESCRIZIONE
Nome File sorgente	GE.AGB01.PDV.2.5.1_3.R00.dwg	Nome file stampa	GE.AGB01.PDV.2.5.3.R00.pdf	Formato di stampa	610X1050