





Vista del sito oggetto dell'intervento dall'area artigianale di Muro Lucano, prima dell'intervento



Vista del sito oggetto dell'intervento dall'area artigianale di Muro Lucano, layout autorizzato



Vista del sito oggetto dell'intervento dall'area artigianale di Muro Lucano, layout di adeguamento tecnico

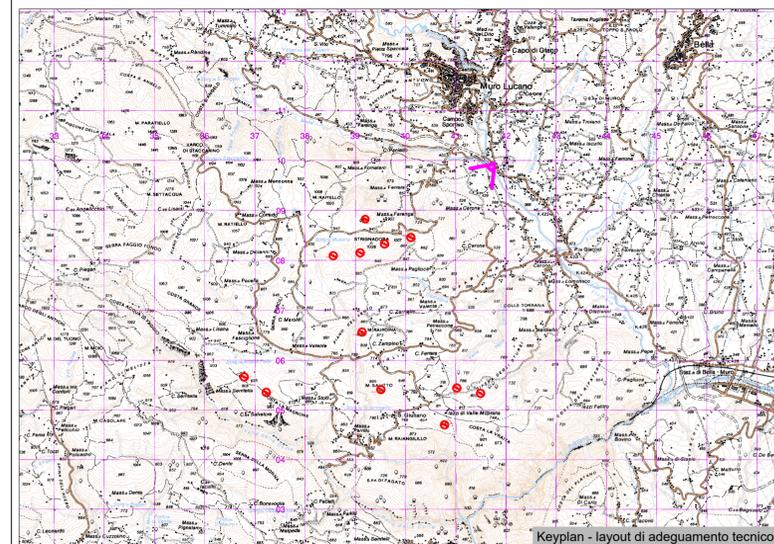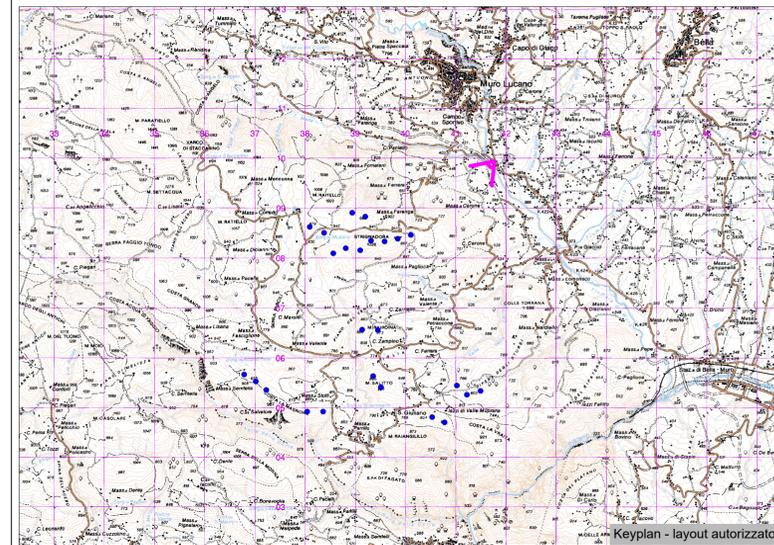

REGIONE BASILICATA  
 PROVINCIA DI POTENZA  
 Comuni di:  
 Muro Lucano - Bella - Balvano- Baragiano  
 LOCALITA' "Monte Raitiello"

PROGETTO DEFINITIVO DI ADEGUAMENTO TECNICO PER LA  
 REALIZZAZIONE DI UN IMPIANTO DI PRODUZIONE DI ENERGIA  
 ELETTRICA DA FONTE EOLICA E RELATIVE OPERE DI CONNESSIONE - 12  
 AEROGENERATORI

Progetto originario a 25 aerogeneratori autorizzato con DGR N° 1415 del 23/10/12

Sezione 6:  
 RELAZIONI SPECIALISTICHE

Titolo elaborato:  
**Riprese panoramiche e fotoinserimenti - FOTOMONTAGGIO N.4 - Area artigianale di  
 Muro Lucano**

N. Elaborato: 6.7.4

Scala: -

Proponente

**MONTE RAITIELLO Srl**

Via della Tecnica, 18 - 85100 - Potenza (PZ)  
 CF 01531560769  
 monteraitiello@pec.it

Legale Rappresentante  
**Donato Macchia**

Progettazione

**TENPROJECT**

sede legale e operativa  
 San Giorgio Del Sannio (BN) via de Gasperi 61  
 sede operativa  
 Lucera (FG) S.S.17 loc. Vaccarella snc c/o Villaggio Don Bosco  
 P.IVA 01465940623  
 Azienda con sistema gestione qualità Certificato N. 50 100 11873



Progettista  
**Dot. Ing. Nicola Forte**



Rev.	Data	Elaborazione	Approvazione	Emissione	DESCRIZIONE
00	OTTOBRE 2023	VC sigla	PH sigla	NF sigla	EMISSIONE
Nome File sorgente		GE.AGB01.PDV.A.6.7.4.dwg	Nome file stampa	GE.AGB01.PDV.6.7.4.pdf	Formato di stampa 420 x 1050