




Vista del sito oggetto dell'intervento dal Comune di Muro Lucano - centro abitato, prima dell'intervento

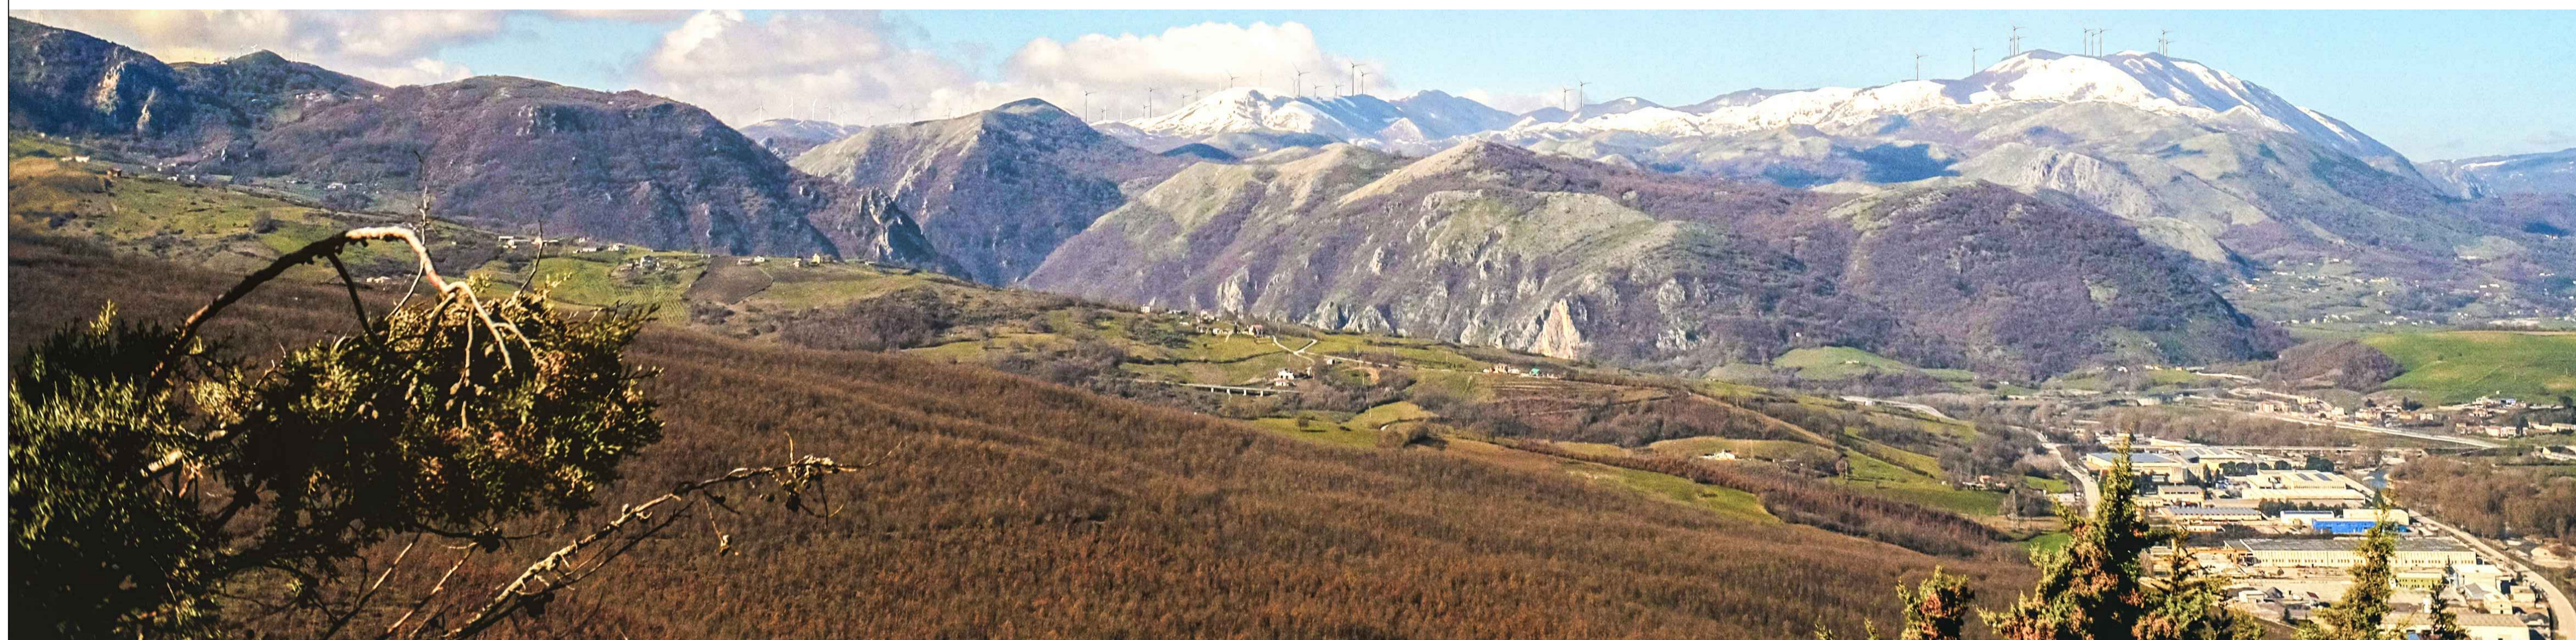


Vista del sito oggetto dell'intervento dal Comune di Muro Lucano - centro abitato, layout autorizzato

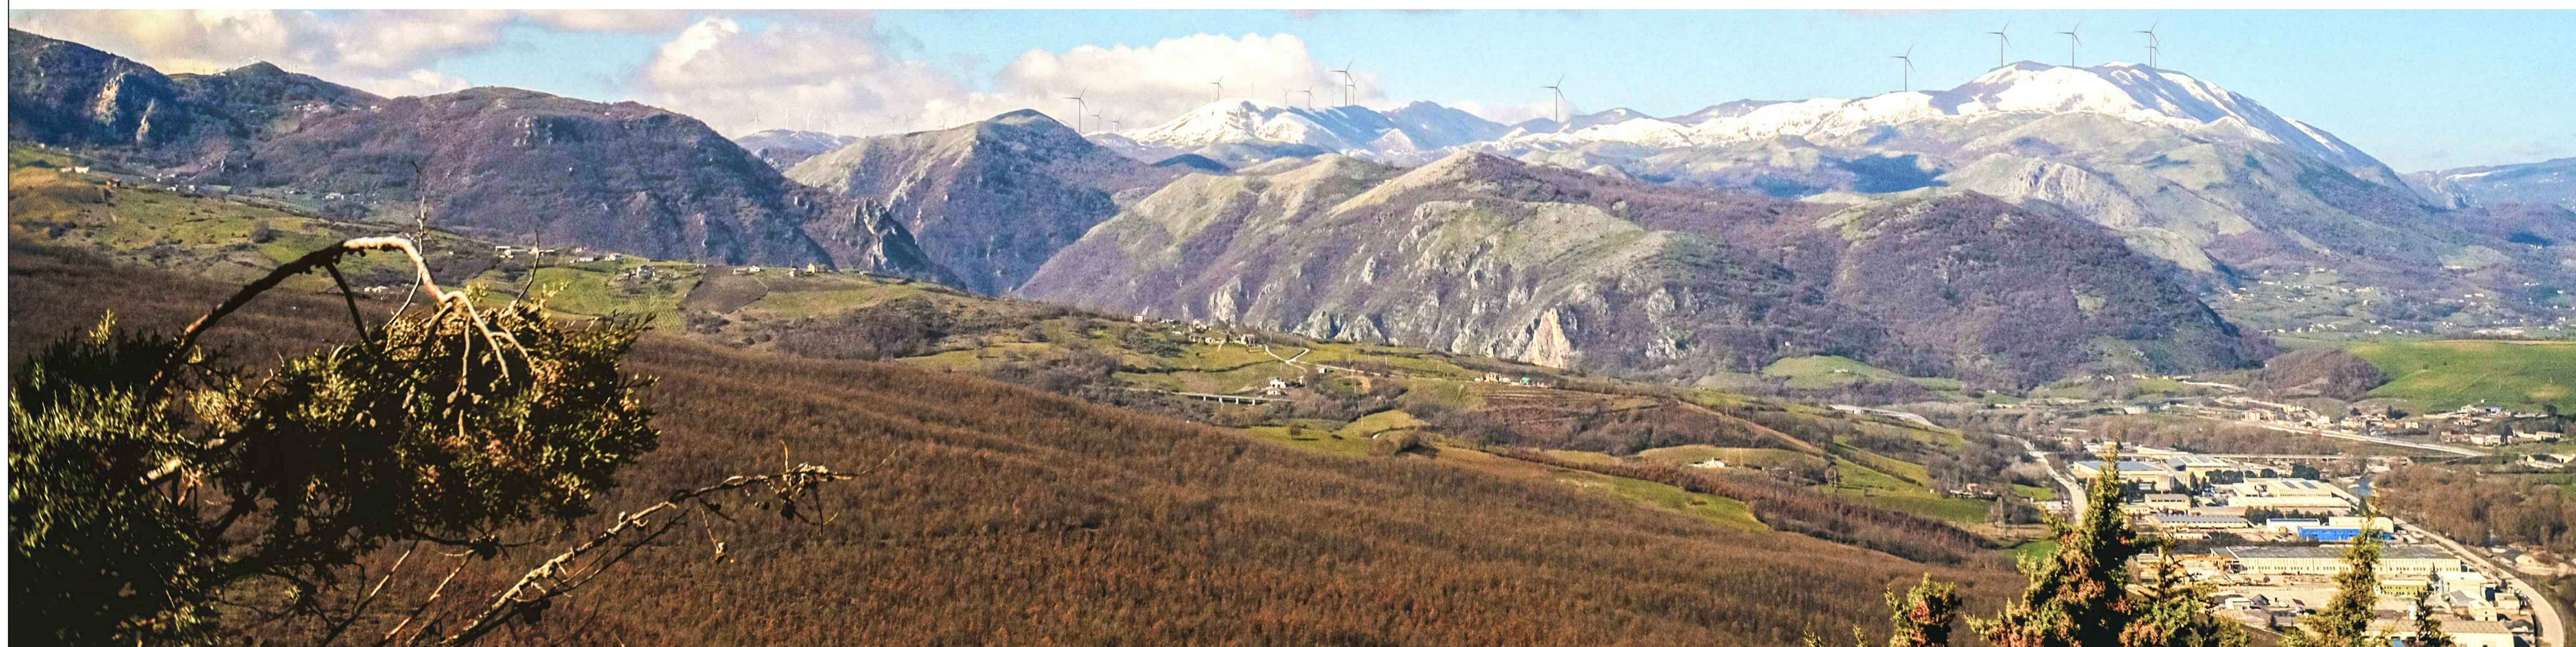

Vista del sito oggetto dell'intervento dal Comune di Muro Lucano - centro abitato, layout di adeguamento tecnico

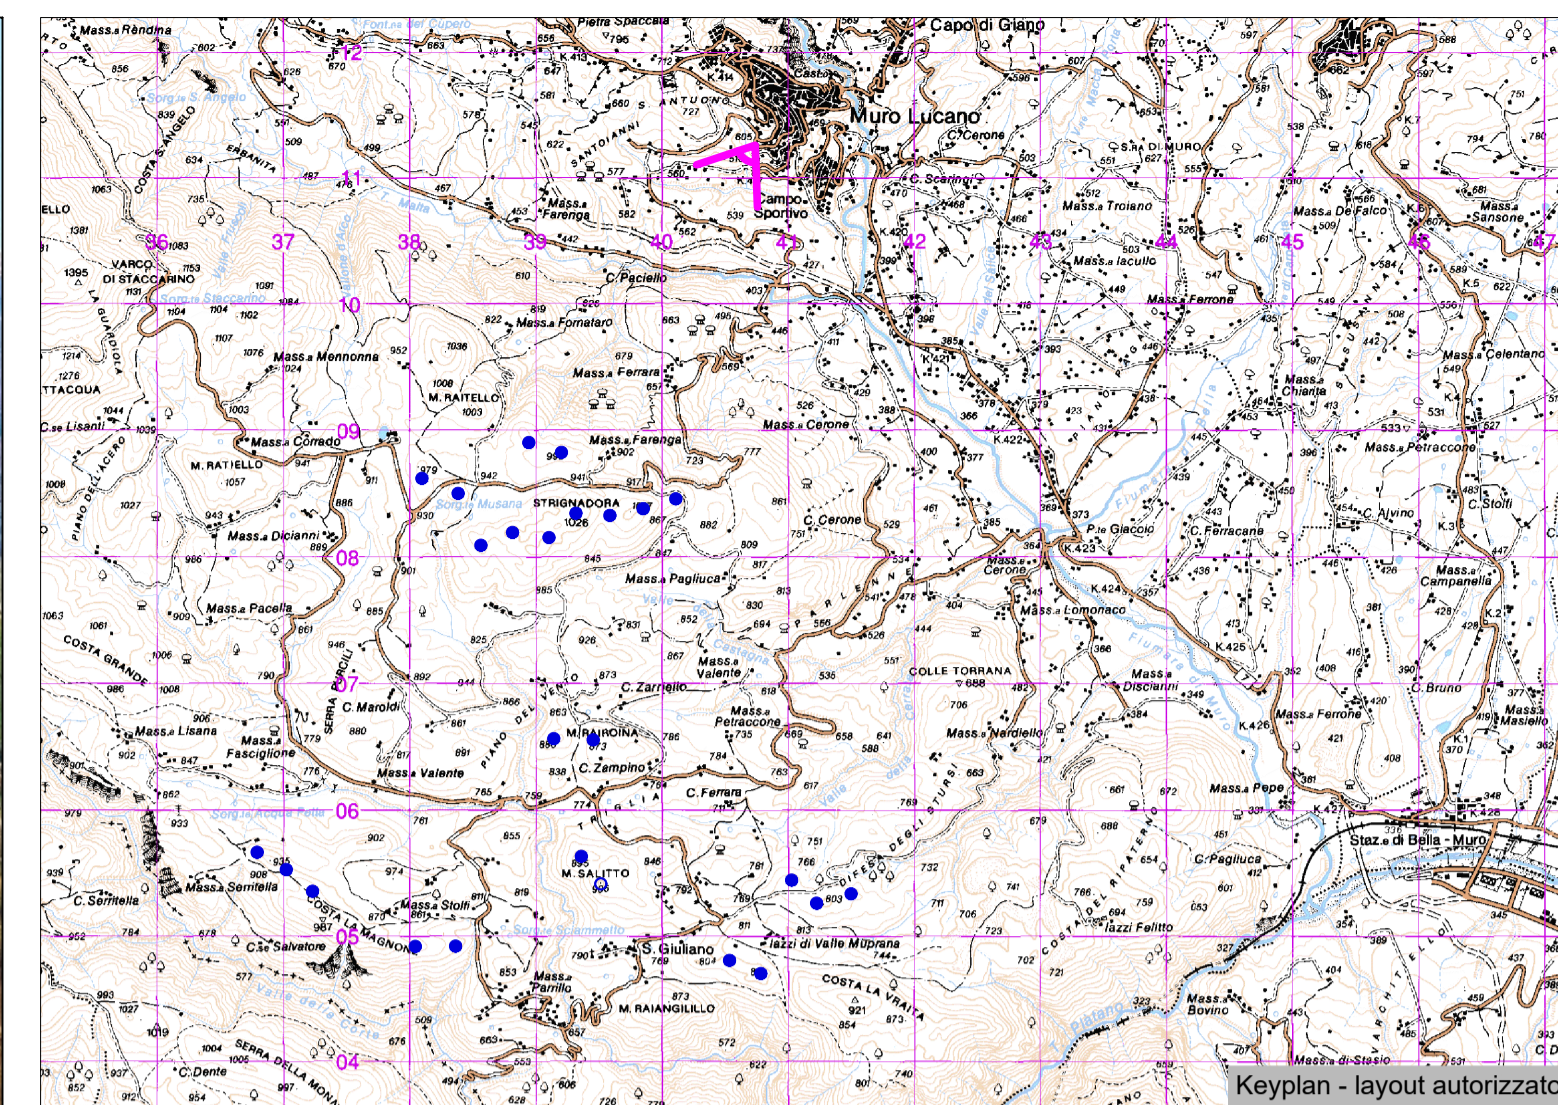

Keyplan - layout autorizzato

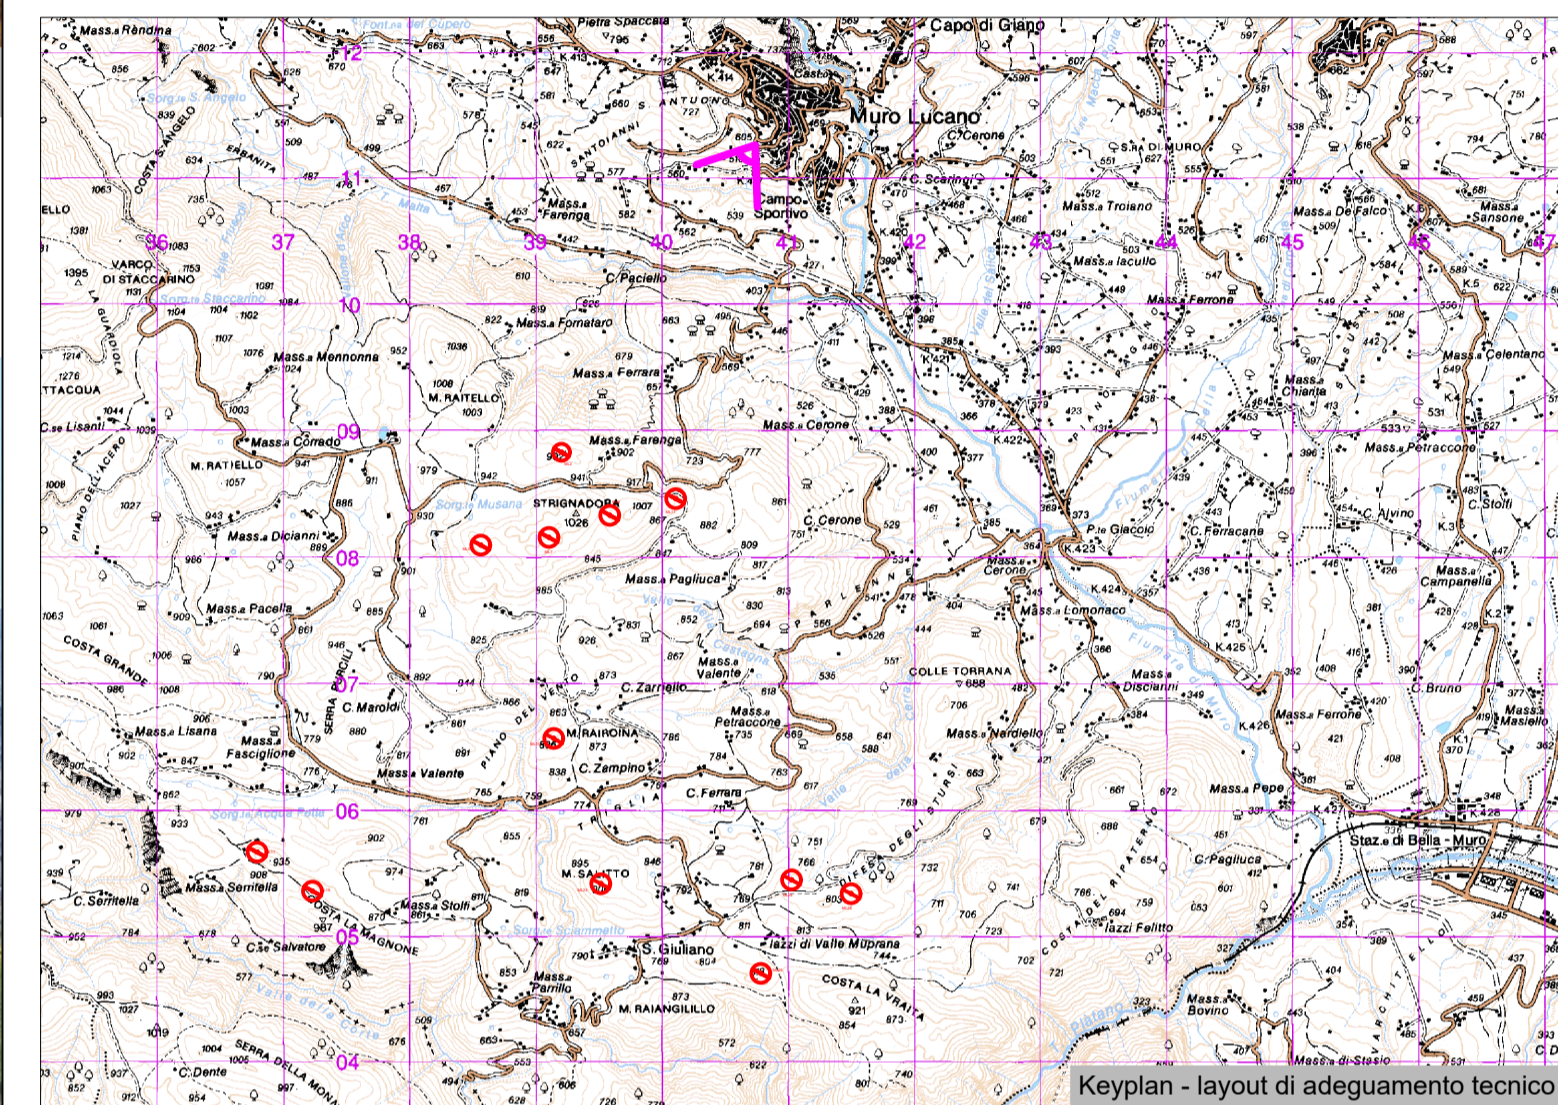

Keyplan - layout di adeguamento tecnico

REGIONE BASILICATA
 PROVINCIA DI POTENZA
 Comuni di:
 Muro Lucano - Bella - Balvano- Baragiano
 LOCALITA' "Monte Raiello"

PROGETTO DEFINITIVO DI ADEGUAMENTO TECNICO PER LA
 REALIZZAZIONE DI UN IMPIANTO DI PRODUZIONE DI ENERGIA
 ELETTRICA DA FONTE EOLICA E RELATIVE OPERE DI CONNESSIONE - 12
 AEROGENERATORI

Progetto originario a 25 aerogeneratori autorizzato con DGR N° 1415 del 23/10/12

Sezione 6:
 RELAZIONI SPECIALISTICHE

Titolo elaborato:
**Riprese panoramiche e fotoinserimenti - FOTOMONTAGGIO N.5 - Comune di Baragiano
 (centro abitato)**

N. Elaborato: 6.7.5

Scala: -

Proponente

MONTE RAITIELLO Srl
 Via della Tecnica, 18 - 85100 - Potenza (PZ)
 CF 01531560769
 monteraiello@pec.it

Legale Rappresentante
Donato Macchia

Progettazione

TENPROJECT

sede legale e operativa
 San Giorgio Del Sannio (BN) via de Gasperi 61
 sede operativa
 Lucera (FG) S.S.17 loc. Vaccarella snc c/o Villaggio Don Bosco
 P.IVA 01465940623
 Azienda con sistema gestione qualità Certificato N. 50 100 11873



Progettista
 Dott. Ing. Nicola Forte



00	OTTOBRE 2023	VC	PH	NF	EMISSIONE
Rev.	Data	Elaborazione	Approvazione	Emissione	DESCRIZIONE
Nome File sorgente	GE.AGB01.PDV.6.7.5.dwg	Nome file stampa	GE.AGB01.PDV.67.5.pdf	Formato di stampa	A1