




Vista del sito oggetto dell'intervento dall'area industriale di Balvano, prima dell'intervento




Vista del sito oggetto dell'intervento dall'area industriale di Balvano, layout autorizzato



Vista del sito oggetto dell'intervento dall'area industriale di Balvano, layout di adeguamento tecnico

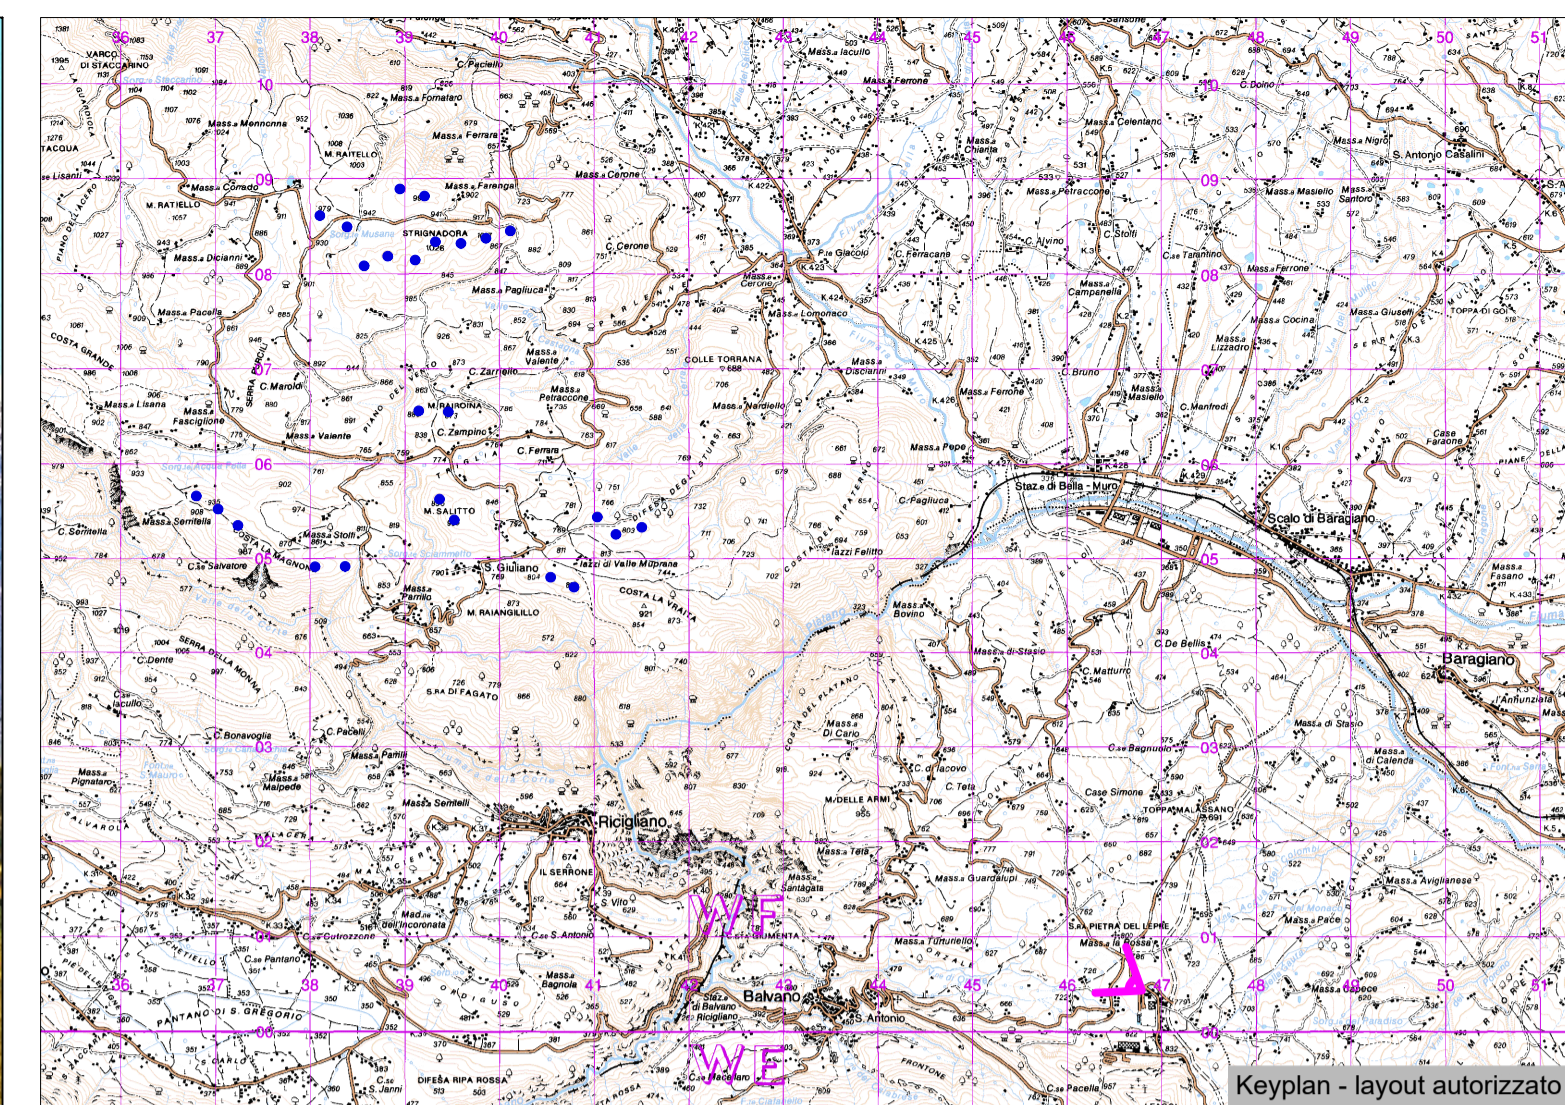

Keyplan - layout autorizzato

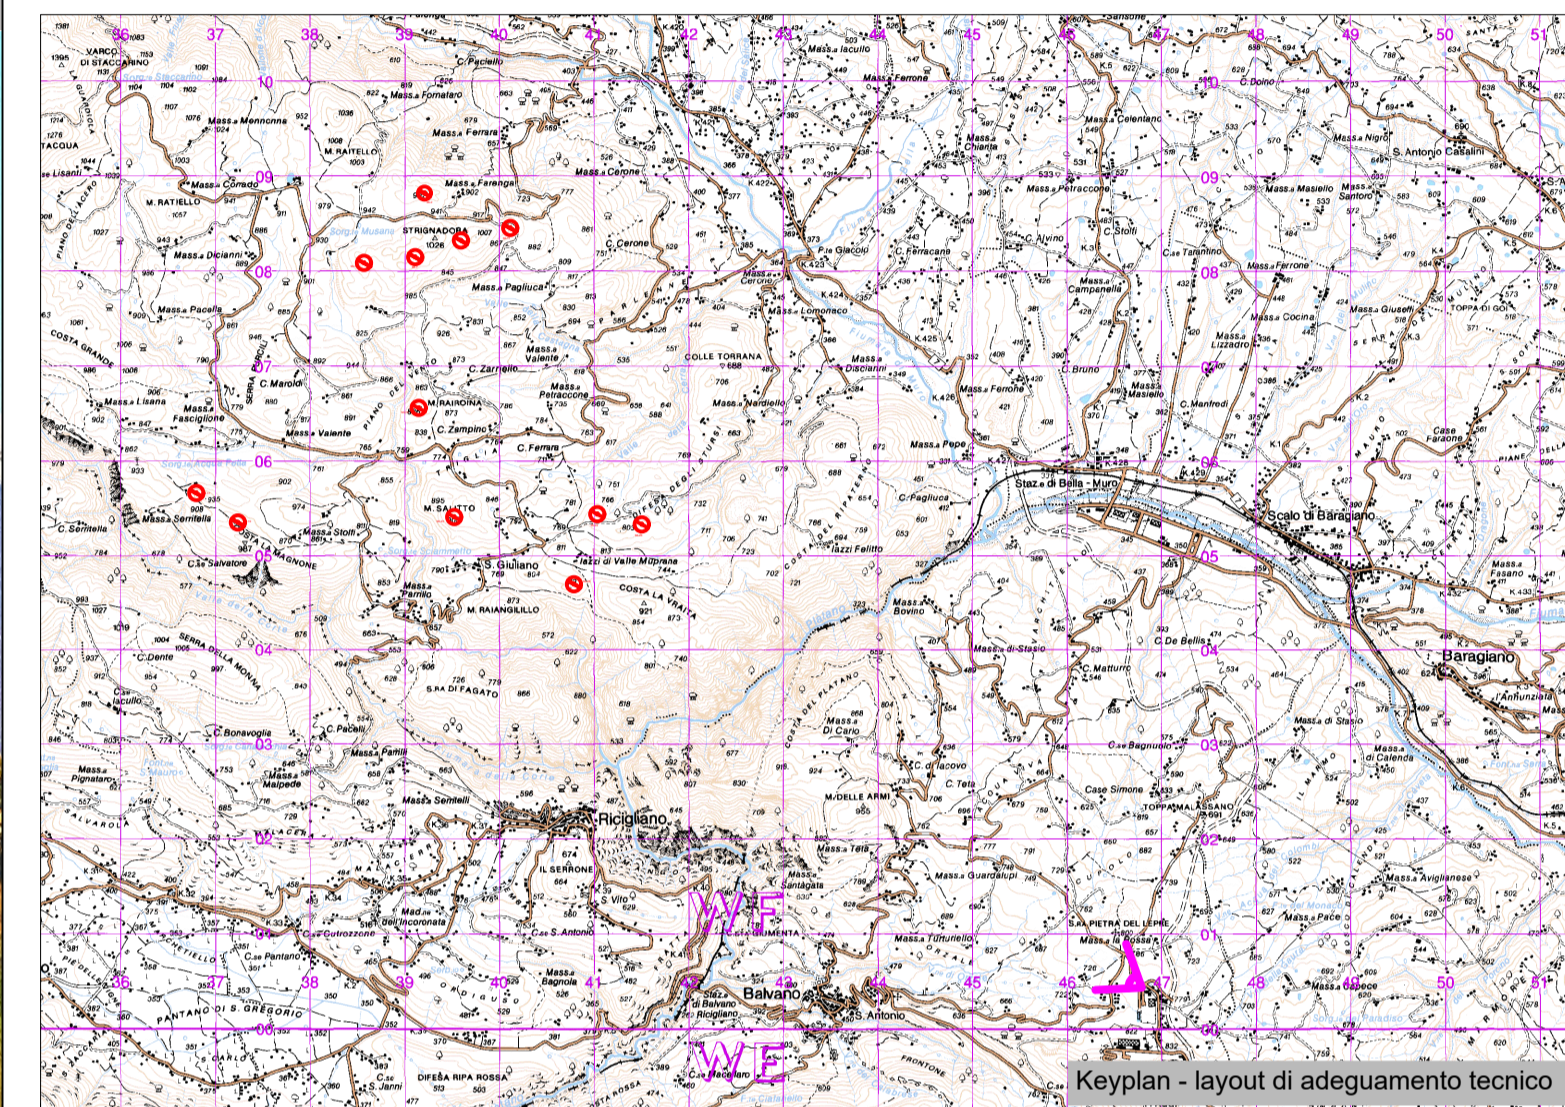

Keyplan - layout di adeguamento tecnico

REGIONE BASILICATA
 PROVINCIA DI POTENZA
 Comuni di:
 Muro Lucano - Bella - Balvano- Baragiano
 LOCALITA' "Monte Raiello"

PROGETTO DEFINITIVO DI ADEGUAMENTO TECNICO PER LA REALIZZAZIONE DI UN IMPIANTO DI PRODUZIONE DI ENERGIA ELETTRICA DA FONTE EOLICA E RELATIVE OPERE DI CONNESSIONE - 12 AEROGENERATORI
 Progetto originario a 25 aerogeneratori autorizzato con DGR N° 1415 del 23/10/12

Sezione 6:
 RELAZIONI SPECIALISTICHE

Titolo elaborato:
Riprese panoramiche e fotoinserimenti - FOTOMONTAGGIO N.6 - Area artigianale di Balvano

N. Elaborato: 6.7.6

Scala: -

Proponente

MONTE RAITIELLO Srl
 Via della Tecnica, 18 - 85100 - Potenza (PZ)
 CF 01531560769
 monteraiello@pec.it

Legale Rappresentante
Donato Macchia

Progettazione

TENPROJECT

sede legale e operativa
 San Giorgio Del Sannio (BN) via de Gasperi 61
 sede operativa
 Lucera (FG) S.S.17 loc. Vaccarella snc c/o Villaggio Don Bosco
 P.IVA 01465940623
 Azienda con sistema gestione qualità Certificato N. 50 100 11873



Progettista
Dott. Ing. Nicola Forte



Rev.	Data	Elaborazione	Approvazione	Emissione	DESCRIZIONE
00	OTTOBRE 2023	VC siglia	PM siglia	NF siglia	EMISSIONE
Nome File sorgente		GE.AGB01.PDV.A.6.7.6.dwg	Nome file stampa	GE.AGB01.PDV.6.7.6.pdf	Formato di stampa A1