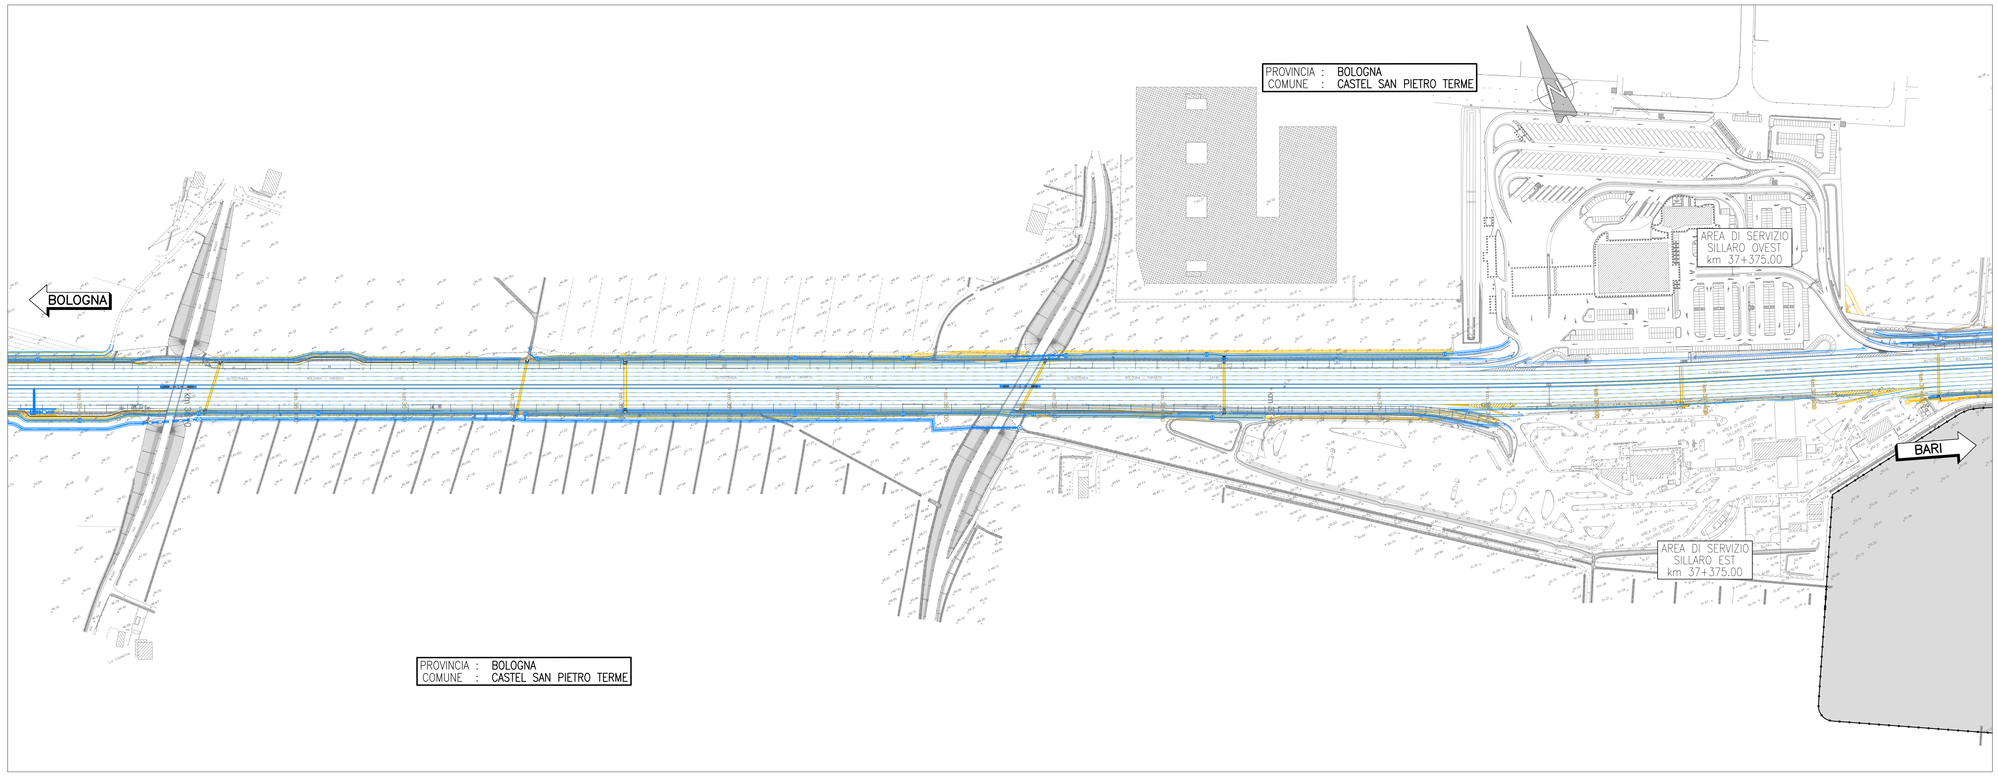

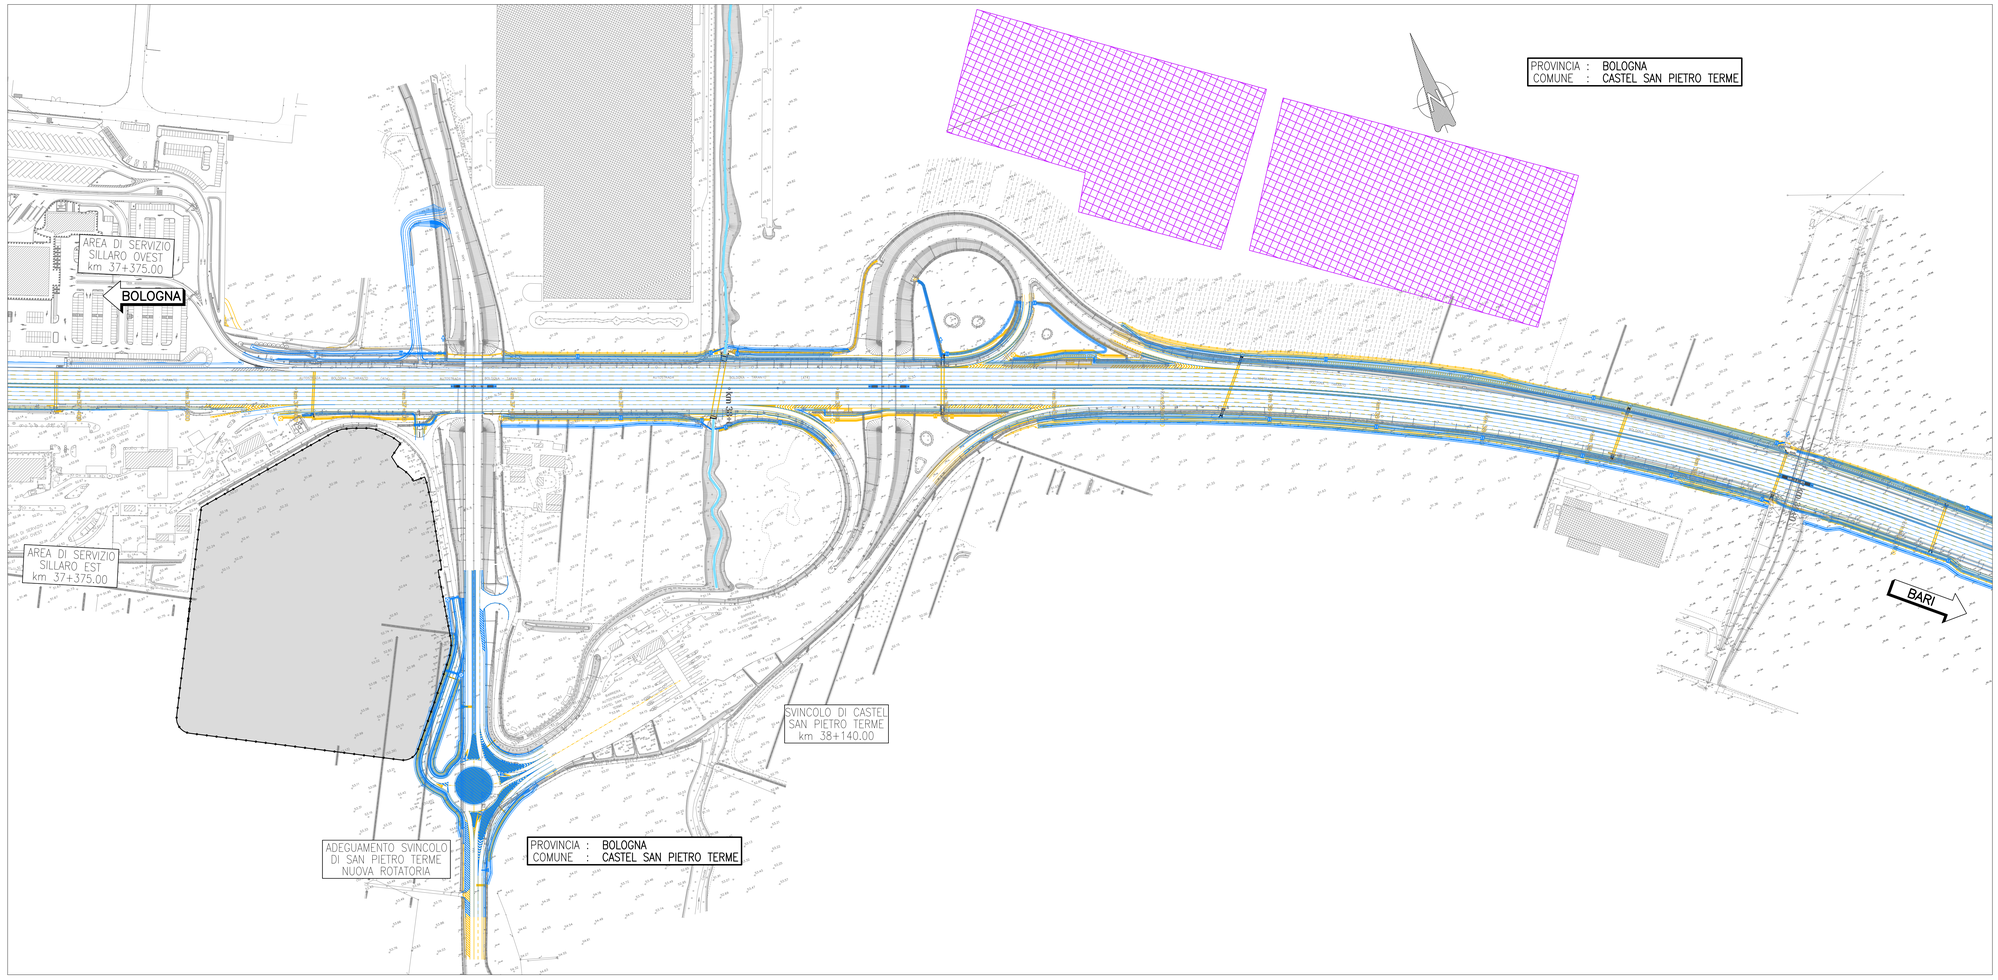

QUADRO DI UNIONE

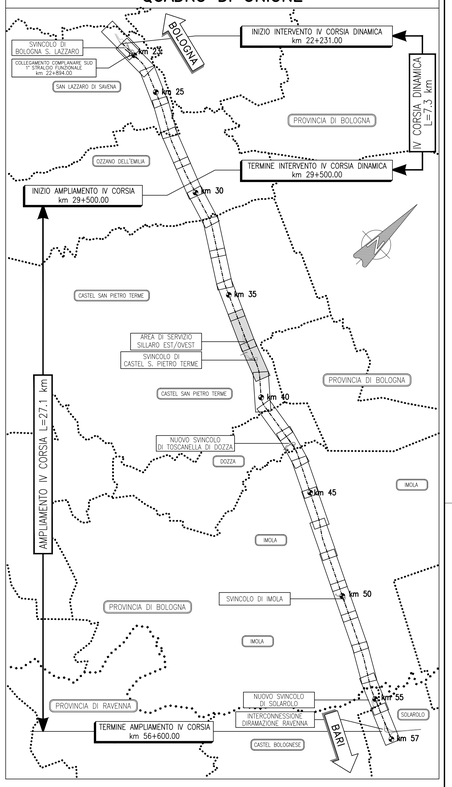

LEGENDA

PROGETTO DEFINITIVO (SIA 2011)

PROGETTO ESECUTIVO (2023)

RICOGNIZIONE CAMBIAMENTI SUL TERRITORIO

EDIFICI NUOVI

autostrade per l'italia

AUTOSTRADA (A14): BOLOGNA-BARI-TARANTO

TRATTO: NUOVO SVINCOLO DI PONTE RIZZOLI
DIRAMAZIONE RAVENNA
AMPLIAMENTO ALLA QUARTA CORSIA

PROGETTO ESECUTIVO

PLANIMETRIA DI RAFFRONTO TRA LO STATO ATTUALE E LO STATO INIZIALE

TAVOLA 6

Scala 1:2000

TECNE | autostrade per l'italia | Ministero delle Infrastrutture e dei Trasporti