

**REGIONE SICILIANA**  
Libero Consorzio Comunale di Ragusa

**COMUNE DI ACATE E VITTORIA**

**VICTORIA SOLAR FARM**

**PROGETTO PER LA REALIZZAZIONE E L'ESERCIZIO DI UN PARCO AGROVOLTAICO DA 179,53 MWP NEI COMUNI DI ACATE E VITTORIA E DELLE OPERE DI CONNESSIONE ALLA RETE DI TRASMISSIONE NAZIONALE**

**D28 02** Titolo elaborato: **Proposta progettuale per lo spostamento delle Linee BT ed MT esistenti**

**057 PD PRO D** Ambito: **PRO** Tipo Elab.: **D** Scala: **1:5.000** Identificatore: **VSF057PROD28**

**METRAN**  
ING. G. MANTINO  
Ordine Ingegneri Palermo n. 2291


**edp renewables**

**UNIVERSITÀ DEGLI STUDI DI CATANIA**  
Dipartimento di Agronomia, Alimentazione e Ambiente  
DIA

**EDPR Sicilia PV s.r.l.**  
Via Lancia 6-19  
07100 Macerata  
Tel. +39 0733 460000  
www.edprrenewables.com

**COLLABORAZIONE SPERIMENTALE**  
Ing. G. Mantino - Trevisani  
Ing. G. Mantino - Trevisani

**EMISSIONE:** FEBBRAIO 2023 P.I.A. - art. 27 D.Lgs. 152/06 e ss.mm.ii.  
**REV. 1:** SETTEMBRE 2023  
**REV. 2:** NOVEMBRE 2023

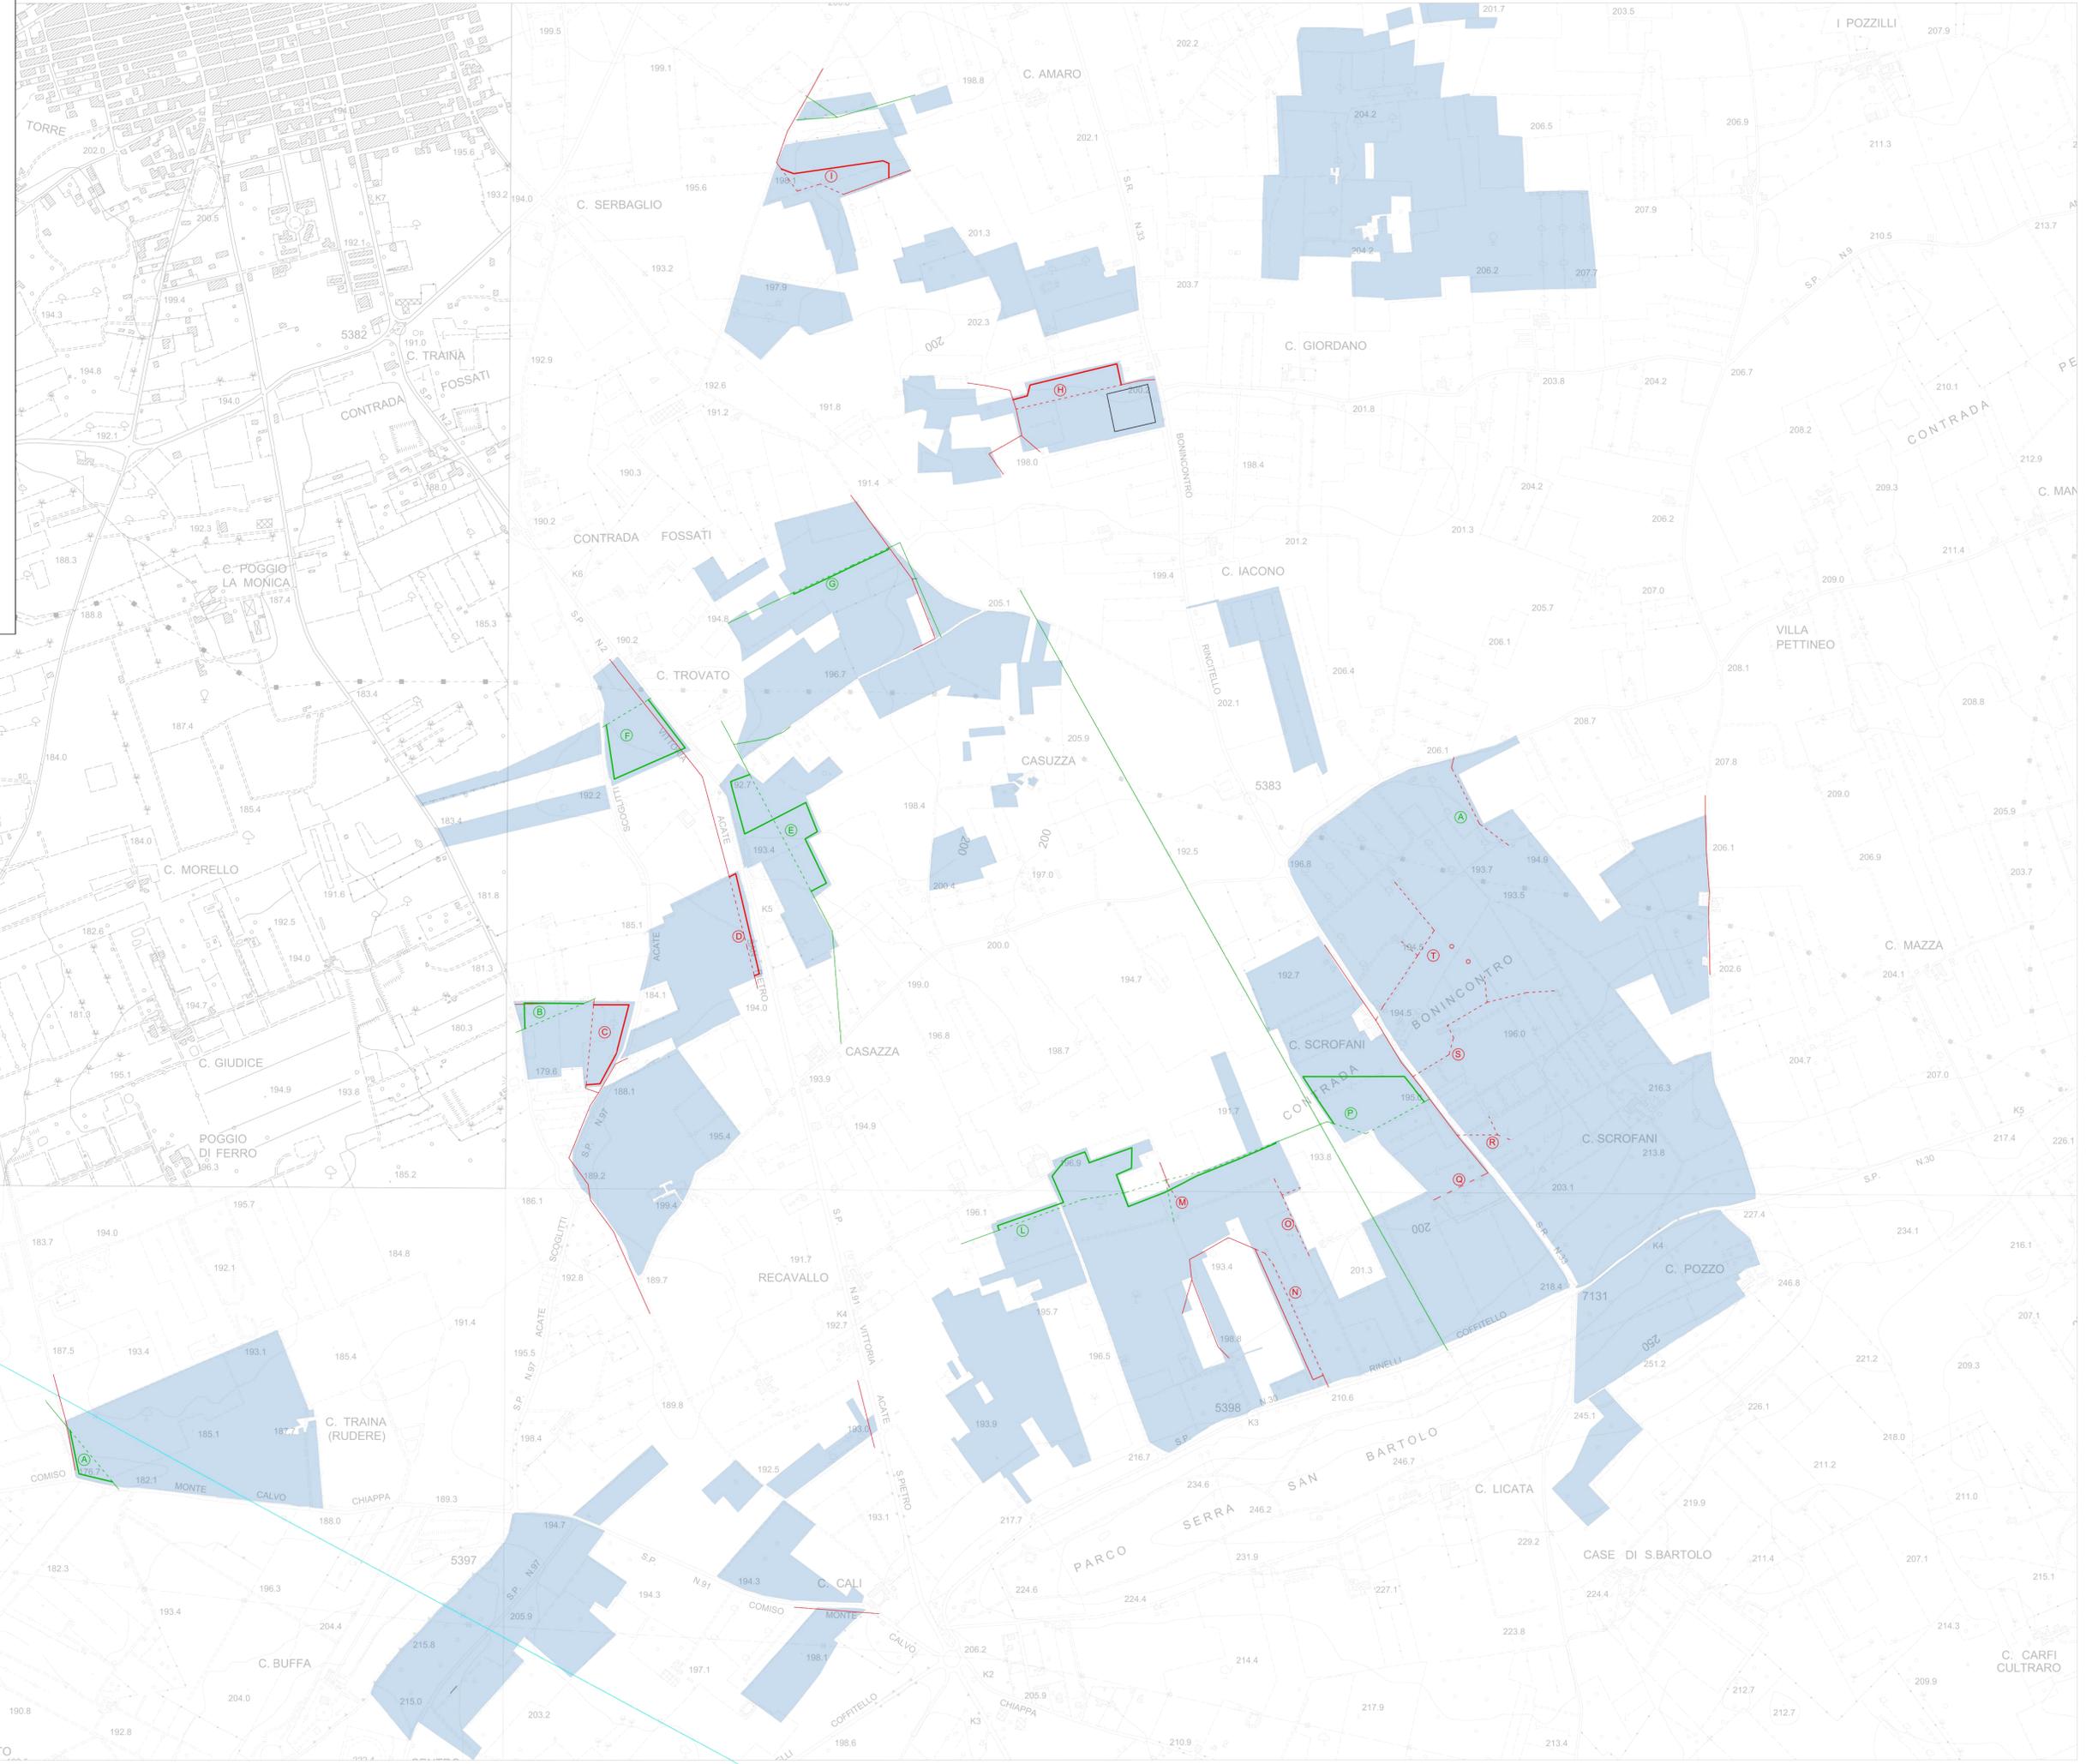

**LEGENDA**

- AREA IMPIANTO
- TRATTI DI LINEE BT DA DISMETTERE
- TRATTI DI LINEE MT DA DISMETTERE
- SOSTEGNO SENZA LINEA ELETTRICA BT DA DISMETTERE
- TRATTO NUOVO CAVIDOTTO INTERRATO BT PROPOSTO
- TRATTO NUOVO CAVIDOTTO INTERRATO MT PROPOSTO
- TRATTI LINEE BT ESISTENTI
- TRATTI LINEE MT ESISTENTI
- TRATTI LINEE AT ESISTENTI