


LEGENDA

- Elettrodotto AT aereo 220kV - esistente
- Cavidotto AT 220kV di Connessione alla RTN - autorizzato
- Cavidotto AT 220kV di Connessione alla RTN - autorizzato
- Cavidotto AT 220kV di Collegamento alla RTN - provvisorio
- Area nuova SE Utenza di Trasformazione - autorizzata
- Viabilità nuova di accesso e perimetrale
- Area nuova SE di Transizione aereo-cavo - provvisoria
- Viabilità nuova di accesso - provvisoria
- Area nuova SE 220kV RTN "Macchiareddu" - autorizzata
- Buca giunti per collegamento provvisorio
- Confine foglio di mappa catastale

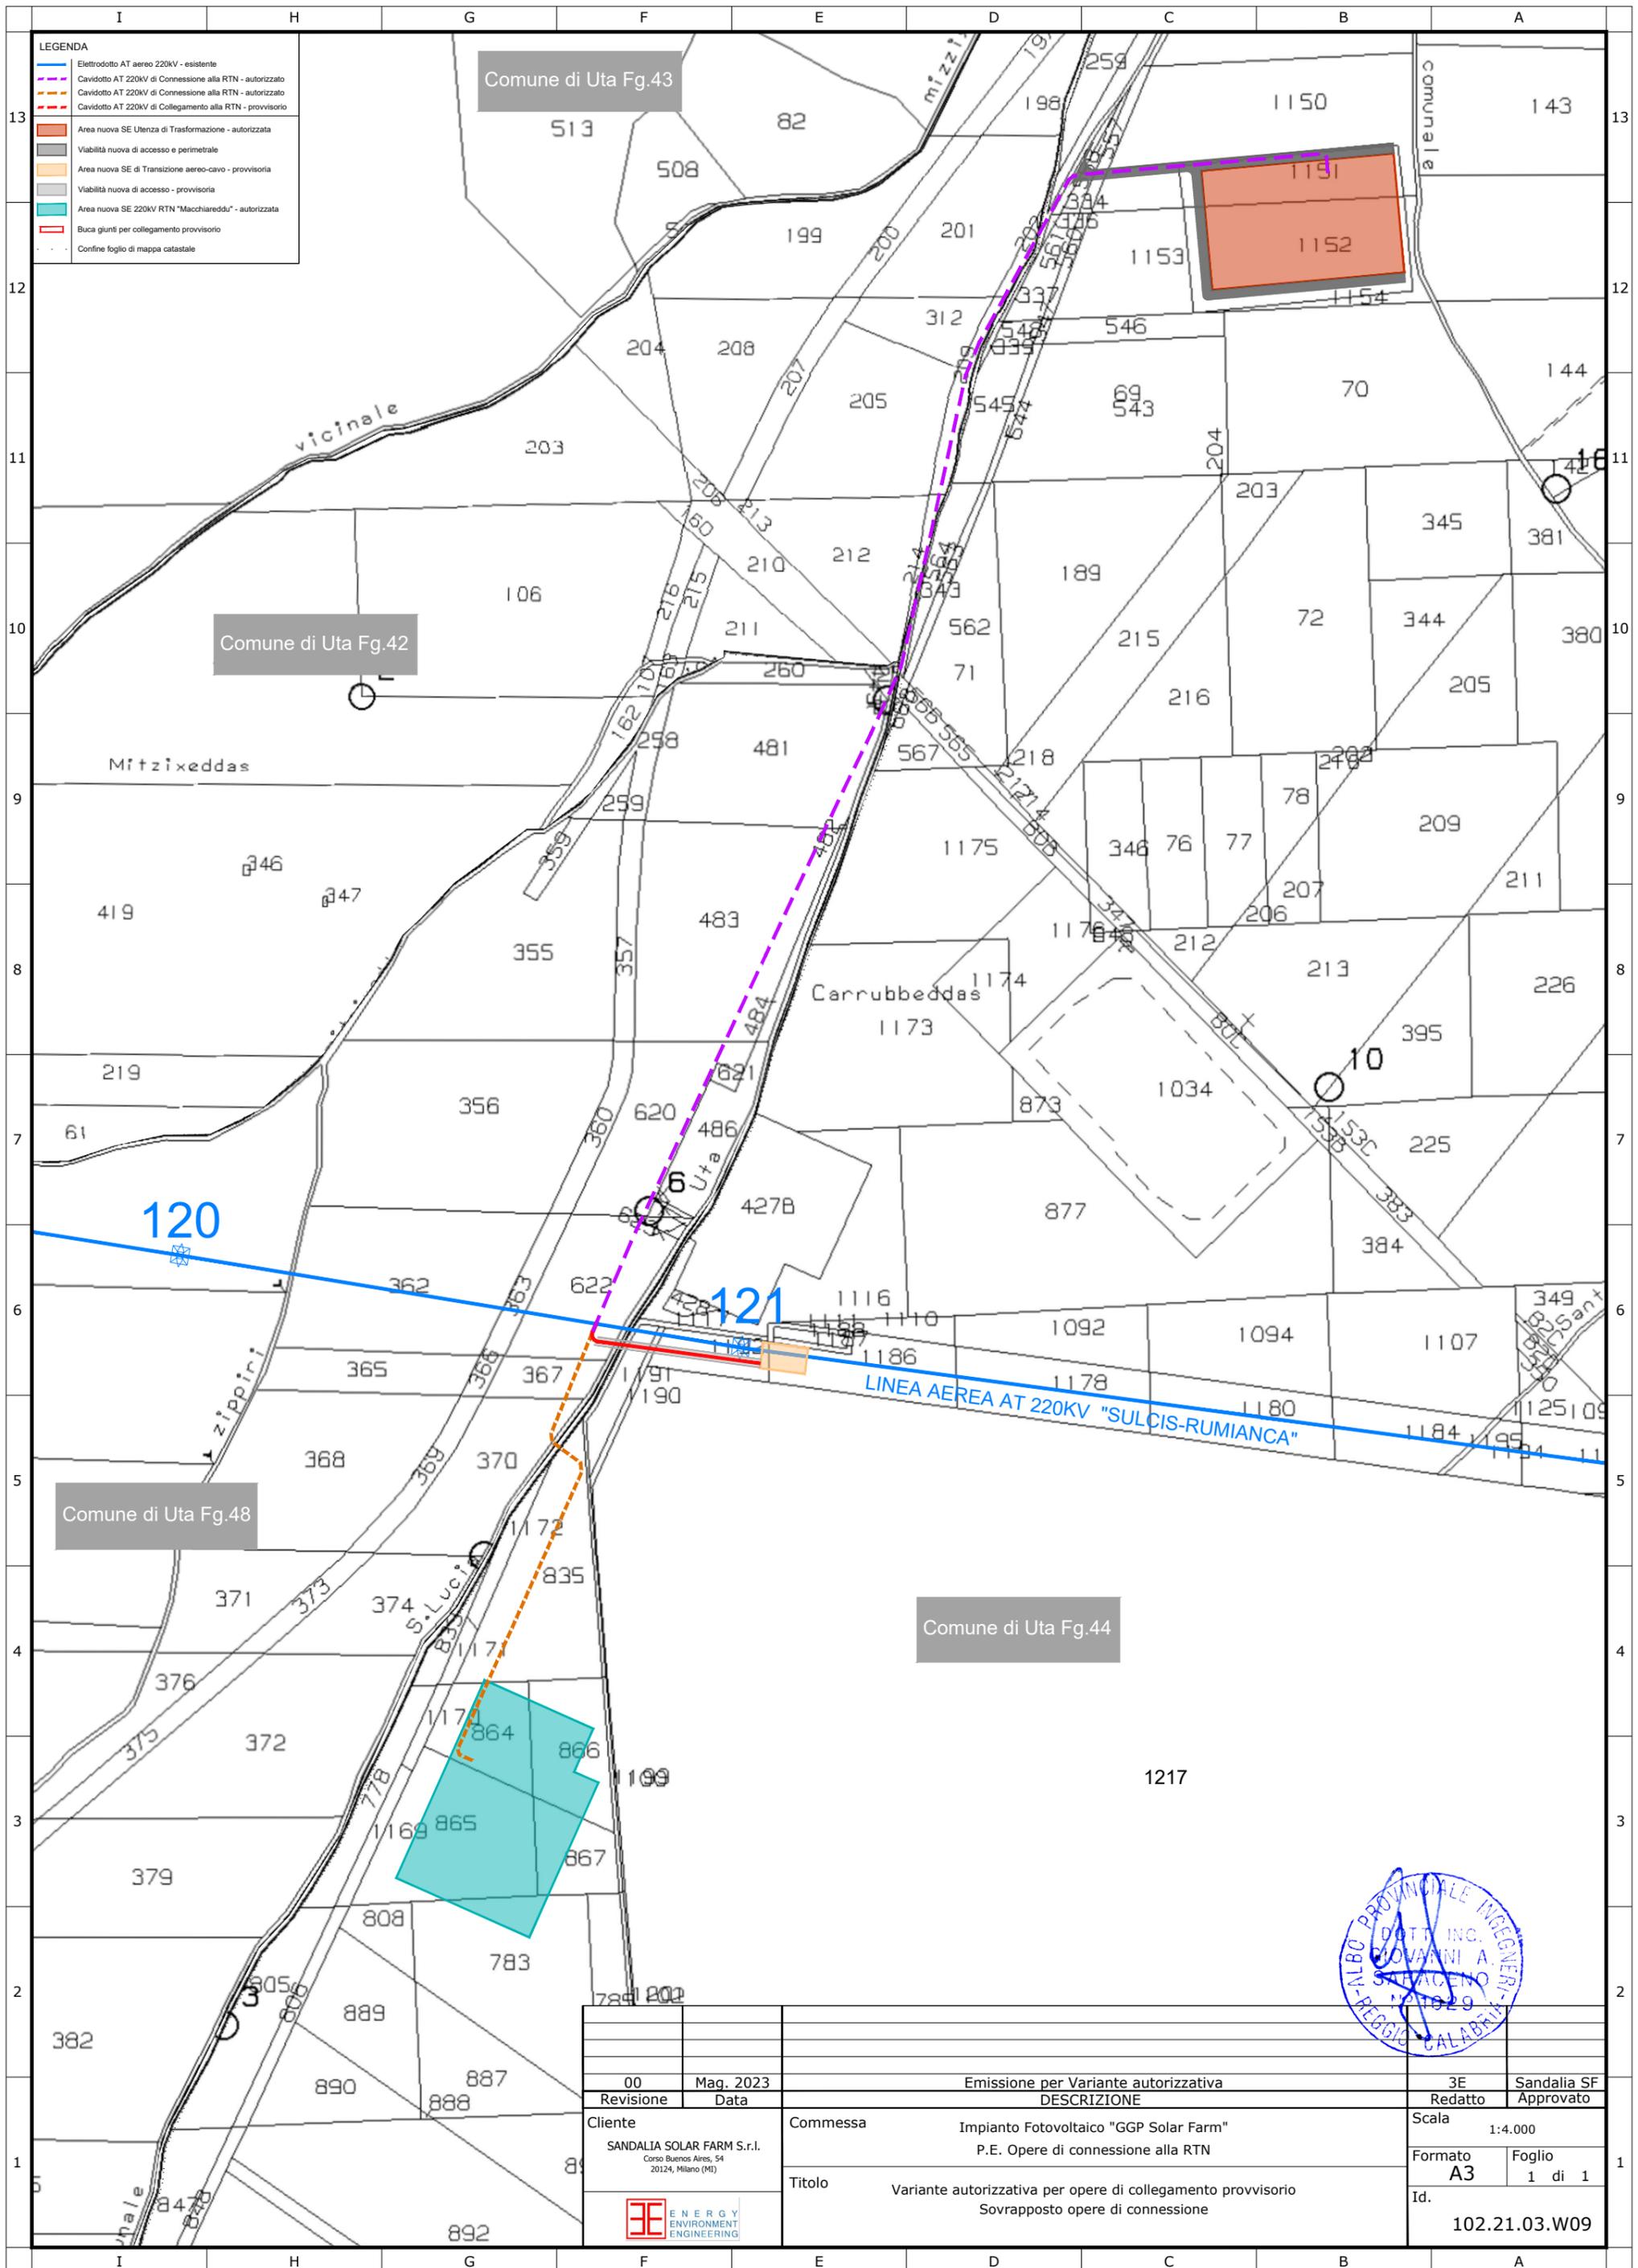

00	Mag. 2023	Emissione per Variante autorizzativa		3E	Sandalia SF
Revisione	Data	DESCRIZIONE		Redatto	Approvato
Cliente	SANDALIA SOLAR FARM S.r.l. Corso Buenos Aires, 54 20124, Milano (MI)	Commessa	Impianto Fotovoltaico "GGP Solar Farm" P.E. Opere di connessione alla RTN	Scala	1:4.000
		Titolo	Variante autorizzativa per opere di collegamento provvisorio Sovrapposto opere di connessione	Formato	Foglio
				A3	1 di 1
				Id.	102.21.03.W09

