

Opere utente - legenda

- SE 150 kV di condivisione
- SE 30/150 kV di utenza
- Cavo AT 150 kV utente
- Cavo AT 150 kV condiviso


Opere Terna - legenda

- Stazione RTN esistente "Deliceto 380 kV"
- Futura stazione di smistamento Terna 150 kV
- Collegamento SE smistamento Ascoli Satriano 150 kV - SE RTN "Deliceto 380 kV"
- Elettrodotto 150 kV esistente
- Futuri raccordi RTN 150 kV
- Elettrodotto 150 kV esistente da demolire

Limiti amministrativi

- Limiti comunali

Variante allo schema di connessione (Agosto 2023)

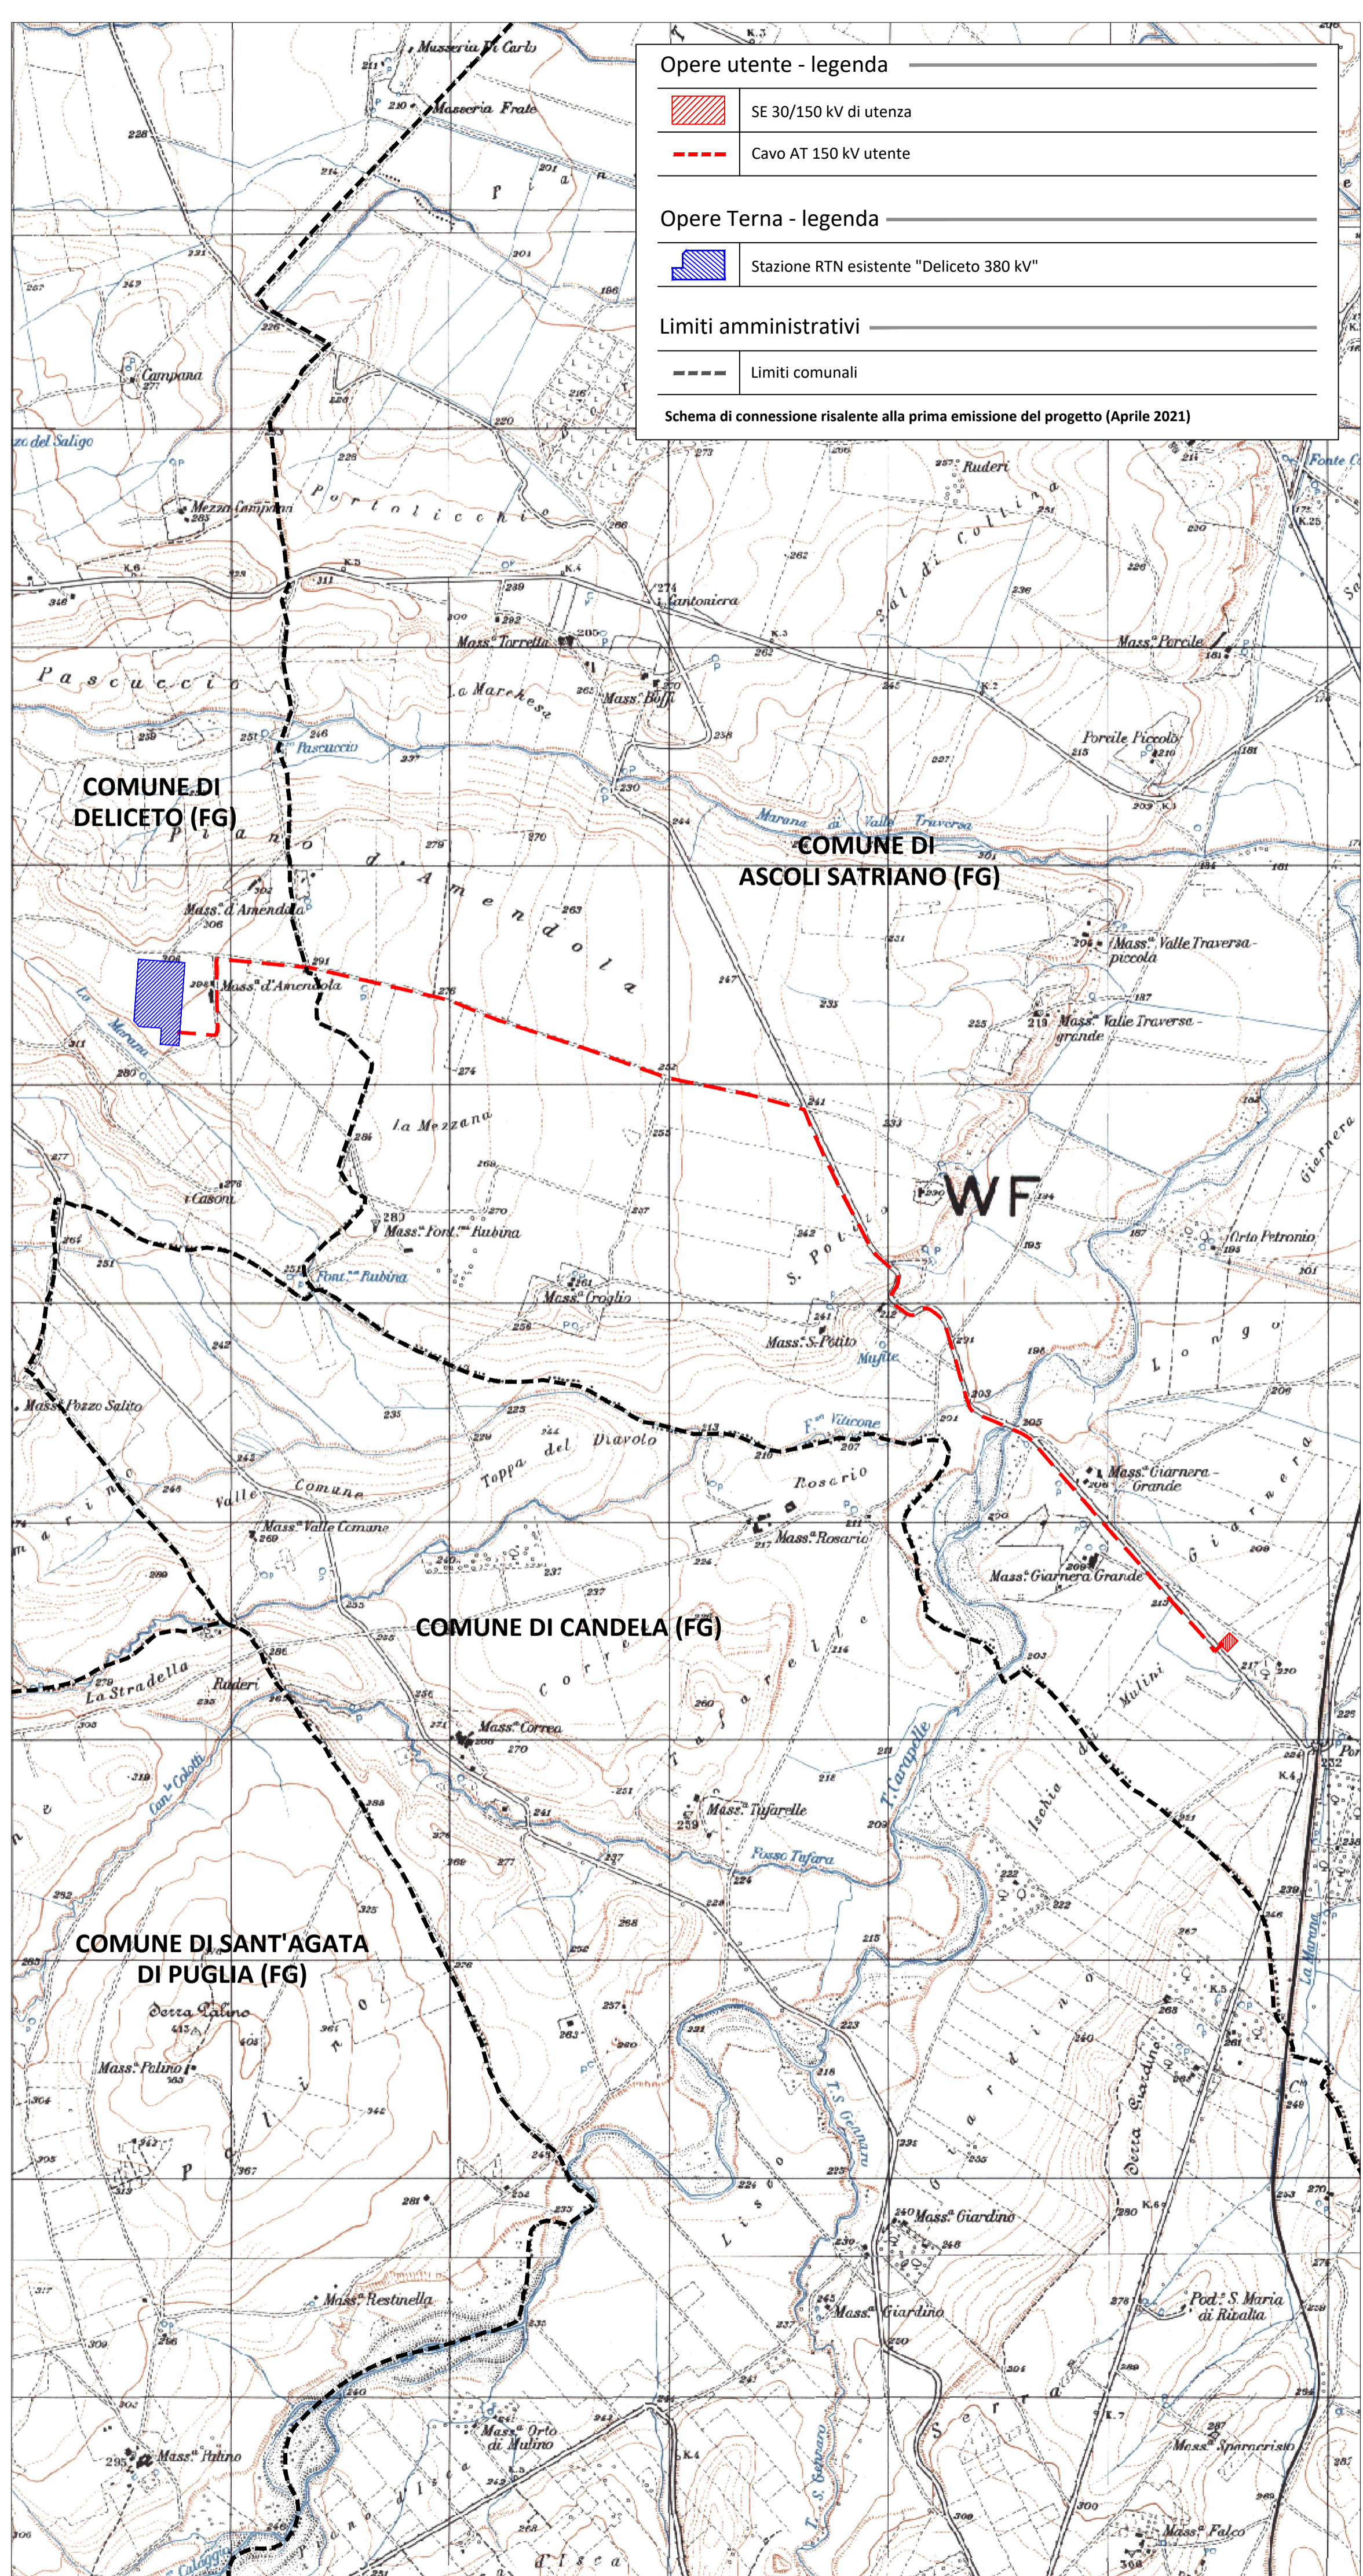

Opere utente - legenda

- SE 30/150 kV di utenza
- Cavo AT 150 kV utente

Opere Terna - legenda

- Stazione RTN esistente "Deliceto 380 kV"

Limiti amministrativi

- Limiti comunali

Schema di connessione risalente alla prima emissione del progetto (Aprile 2021)







REGIONE PUGLIA COMUNE DI ASCOLI SATRIANO COMUNE DI CANDELA COMUNE DI DELICETO PROVINCIA DI FOGGIA

Progetto definitivo per la realizzazione di un parco eolico nei Comuni di Ascoli Satriano (FG) e Candela (FG) con opere di connessione nel Comune di Deliceto (FG)



wpd Daunia s.r.l.
Via Luca Gaurnico, 9/11
00143 - Roma
Tel: +39 06 960 353-10
e-mail: info@wpd-italia.it



Viale Michelangelo, 71
80129 Napoli
Tel: 081 579 7998
mail: tecnico@insest.it



Collaboratori:
Geol. V. E. Iervolino
Dot. A. Ianni
Arch. A. Vella
Ing. V. Trionfo
Ing. G. D'Alfonso
Arch. C. Gaudiero
Geom. F. Malfarina
Dot.ssa M. Mauro

Nome Elaborato:				
CONFRONTO MODALITA' DI CONNESSIONE ALLA RTN INQUADRAMENTO SU CARTOGRAFIA IGM				
00	Novembre 2023	Aggiornamento alla modalità di connessione alla RTN	INSE s.r.l.	wpd Daunia s.r.l.
Rev.	Data	Oggetto della revisione	Elaborazione	Verifica Approvazione
Scala: 1:20.000				
Formato: A1	Codice Pratica: S217	Codice Elaborato: S217-TAV01		