


Planimetria ubicazioni campagna indagini geognostiche
scala R= 1 : 2.000

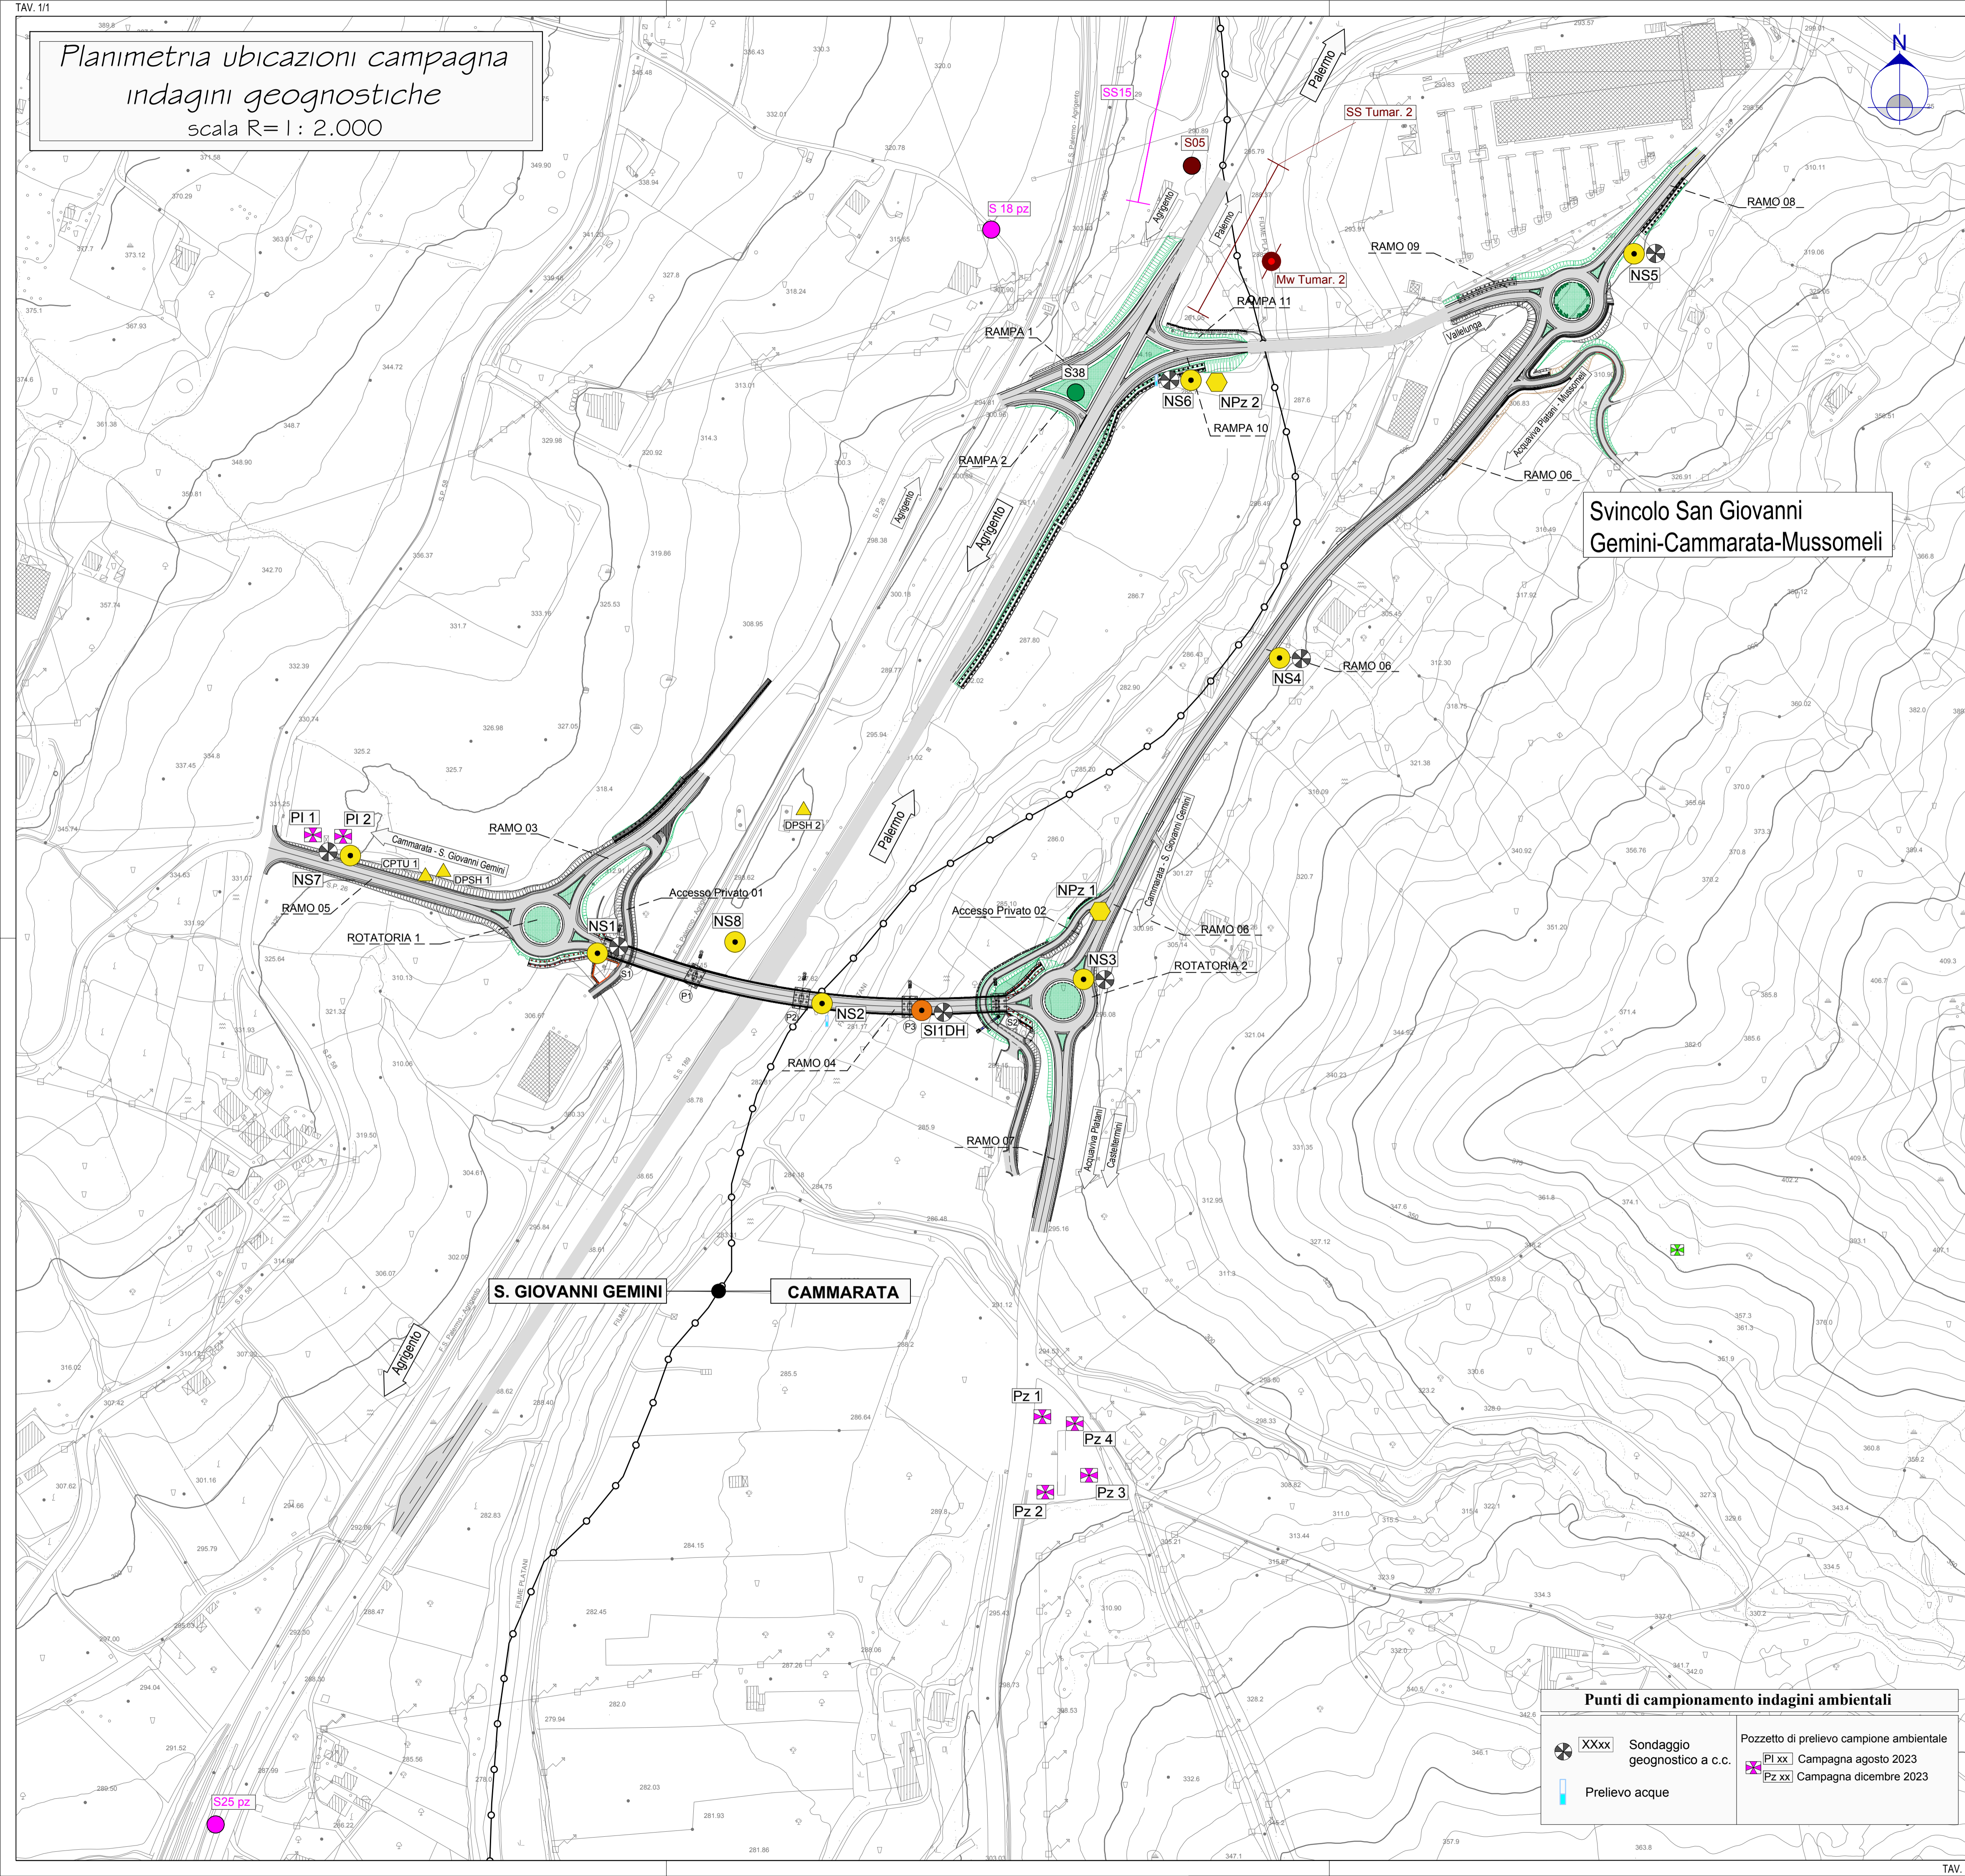

CAMPAGNA INDAGINI GEOGNOSTICHE - SIMBOLI CARTOGRAFICI		
CAMPAGNA INDAGINI (Dicembre 2020 - Gennaio 2021)		
NSX	Ubicazione Sondaggi a c.c.	Prova penetrometrica CPTU/DPSH
NPz	Pozzetto esplorativo	
CAMPAGNA INDAGINI (Agosto 2023)		
SI1DH	Ubicazione sondaggio integrativo a c.c. Prova in situ Down Hole	
CAMPAGNA INDAGINI eseguite nel progetto di Ammodernamento della SS 189 "Dalla Valle del Platani" Tratta in provincia di Agrigento		SIMBOLI
SX	Ubicazione Sondaggi Campagna geognostica	SX
MwXX	Prospersione sismica tipo Masse	SSXX
SSXX	Prospersione sismica a rifrazione	TXXX
TXXX	Tomografia elettrica	Pz
Pz	Pozzetto esplorativo con prelievo campione per analisi di laboratorio	
CAMPAGNA INDAGINI ANAS (2010)		SIMBOLI
SX	Sondaggio geognostico a c.c.	SX
SSXX	Prospersione sismica a rifrazione	SSXX
MwXX	Prospersione sismica tipo Masse	MwXX
		SSXX
		MwXX


Campagna Indagini Geognostiche (Dicembre 2020)

Sondaggi a C.C.	Profondità [m]	Instrument.	Coordinate UTM-WGS84		
			Est	Nord	
NS1	Spalla	30,00	Down-Hole	384061.64	4164673.1
NS2	Pila 2	30,00	Piezometro	384200.80	4164646.58
NS3	Spalla	30,00	Down-Hole	384373.80	4164662.04
NS4	Strada esist. Mussomeli	30,00	Down-Hole	384493.22	4164863.83
NS5	Strada esist. Mussomeli	25,00	Piezometro	384715.63	4165118.44
NS6	Strada esist. Tumarrano	25	Piezometro	384429.64	4165032.41
NS7	Strada esist. S.P. 26	10		383910.00	4164734.00
NS8	Pila 1	30		384401.00	4165042.00

Prove Penetrometriche	Profondità [m]	Coordinate UTM-WGS84	
		Est	Nord
CPTU1	2,54	383957.17	4164722.12
DPSH1	4,40	383958.55	4164724.88
DPSH2	5,60	384188.78	4164760.50

Campagna Indagini Geognostiche (Agosto 2023)

Sondaggi a C.C.	Profondità [m]	Instrument.	Coordinate UTM-WGS84		
			Est	Nord	
SI 1	Pila 3	45,00	Down-Hole	384262.05	4164649.27

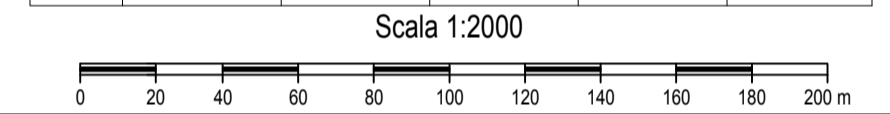



Direzione Tecnica

SS 189 - Itinerario Agrigento Palermo
Sistemazione e messa in sicurezza dello svincolo al Km 24 della SS 189 (Svincolo San Giovanni Gemini in località Tumarrano)

PROGETTO ESECUTIVO COD. PA-884

R.T.I. di PROGETTAZIONE:

MANDATARIA
Via Artemide n°3
92100 Agrigento
Tel. 0922 421007
email: deltaingegneria@pec.it

MANDANTE
ING. ANDREA MILANO

MANDANTE
ING. ANDREA MILANO

PROGETTISTI:
Ing. Nicola D'Alessandro - Responsabile delle prestazioni specialistiche
Delta Ingegneria srl - Ordine Ing. di Agrigento n. A995

AREE SPECIALISTICHE:	PROGETTAZIONE IDRAULICA	STRUTTURE
GEOLOGIA Dott. Geol. Massimo Carlini - Delta Ingegneria srl Alto Geol. di Sicilia n. 1328 PROGETTAZIONE STRADALE E GEOTECNICA Ing. Domenico D'Alessandro - Delta Ingegneria srl Ordine Ing. di Agrigento n. A634 AMBIENTE E PAESAGGIO Ing. Raimondo D'Alessandro - Delta Ingegneria srl Ordine Ing. di Agrigento n. A2254 Dott. Agr. Floriana Di Leonardo Alto degli Agronomi e Forestali Provincia di Palermo n. 1250 COORDINATORE PER LA SICUREZZA IN FASE DI PROGETTAZIONE Ing. Nicola D'Alessandro - Delta Ingegneria srl Ordine Ing. di Agrigento n. A995 VISTO: IL RESP. DEL PROCEDIMENTO Ing. Luigi Mupo	PROGETTAZIONE IDRAULICA Ing. Maurizio Carlini - Delta Ingegneria srl Ordine Ing. di Agrigento n. A628 IMPIANTI Ing. Andrea Milano Ordine Ing. di Agrigento n. A789	STRUTTURE Ing. Antonio Alparone - Alsea srl Ordine Ing. di Palermo n. A9349 Ing. Giuseppe Ferraro - Delta Ingegneria srl Ordine Ing. di Agrigento n. A203 Ing. Claudio Orsini - TCE srl Ordine Ing. di Napoli n. 9080 ACUSTICA Ing. Antonio Orlando - TCE srl Ordine Ing. di Salerno n. 3817

STUDI ED INDAGINI
Geologia
Planimetria con ubicazione delle indagini

CODICE PROGETTO
PROGETTO: **DPPA0884**
LIV. PROG. ANNO: **E 23**

NOME FILE
TOOGEO0GEOPU01B.pdf
CODICE ELAB. **TOOGEO0GEOPU01**

REVISIONE
B
SCALA
1:2000

REV.	DESCRIZIONE	DATA	REDATTO	VERIFICATO	APPROVATO
D					
C					
B	Revisione per recepimento riesame ANAS	Gennaio 2024	Dott. Geol. M. CARLINI	Ing. N. D'ALESSANDRO	Ing. N. D'ALESSANDRO
A	Consegna Progetto Esecutivo	Ottobre 2023	Dott. Geol. M. CARLINI	Ing. N. D'ALESSANDRO	Ing. N. D'ALESSANDRO
REV.	DESCRIZIONE	DATA	REDATTO	VERIFICATO	APPROVATO

Punti di campionamento indagini ambientali

XXxx	Sondaggio geognostico a c.c.	Pz xx	Pozzetto di prelievo campione ambientale Campagna agosto 2023
Pz xx	Pozzetto di prelievo campione ambientale Campagna dicembre 2023		
	Prelievo acque		