LEGENDA

Progetto da autorizzare

- Tratto cavo in variante

Progetto autorizzato

- Sostegni aerei autorizzati
- Tratta aerea autorizzata
- Tratto cavo autorizzato

PAI - Rischio geomorfologico

- R1 - Rischio da frana moderato
- R2 - Rischio da frana medio
- R3 - Rischio da frana elevato
- R4 - Rischio da frana molto elevato

PAI - Pericolosità idraulica

- Elevata (P3)

Fonte: distrettoappenninomeridionale.it
L'area di indagine è parte della UoM Sarno (ex Autorità di Bacino Campania Centrale - ex Autorità di Bacino Sarno) aggiornato nel 2015, adottato con delibera di Comitato Istituzionale n. 1 del 23 febbraio 2015, B.U.R.C. n.20 del 23/03/2015; Attestato, del Consiglio Regionale n° 437/2 del 10/02/2016, di approvazione della D.G.R.C. n.° 466 del 21/10/2015 - BURC n.14 del 29/02/2016.

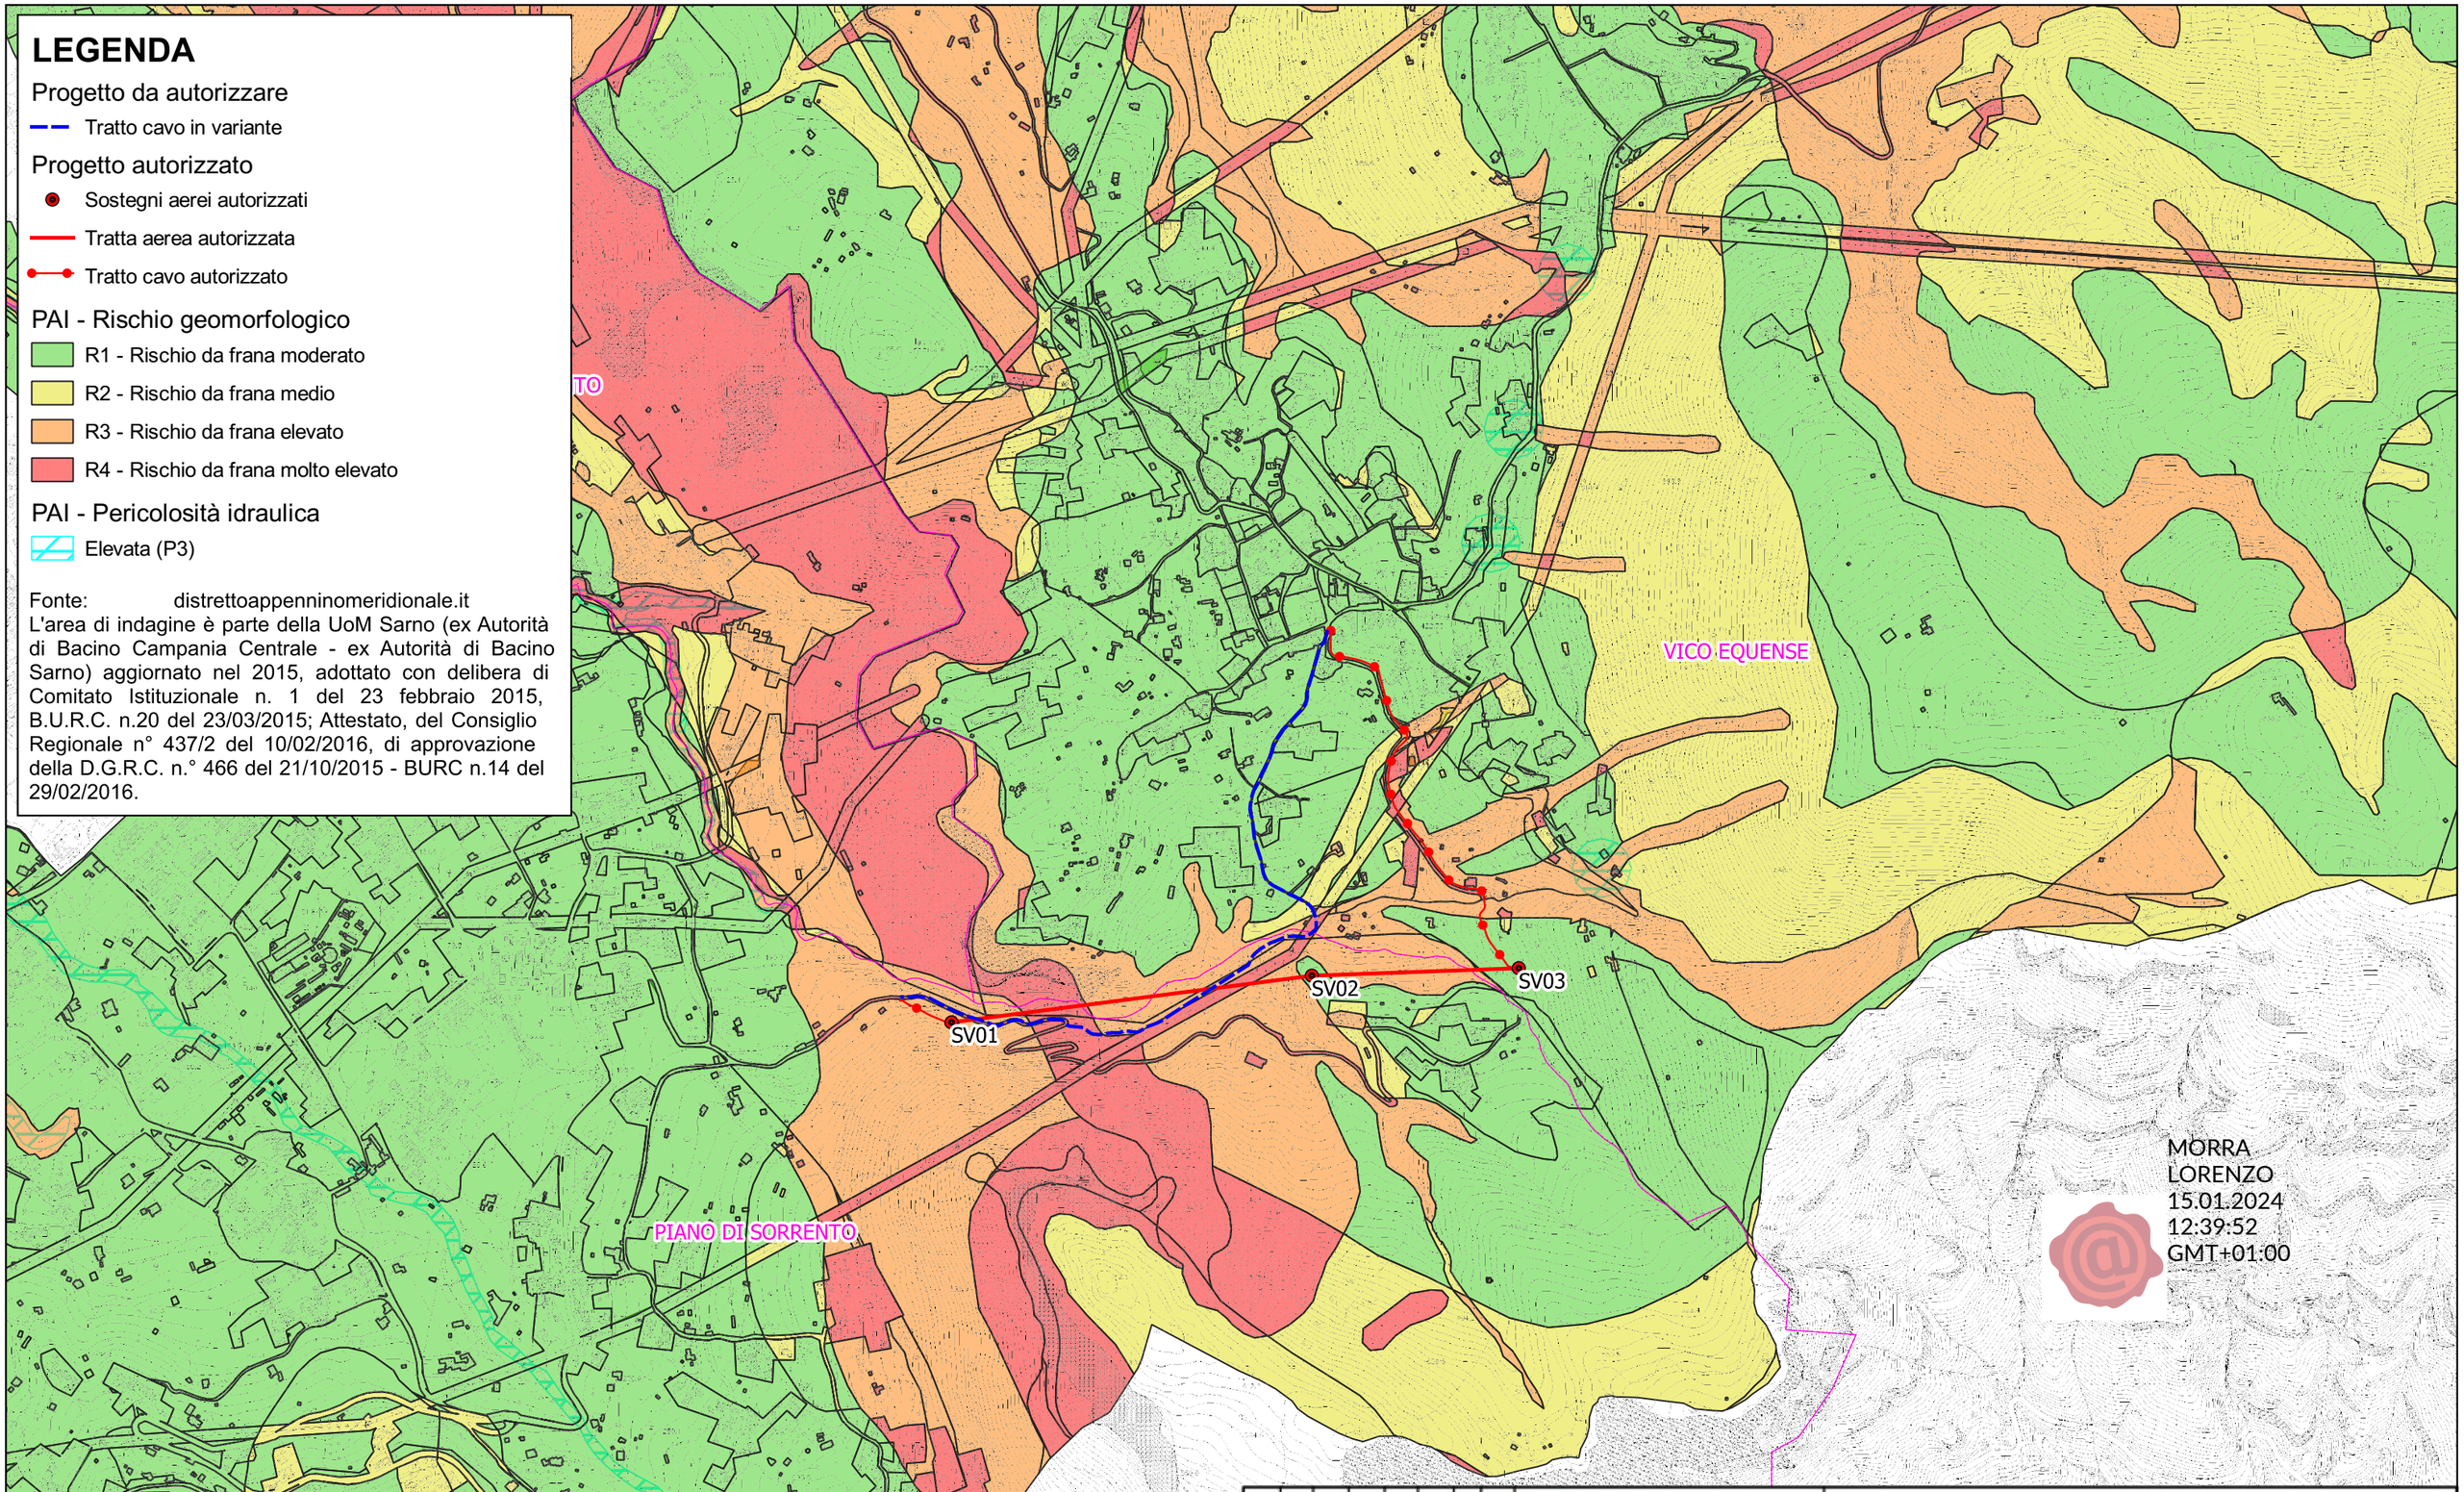

0 0,25 0,5 km

NORD

N.	DATA	ACCETTATO
01	27/09/2023	A. Serapica SVP-SA-SACS

REVISIONI

Terna Rete Italia
TERNA GROUP

TITOLO ELABORATO

Piano Stralcio per l'Assetto Idrogeologico (PSAI)

NOME DEL FILE	CODIFICA ELABORATO	FOGLIO	SEGUE FG.
DVFR15007B3035787.qgz	DVFR15007B3035787	/	