




PLANIMETRIA STATO ATTUALE



PLANIMETRIA STATO DI PROGETTO



PLANIMETRIA STATO DI RAFFRONTO

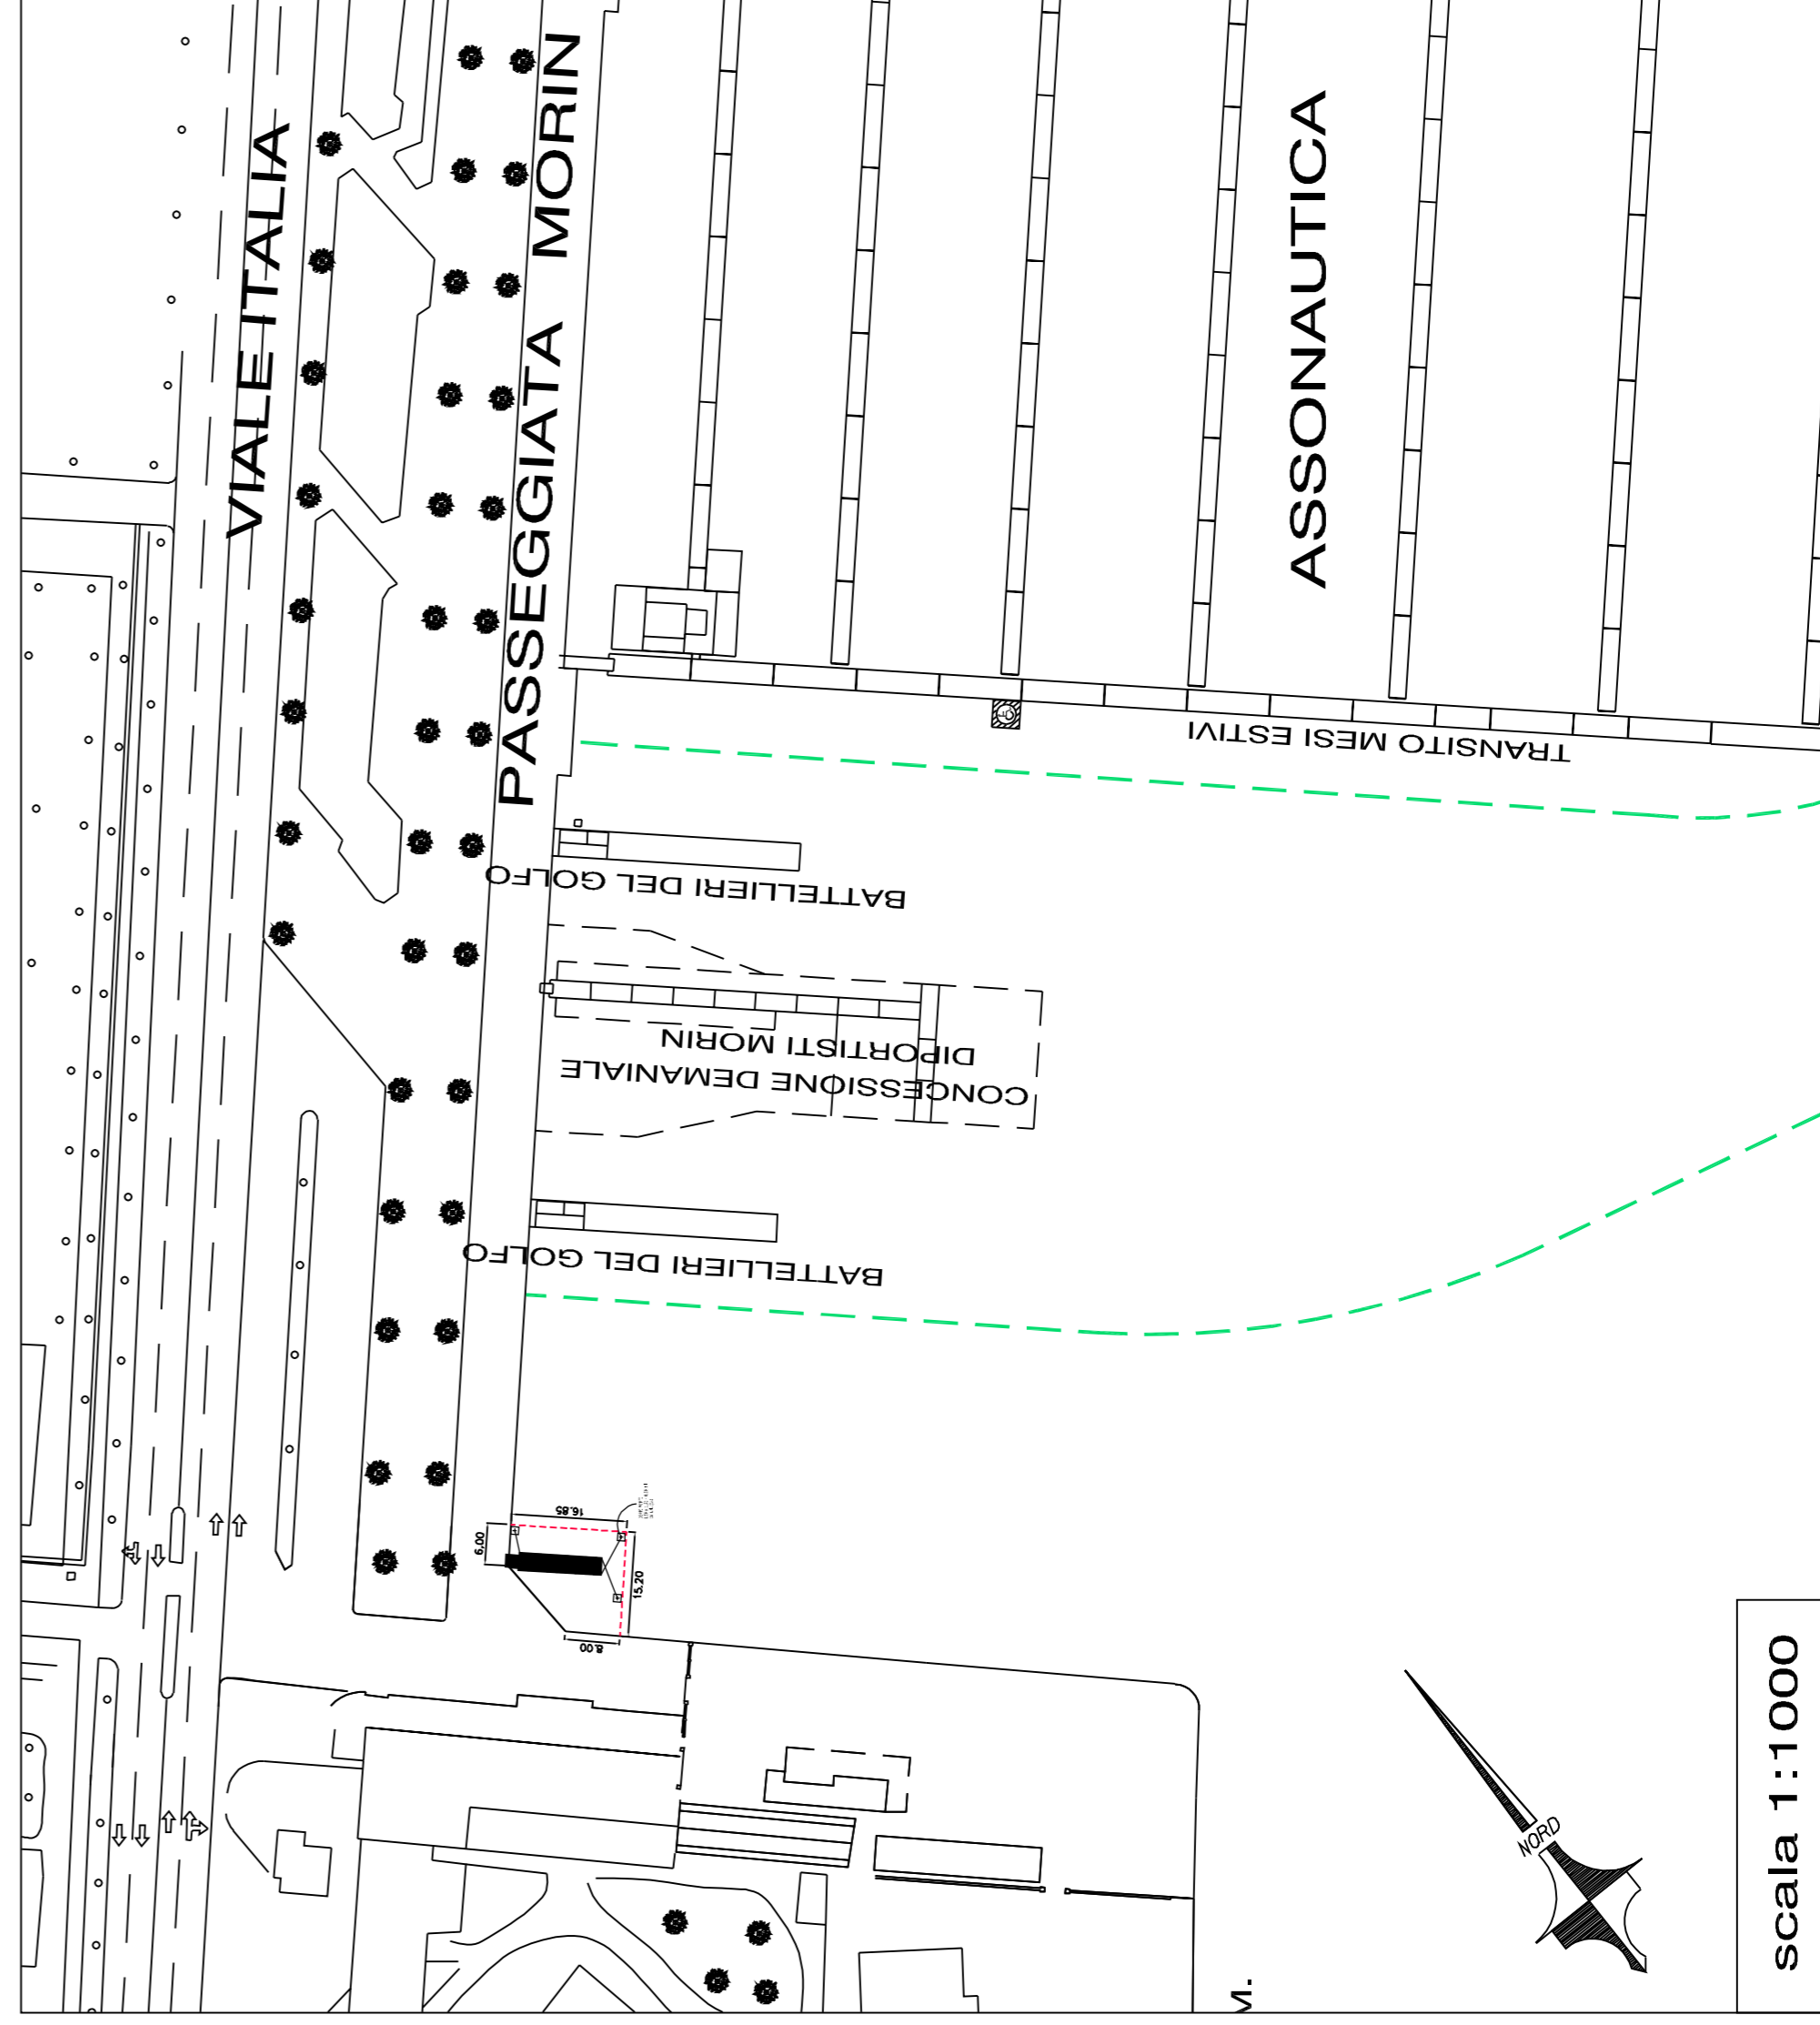

PLANIMETRIA DI INQUADRAMENTO GENERALE



INQUADRAMENTO SU FOTO SATELLITARE

SOC. COFIN S.R.L.

POSIZIONAMENTO DI UN PONTE  
GALLEGGIANTE NELLO SPECCHIO  
ACQUEO IN CONCESSIONE  
IN LA SPEZIA - PASSEGGIATA MORIN

VERIFICA DI ASSOGETTABILITA' A V.I.A.  
AI SENSI DELL'ART. 19 DEL DLGS 152/2006 E S.M.I.

Oggetto: Tavola

Planimetrie:  
- Inquadramento generale  
- stato attuale, progetto, raffronto

05

Scale 1:200 1:1000  
rif. - Contratti governativi n. 644/2024  
data 05.02.2024  
Committente

