


ALLEGATO 6

CARTOGRAFIA DELLA ZONA CON EVIDENZIAMENTO DELLE RETTIFICHE ALLA PERIMETRAZIONE DELLA ZONA 2 DEL PARCO NAZIONALE DEL GARGANO PROPOSTE DAL COMUNE DI MANFREDONIA CON LA VARIANTE AL PIANO DI LOTTIZZAZIONE E CON EVIDENZIAMENTO DELLA UBICAZIONE DELLO STABILIMENTO IN PROGETTO

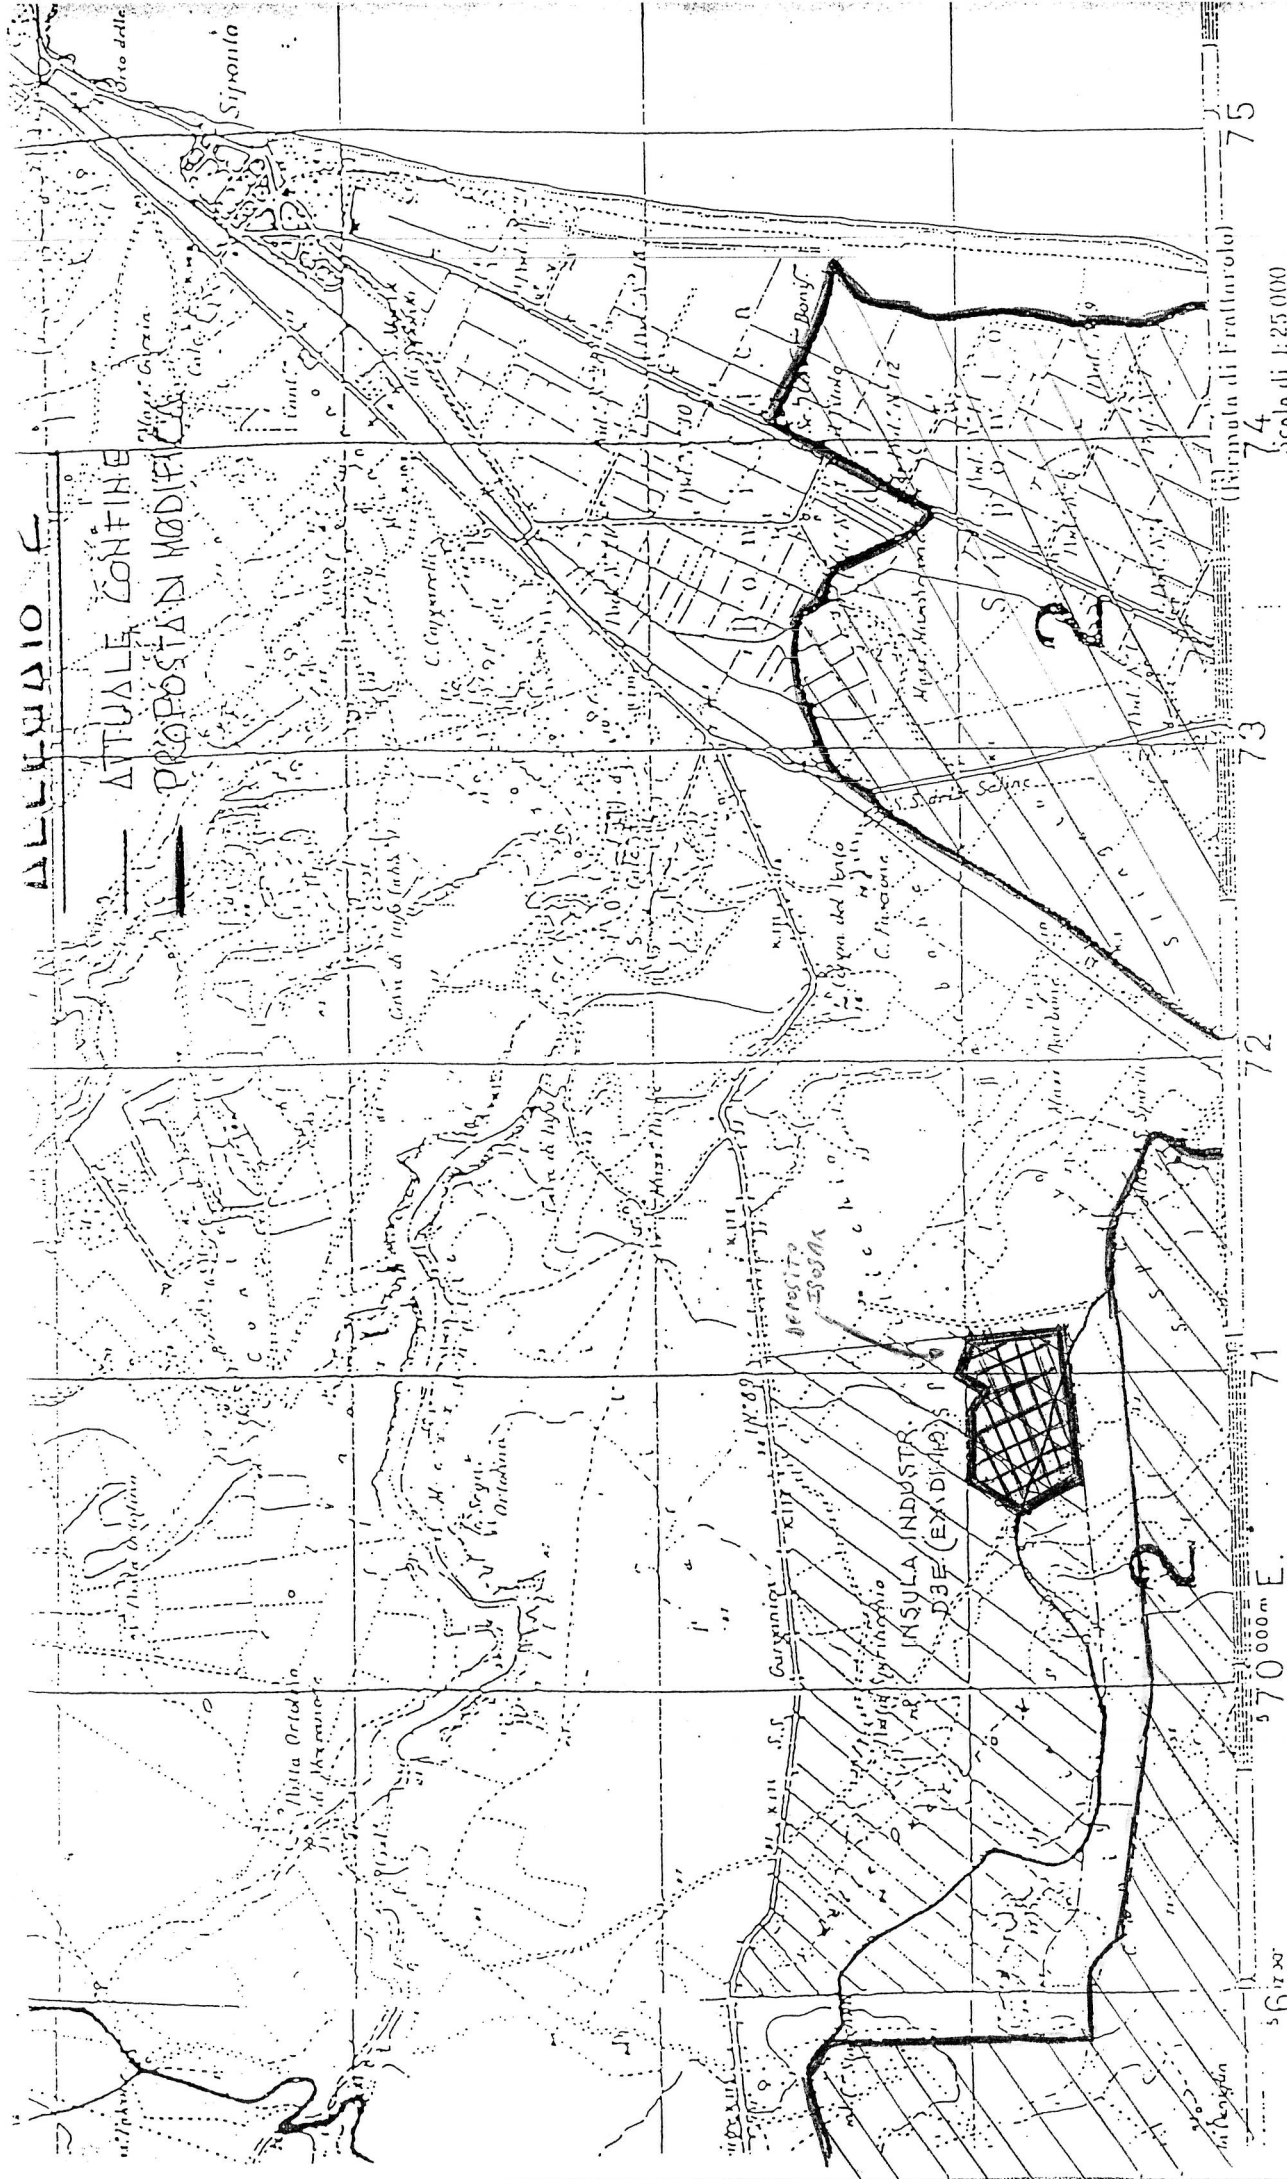

56720
57000m E
71
72
73
74
75

Scala di 1:25.000

--- ATTUALE CONFINE
 - - - PROPOSTA DI MODIFICAZIONE

(Vignetta di Pratirola)





1:25.000

ingegner militare

71
72
73
74
75

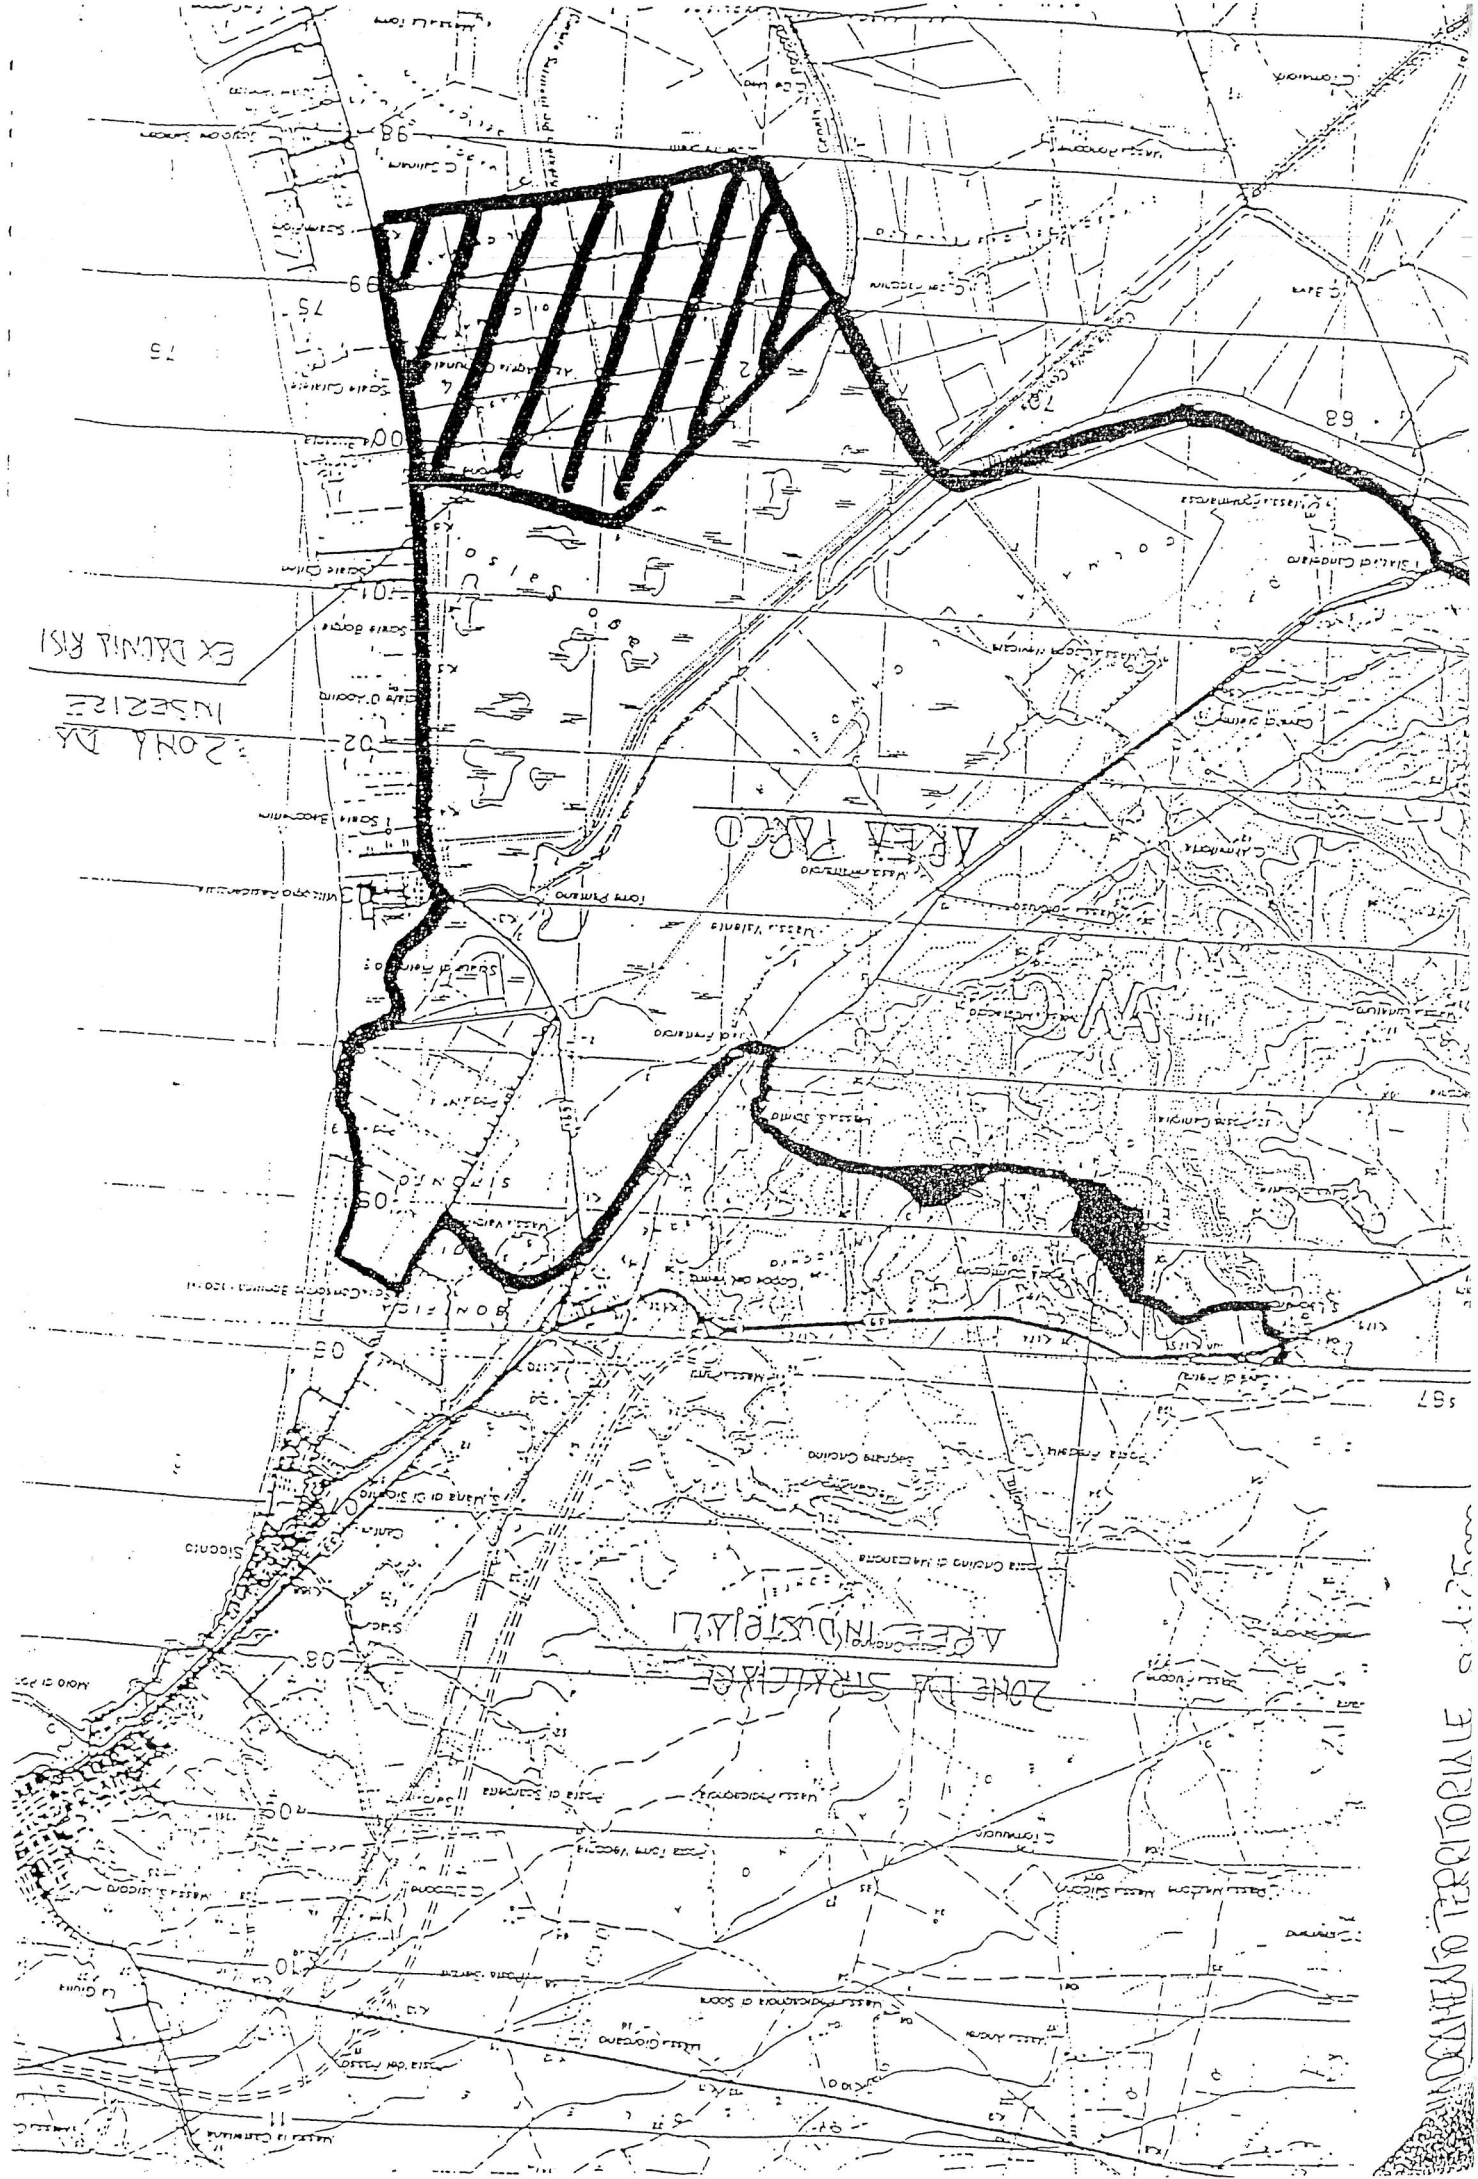

EX DAINIA RISI
INSERIRE
ZONA DA

AREA PARCO

AREA INDUSTRIALE

