ALLEGATO 9

Schema di flusso strumentato impianto di odorizzazione

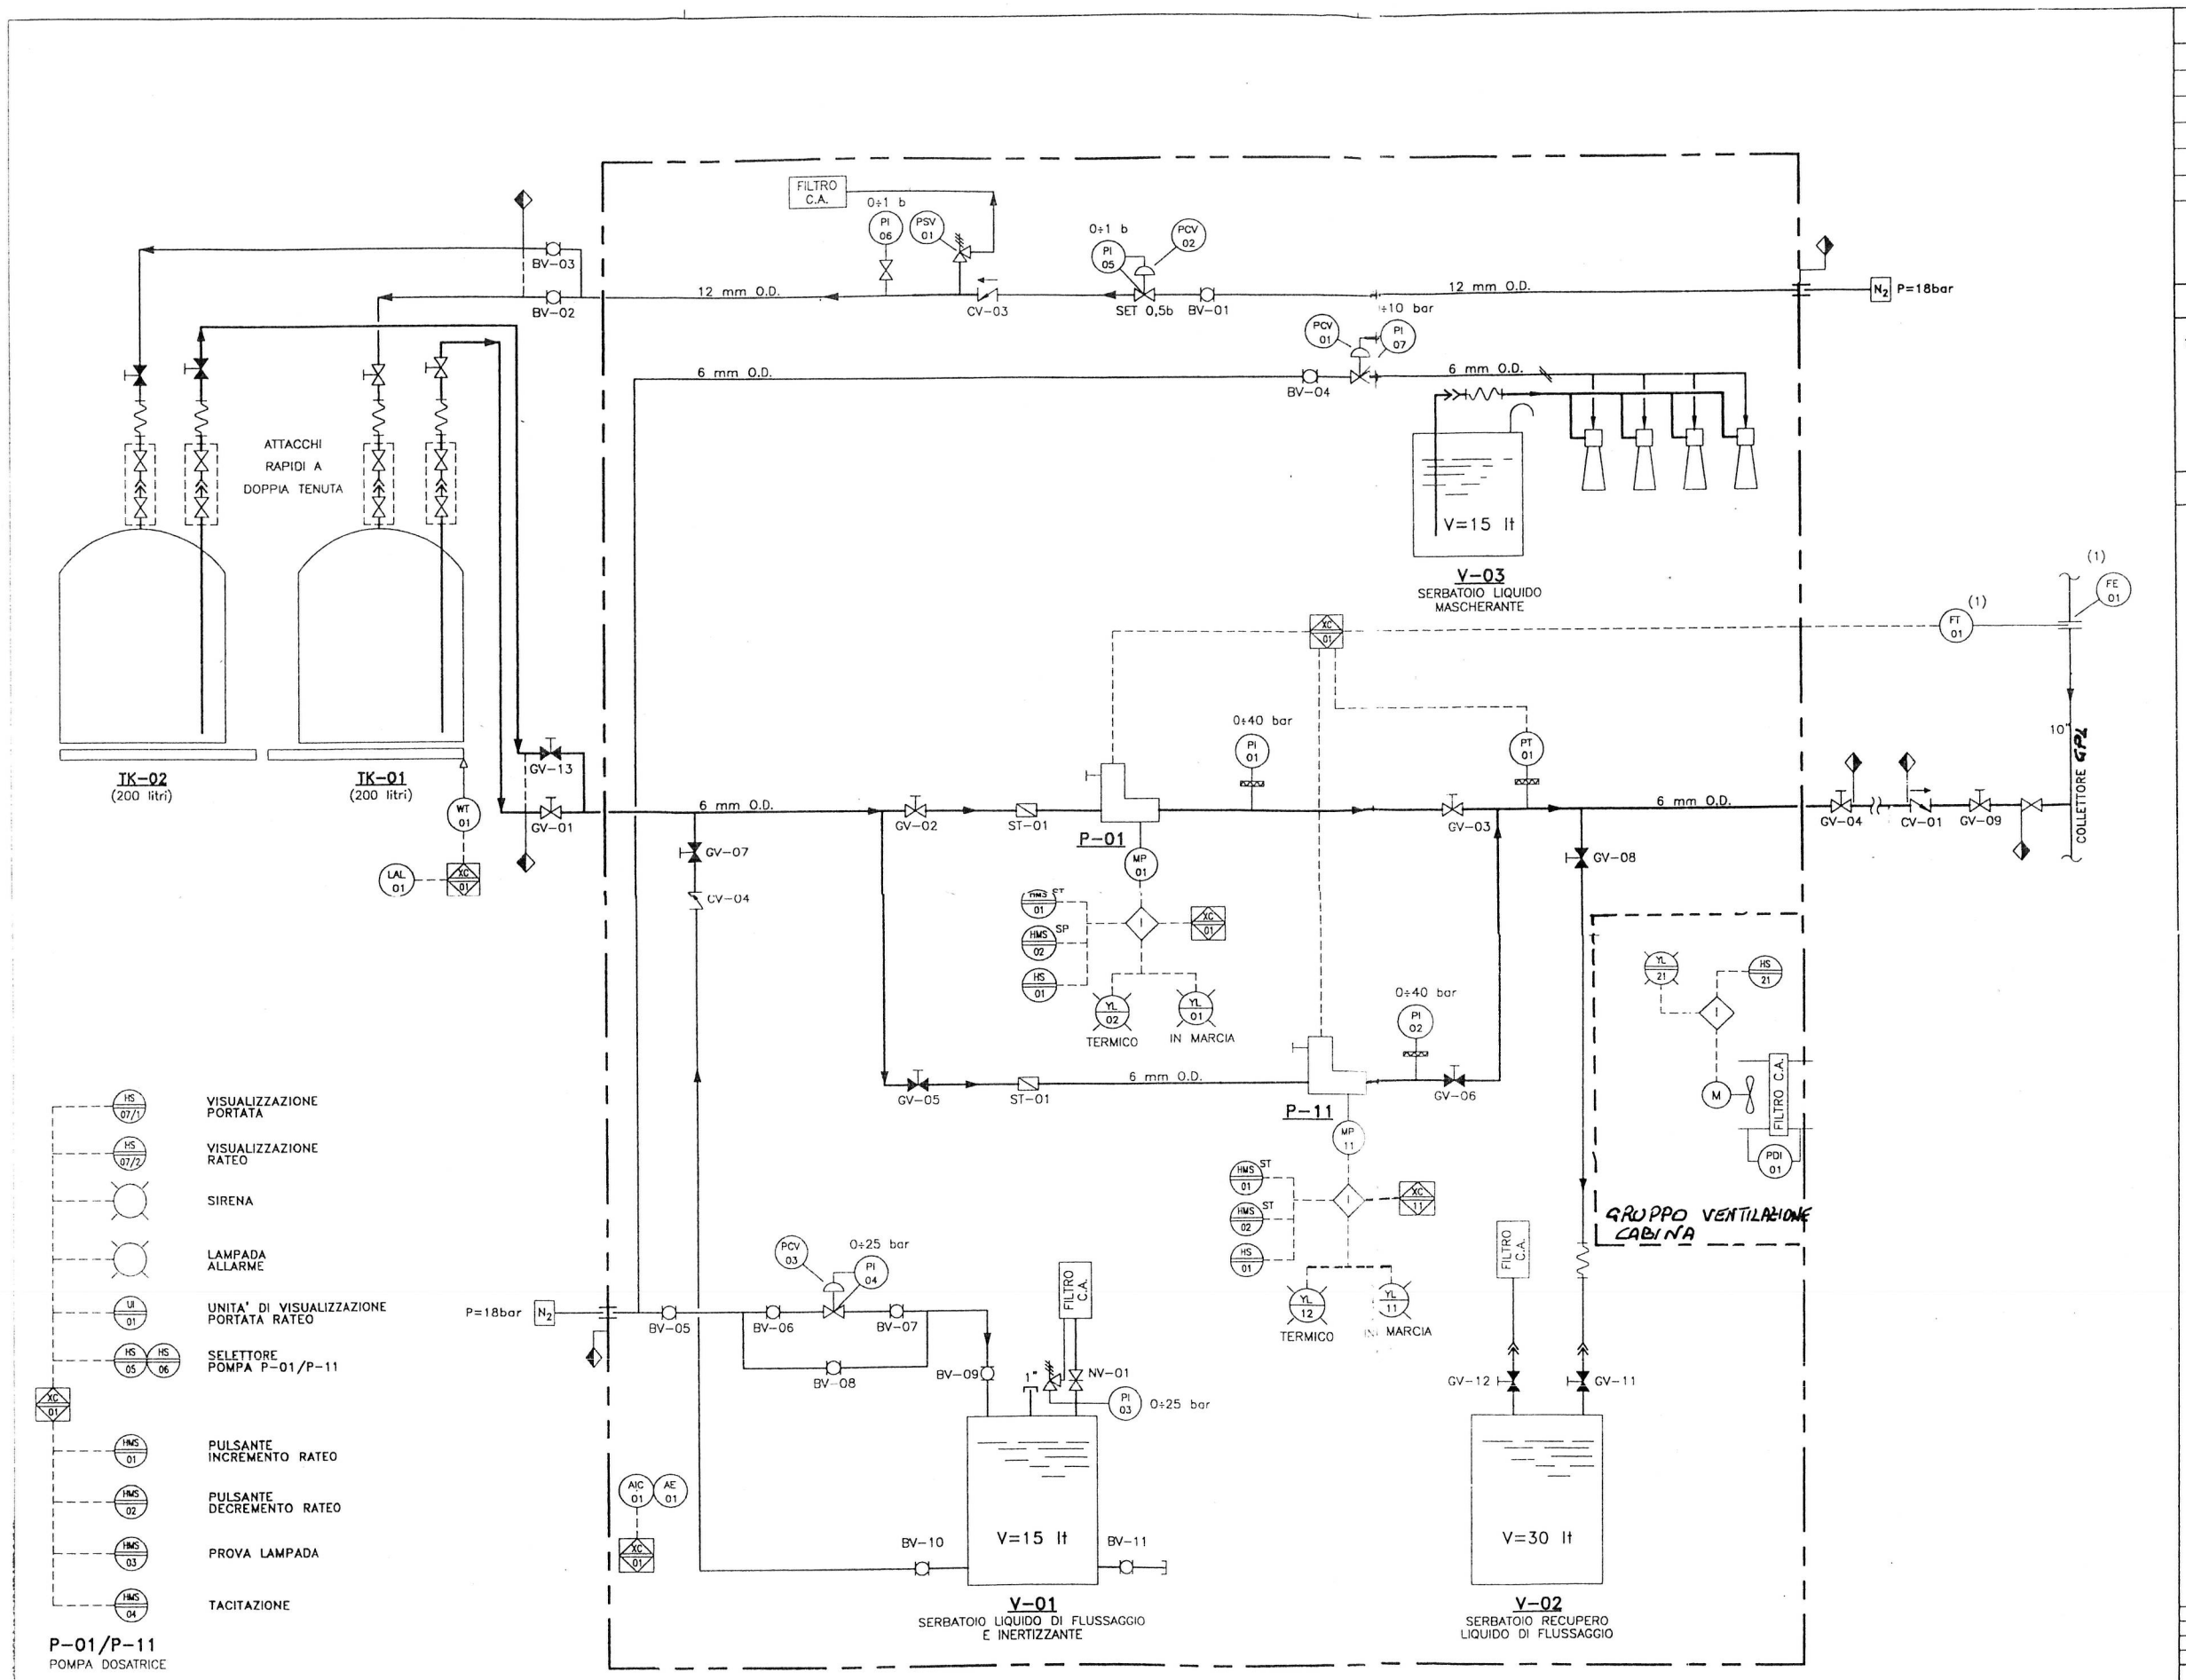

DISEGNI DI RIFERIMENTO	N°

NOTE

1) TRASMETTITORE DI PRESSIONE DIFFERENZIALE E FLANGIA TARATA DI FORNITURA ATEC

LEGENDA

- N2 — ALIMENTAZIONE AZOTO
- FT — TRASMETTITORE DI PORTATA
- PI — INDICATORE DI PRESSIONE
- HS — SELETTORE
- AIC — UNITA' DI CONTROLLO ESPLOSIVITA'
- AE — RIVELATORE DI ESPLOSIVITA'
- HMS — PULSANTE
- XC — FUNZIONE INTERNA AL PLC
- VALVOLA MANUALE A SOFFIETTO N.O.
- VALVOLA MANUALE A SOFFIETTO N.C.
- VALVOLA A SPILLO
- RIDUTTORE DI PRESSIONE
- LOGICA
- VALVOLA MANUALE A SFERA

COMM. ATEC

— — — LIMITE UNITA' SKID

REV REVISION	DATA DATE	DESCRIZIONE DESCRIPTION	DISEGN. PREPARED	CONTR. CHECKED	APPROV. APPROVED
2	05/07/99	AS BUILT			
1	11/03/99	EMESSO PER COSTRUZIONE	CON	TOSI	CAR
0	04/01/99	EMESSO PER COMMENTI	CON	TOSI	CAR

ATEC
V.le BEZZI, 2 – MILANO
TEL : +39-0248700209/0248700505
FAX : +39-02-48700506
E-MAIL : atecarl@tin.it

DISEGNO N° DWG No: N58-PI-001

COMM. JOB: N 58

SCALA SCALE:

DIS. CLIENTE N° CUST. DWG No:

TITOLO TITLE: IMPIANTO DI ODORIZZAZIONE

SISTEMA DI ODORIZZAZIONE GPL

P & I'D